


RITNINGEN ÄR DELVIS BASERAD PÅ
ÄLDRE RITNINGSUNDERLAG, VARFÖR
MÄTTRIKTIGHET EJ KAN GARANTERAS.


NY VÄGG

NYTT GLASPARTI

NY DÖRR/NY GLASDÖRR

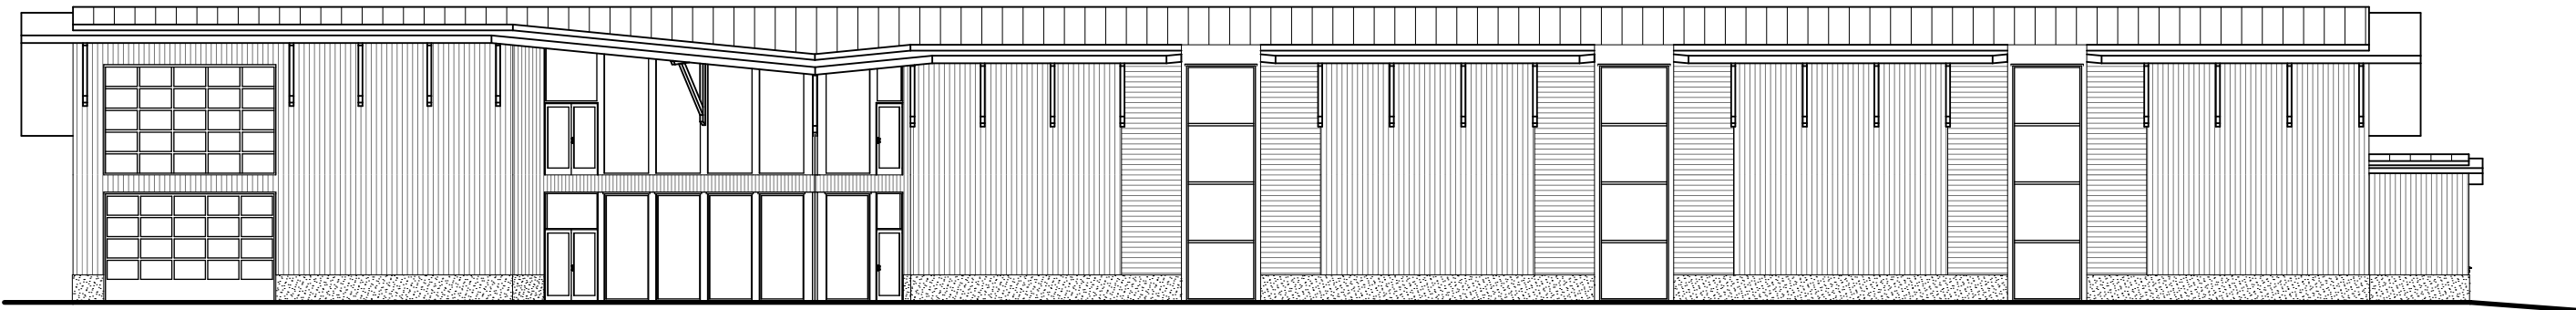

BEF. FASAD SYDVÄST.
SKALA 1:200 (A3)

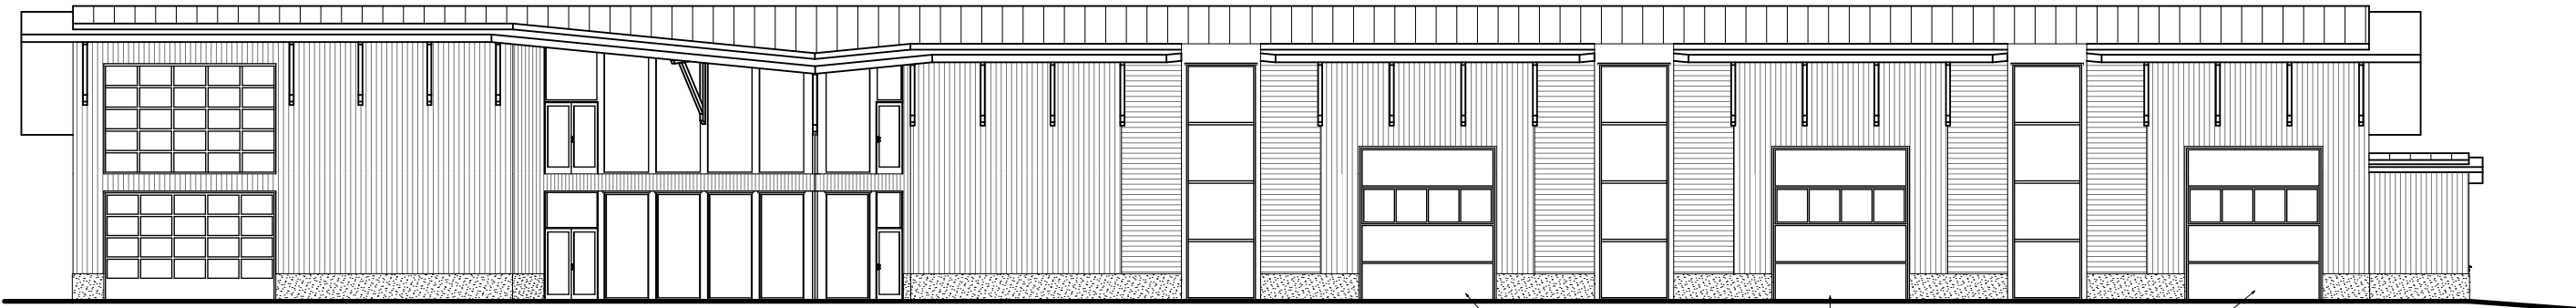


NYA PORTAR
RAL 9005

FASAD SYDVÄST.
SKALA 1:200 (A3)

Kv GREPEN 4, NORRKÖPING
SKISS - HYRESGÄSTANPASSNING/FASADÄNDRING
FASADER . SKALA 1:200 (A3)
2025-06-24 IALT 3

SKALA 1:200 (A3)

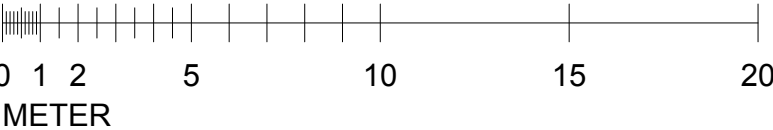

arkitekter
FORMA