


RITNINGEN ÄR DELVIS BASERAD PÅ
ÄLDRE RITNINGSUNDERLAG, VARFÖR
MÄTTRIKTIGHET EJ KAN GARANTERAS.



- NY VÄGG
- NYTT GLASPARTI
- NY DÖRR/NY GLASDÖRR

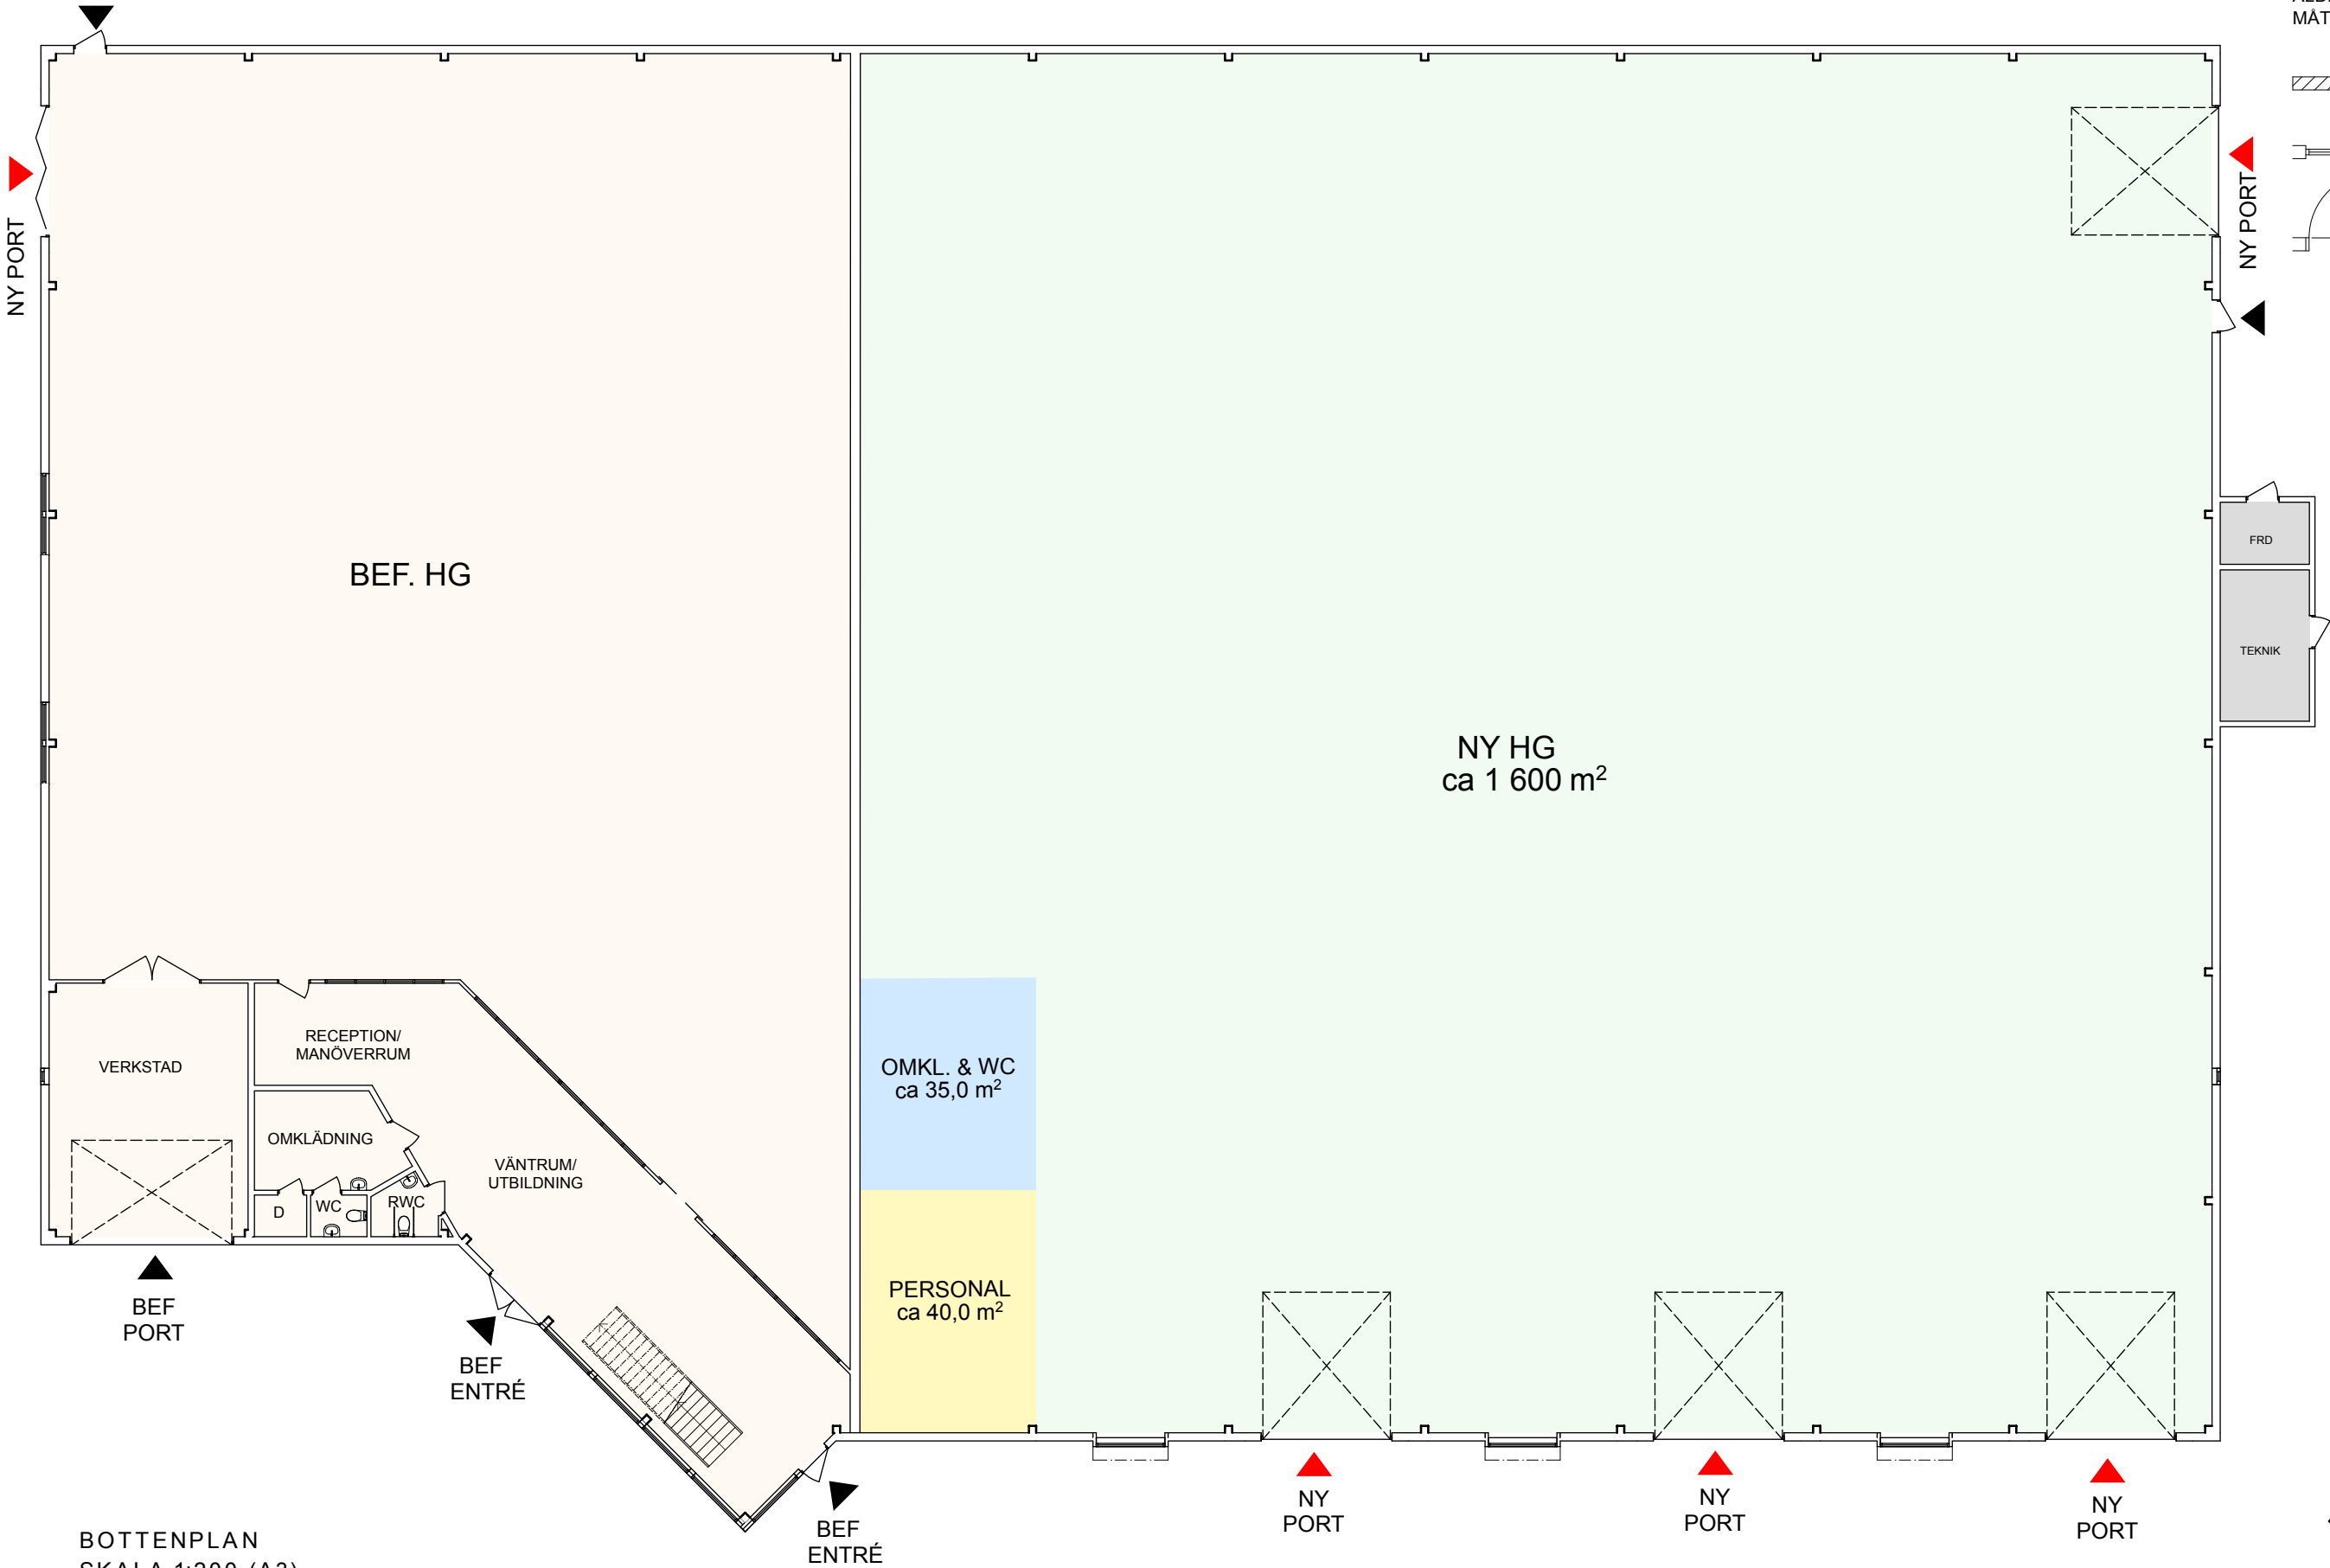

BOTTENPLAN
SKALA 1:200 (A3)

Kv GREPEN 4, NORRKÖPING
SKISS - HYRESGÄSTANPASSNING/FASADÄNDRING
BOTTENPLAN . SKALA 1:200 (A3)
2025-06-24 IALT 3

SKALA 1:200 (A3)

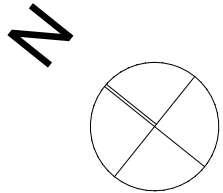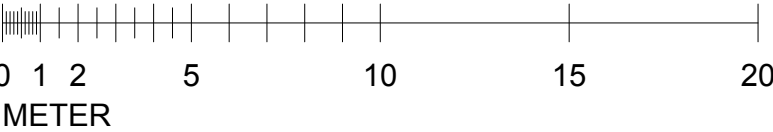

arkitekter
FORMA