




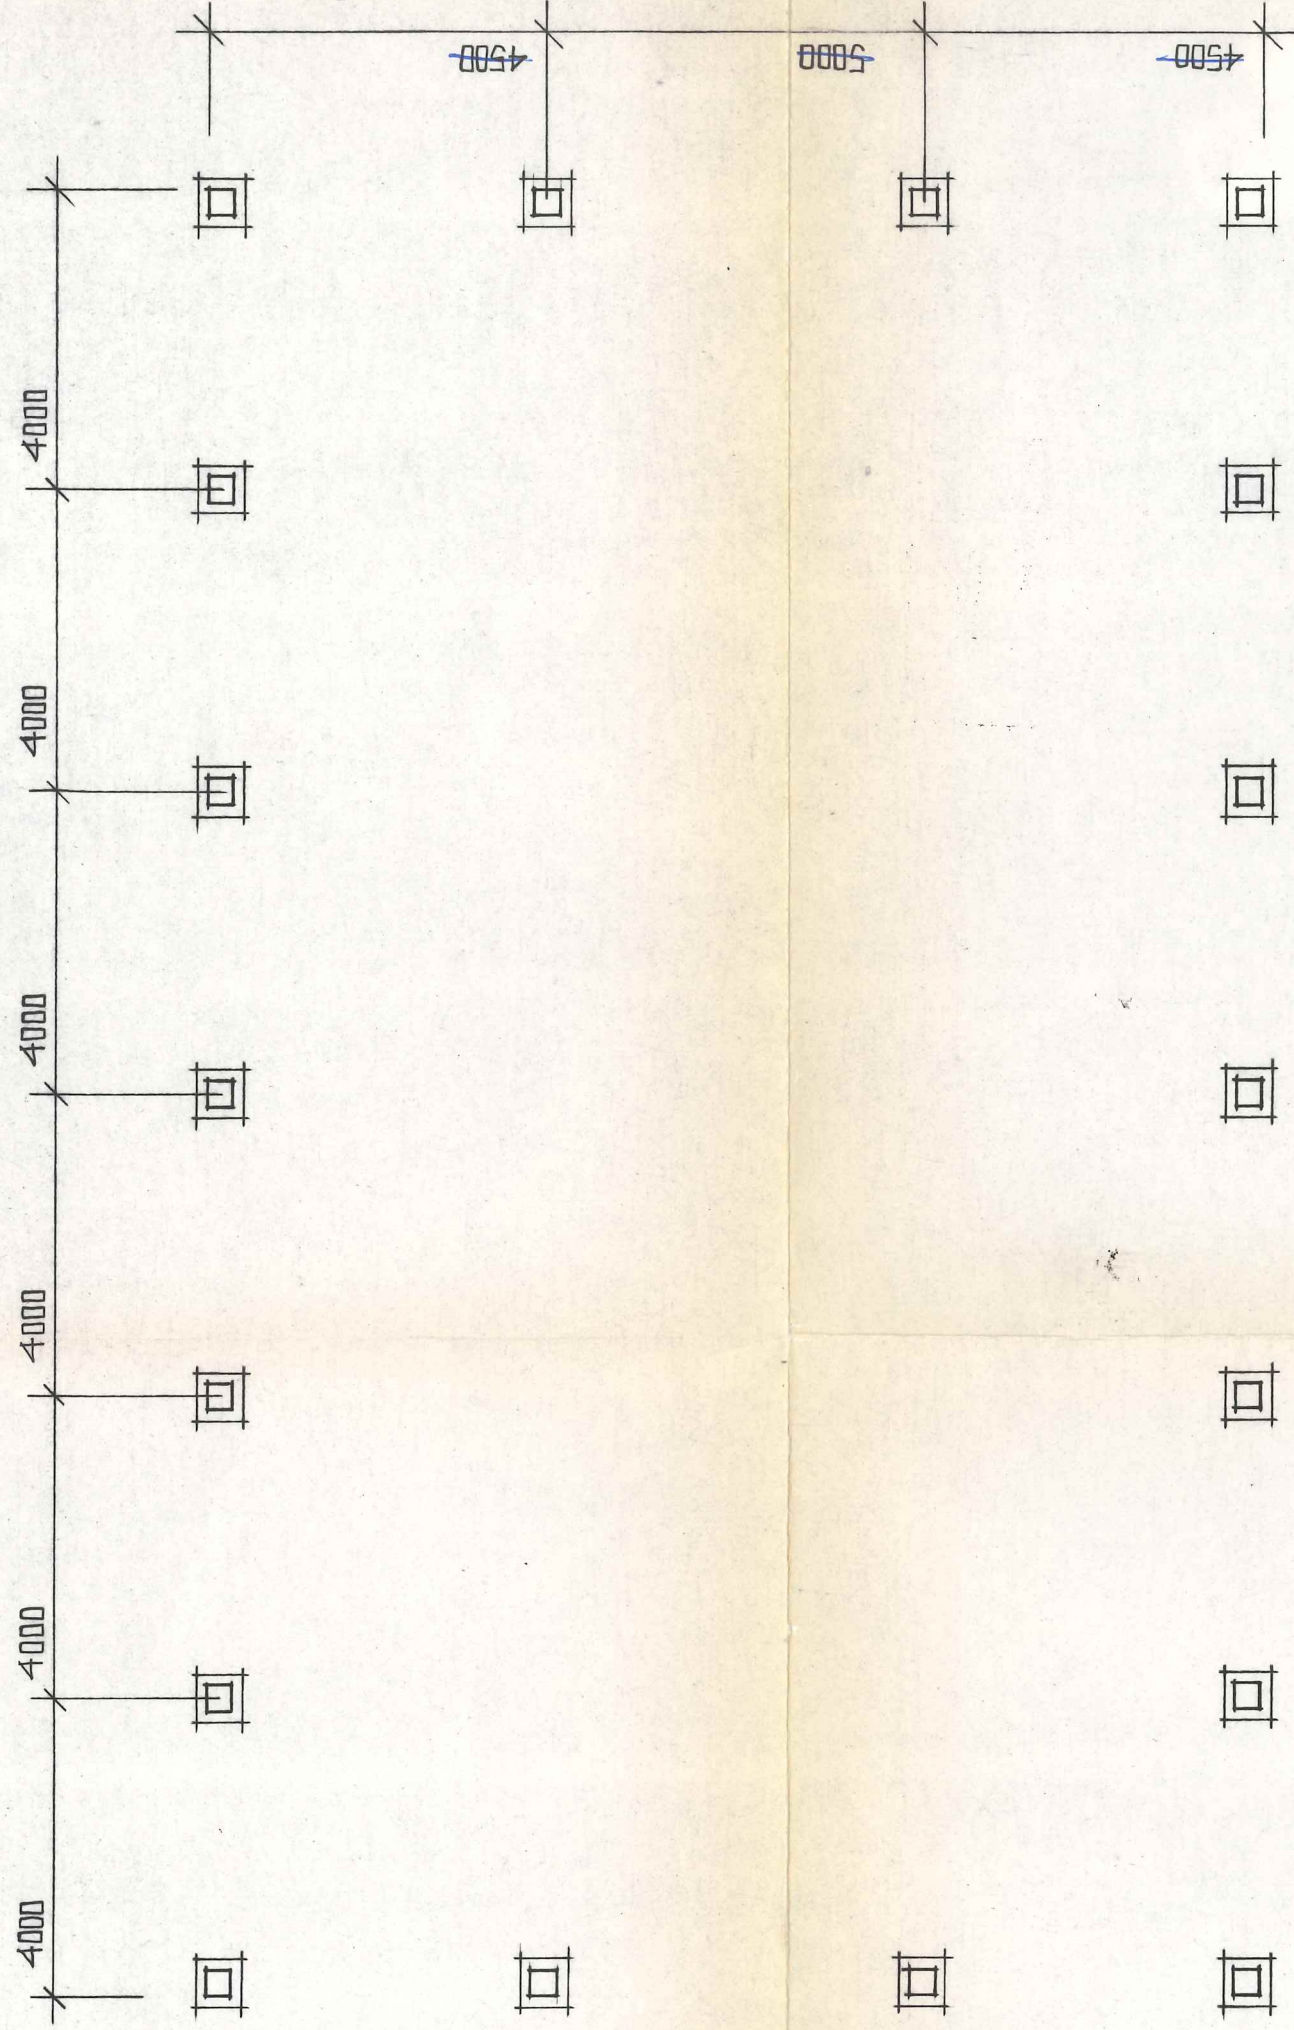

GRUNDPLAN

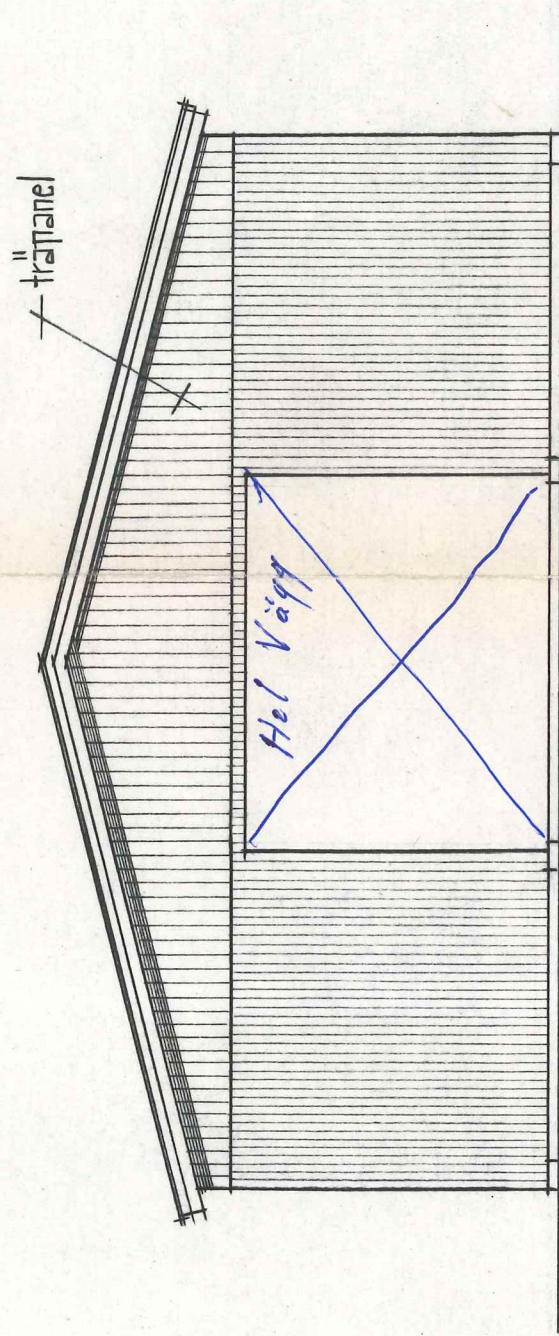

GAVELFASAD

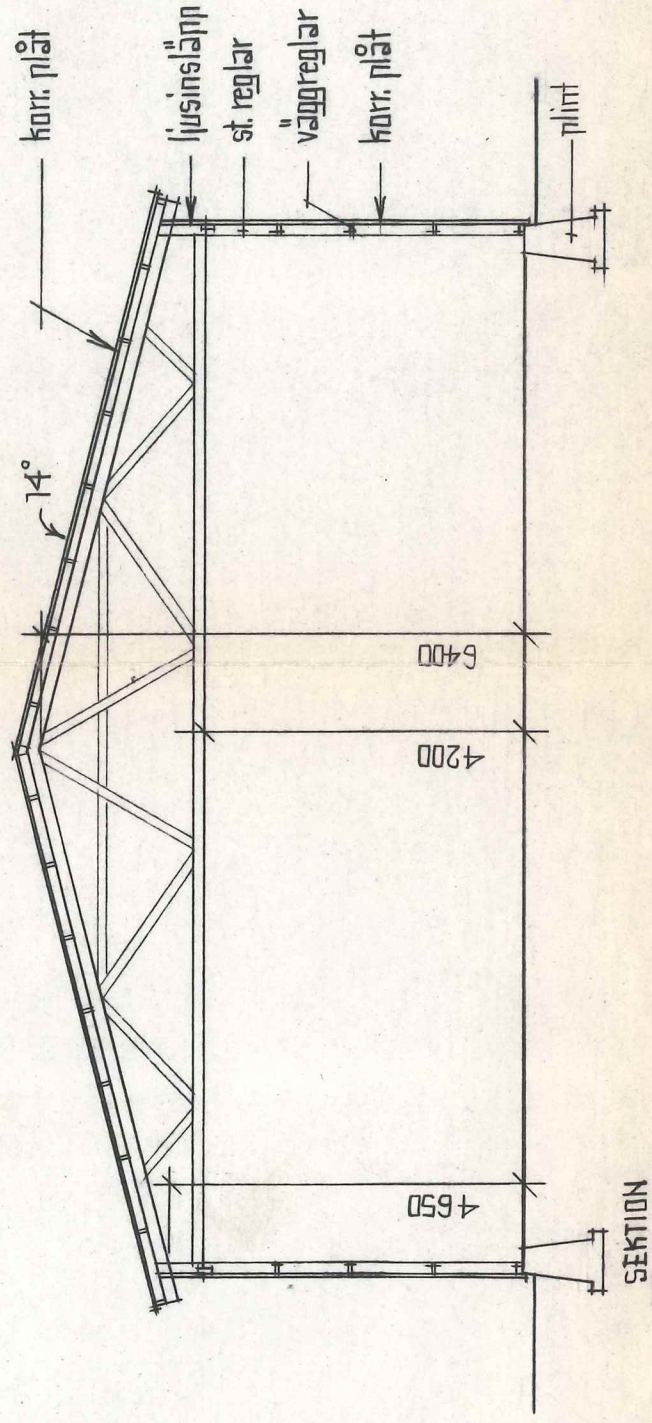

SEKTION

Tillhör Byggnads-
nämndens beslut
83-09-19
§ 278

GREFS SMIDE

Erik Grof & Co

Tel. 0250/42097 - Orsa

GEJSSON+ALLEN	
GJ MASKIN AB, Fredsg. 1, Falköping	
Tel. 0515 / 17170	
Maskinhall.	
Rev. 83.02.23 S. Boman	83.02.11
Silva Boman, Falköping	

