


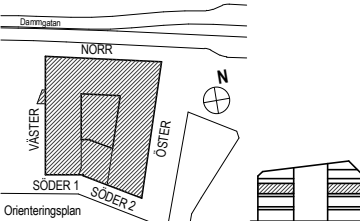

RELATIONSHANDLING		EE	2018-02-20
BET	ÄNDRINGEN AV/SE	SIGN	DATUM
RELATIONSHANDLING			
			
Orienteringsplan			
Del av Hagalund 1:3			
Dammgatan, Borlänge kommun			
			
☒	A	Mondo arkitekter Dalarna AB	023 - 705300
	K	Ramböll Sverige AB	010 - 6156000
	E	Electro Projekt PCI AB	023 - 18520
	V	Mipro Projekt AB	072 - 5545434
	VS	Owas Teknik AB	070 - 6911552
	M		
	BR		
	AK		
UPPDRAGS NR		RITAD/KONSTR AV	HANDLAGGARE
11-371C		EE	A. NISSER
DATUM		ANSVARIG	
2016-12-09		M. ÅGREN	
Fastighets AB Hushagen			
KONTOR ÅT FISKARHEDENVILLAN			
PLANRITNING, VÅN 3			
SKALA	FORMAT	NUMMER	BET
1:200	A3	A-40-0-130	
1:100	A1		