



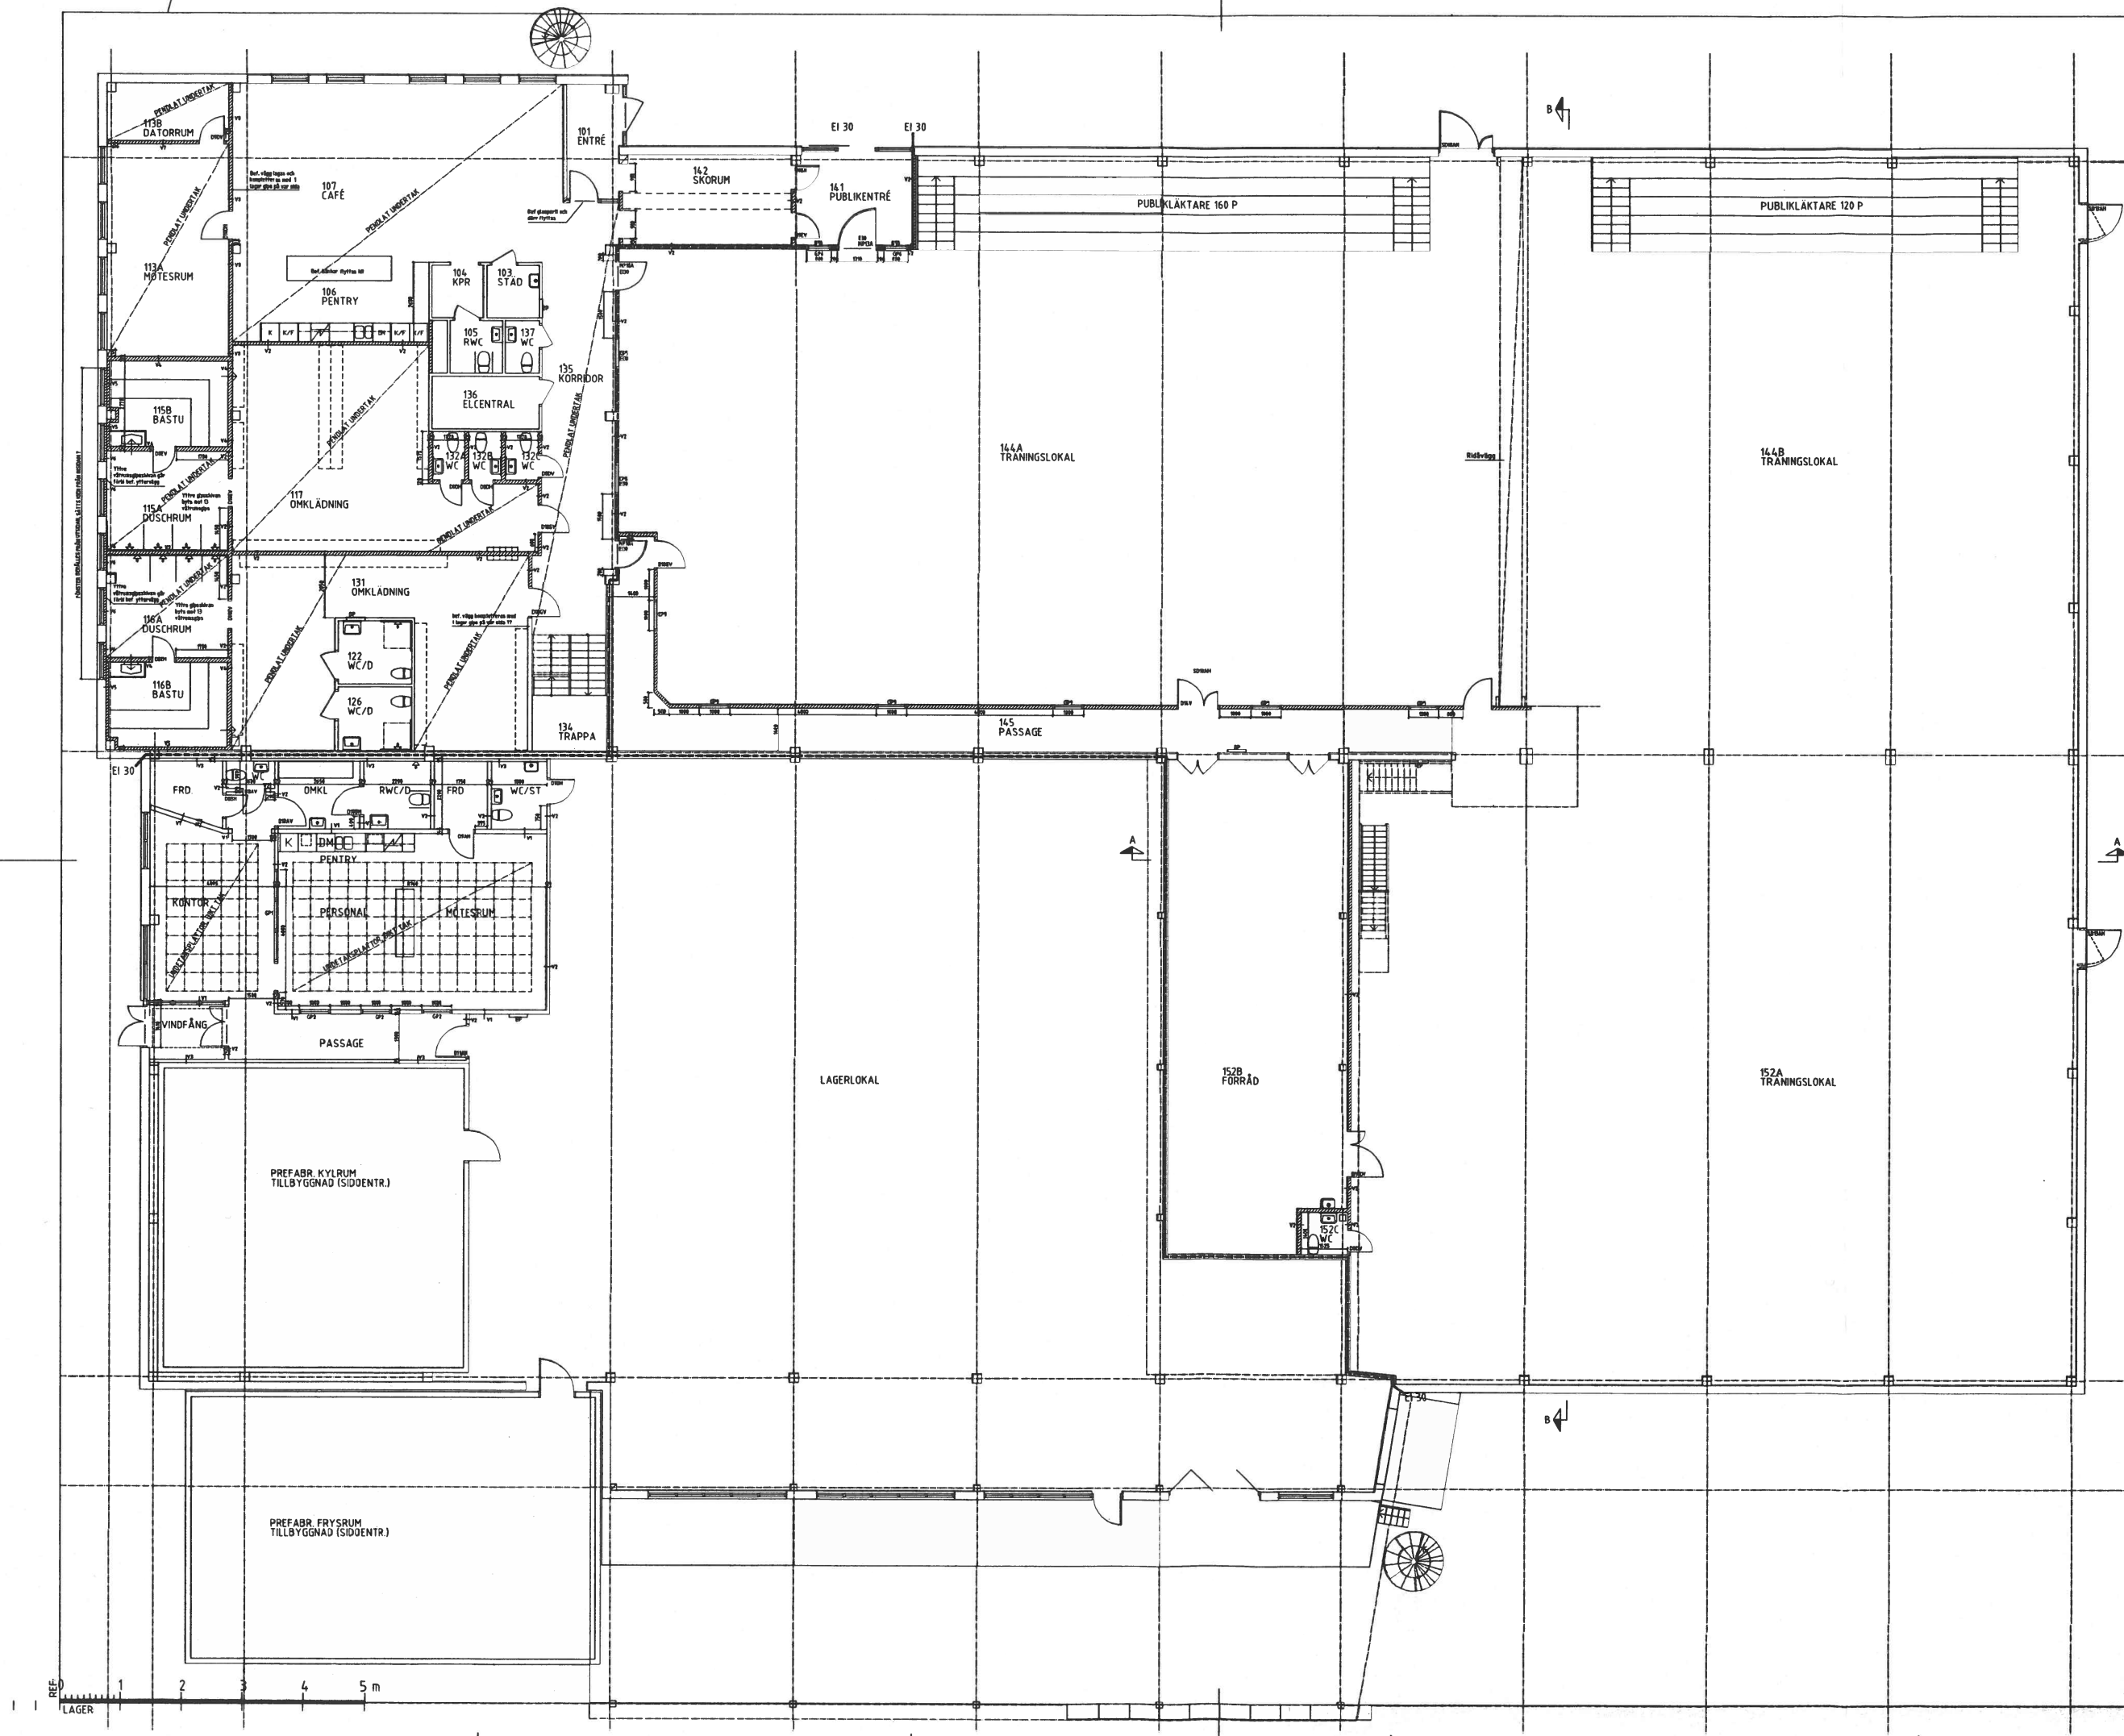

REF	ANT	ÄNDRINGEN AVSER	SEN
RELATIONSRTNING			
FASTIGHETS AB HUSHAGEN			
TEKNIKERN 4, BORLÄNGI			
MONDO ARKITEKTER			
Svea-Strömgården 791 60 FALLU 023-70 53 00 info@mondo.se			
UPPDRAG NR 01-84.8	RTAD AV DÅ	HANDLÄGGARE PIM	
DATUM 2007-01-11	ANSVARIG PIM		
OM- OCH TILLBYGGNAD			
Plan 1			
SKALA 1:200 1:100	FORMAT A3 A1	NUMMER A-40.1-01	

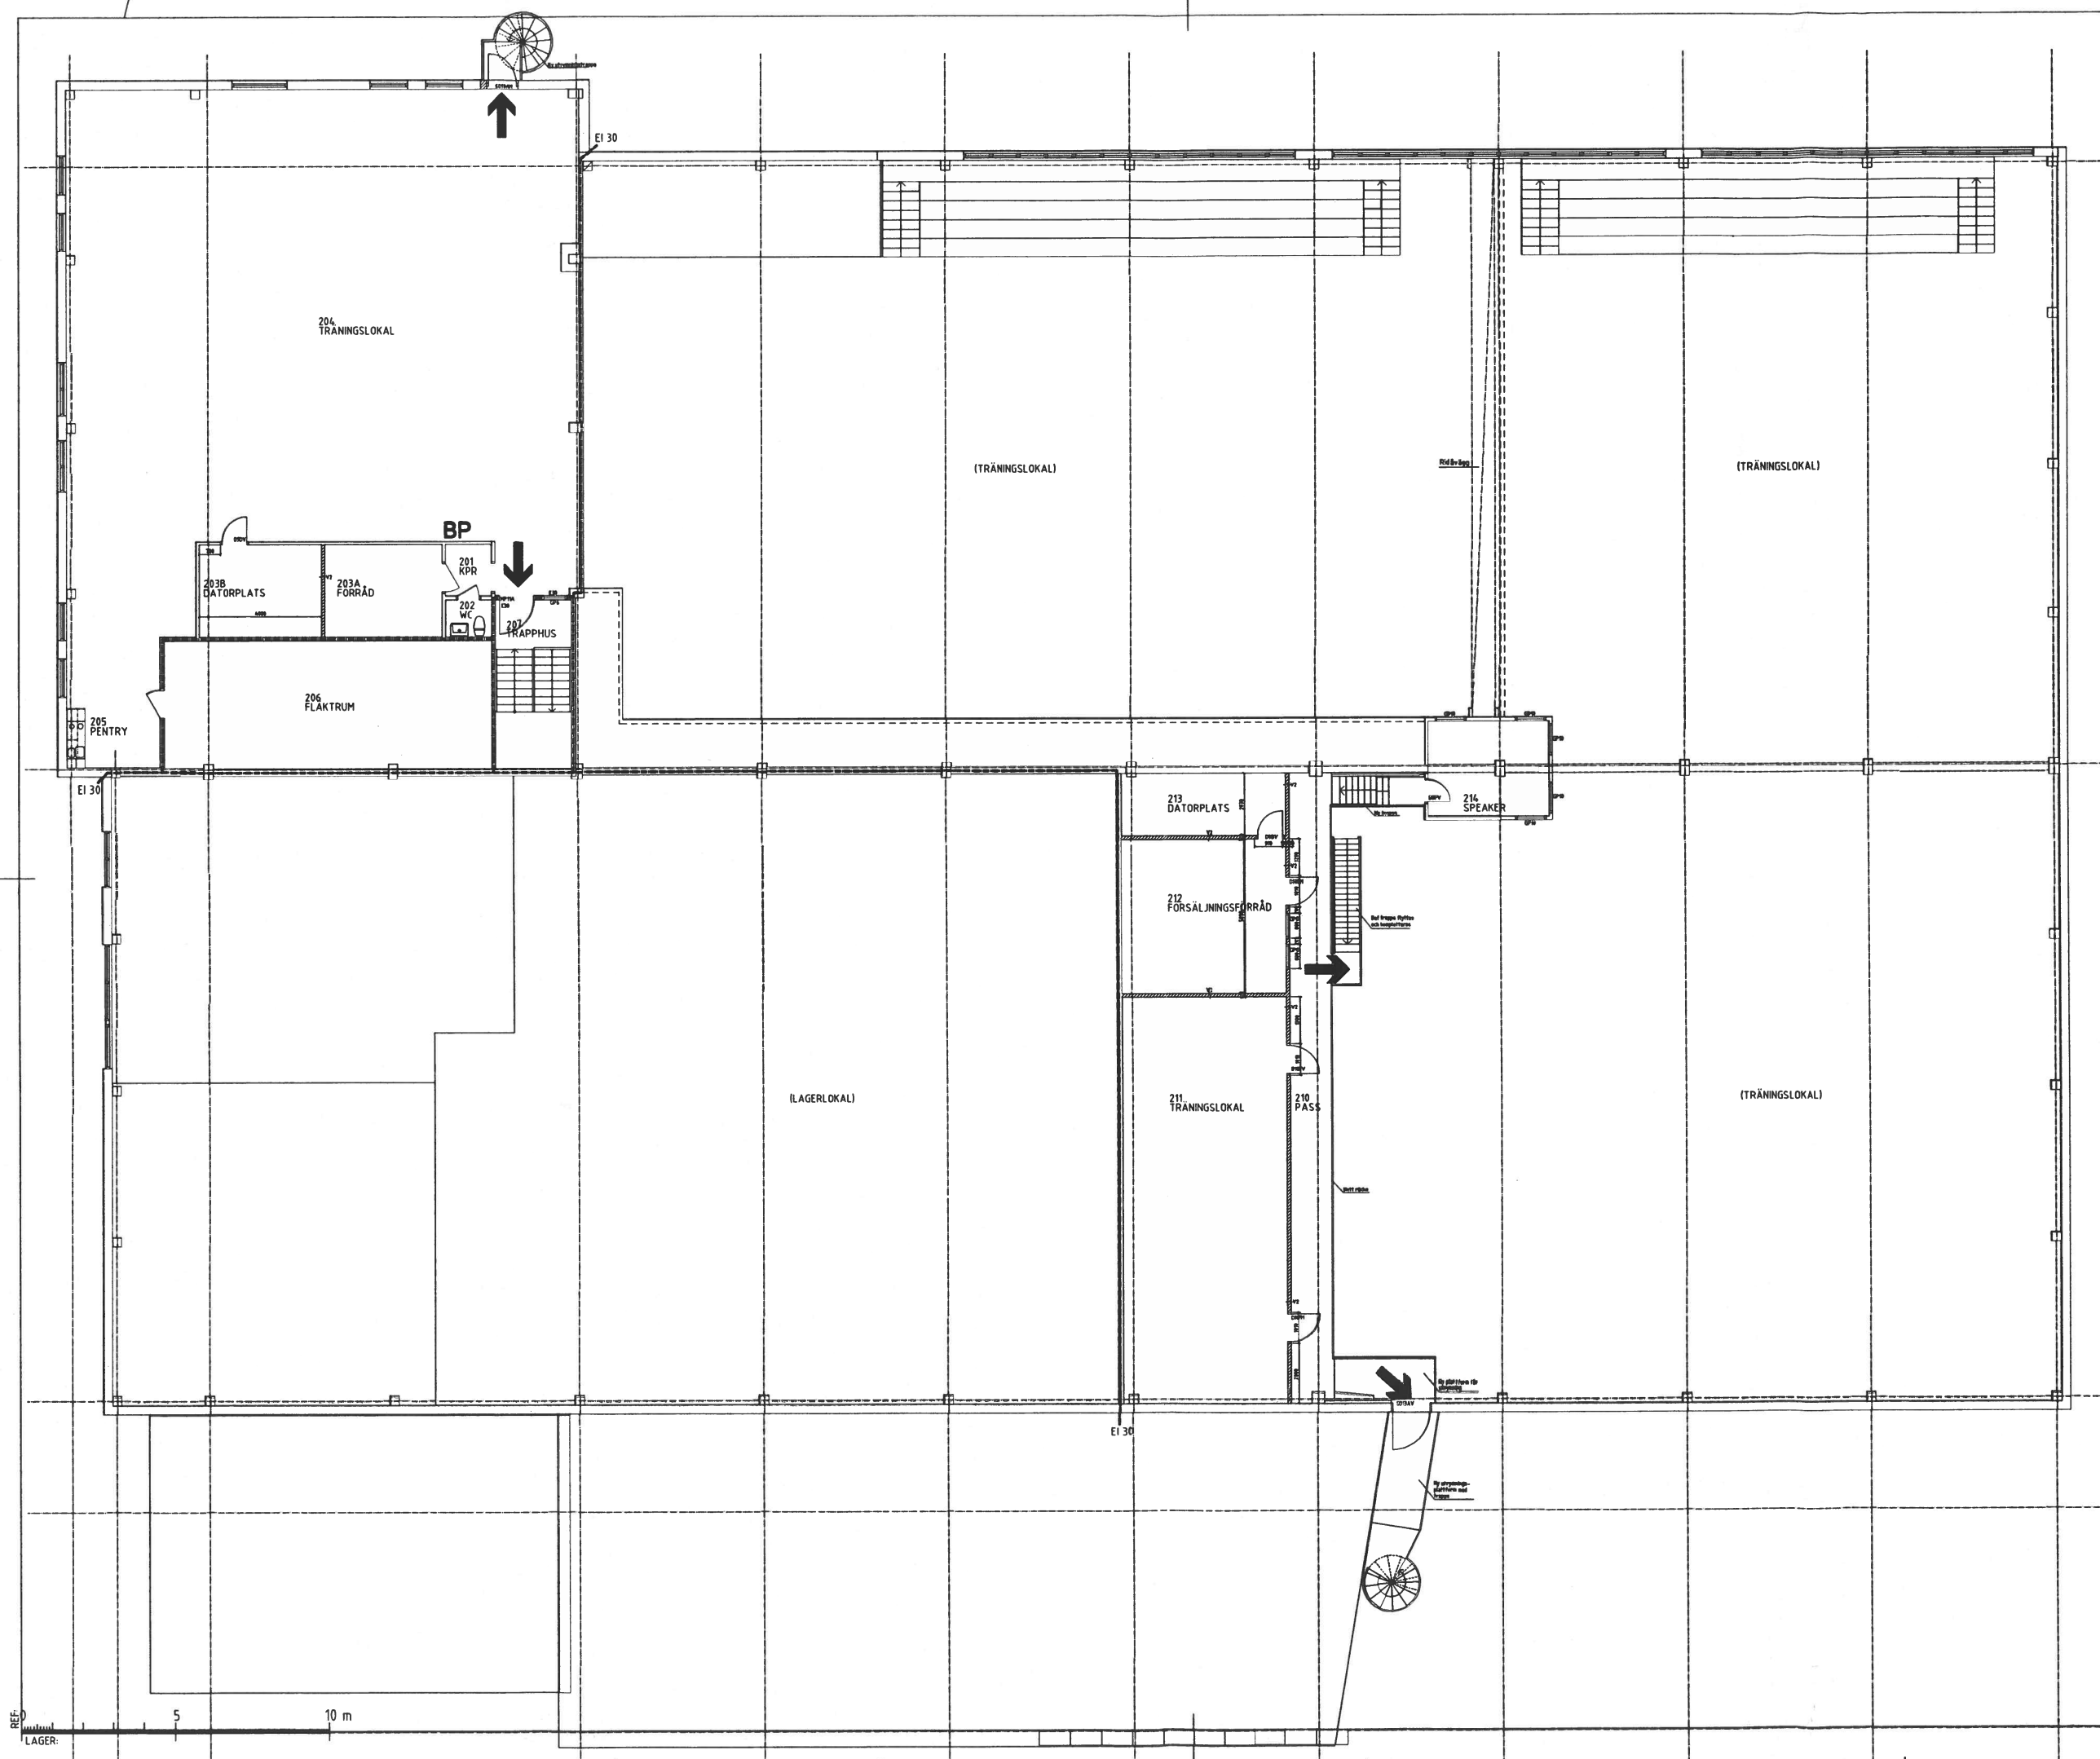

BYT	ANT	ÄNDRING AVSEER	SID
RELATIONSITNING			
FASTIGHETS AB HUSHAGEN TEKNIKERN 4, BORLÅNGI			
MONDO ARKITEKTER			
Engelströmmen 791 60 PALLI 032-70 33 00 info@mondo.se			
UPPDRAG NR 01-848	RITAD AV OÅ	HANDLÄGGARE PIM	
DATUM 2007-01-11	ANSVARIG PIM		
OM- OCH TILLBYGGNAD			
Plan 2			
SKALA 1:200 1:100	FORMAT A3 A1	RUBRIK A-40.1-02	