
ORIGINALFORMAT A1

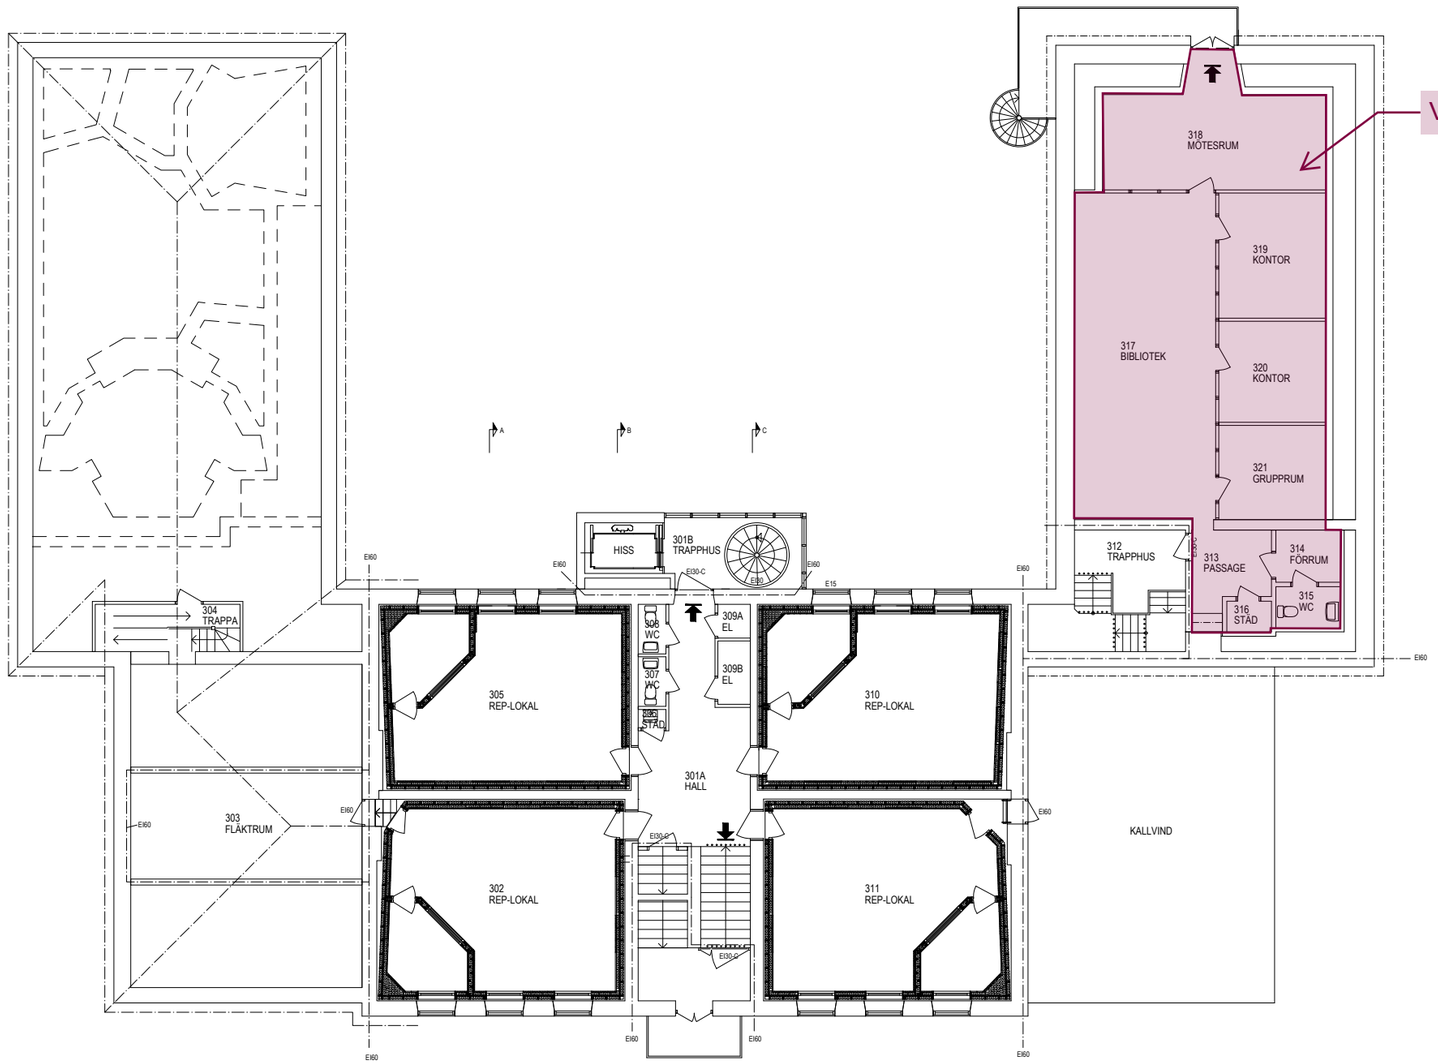

BET	ANT	ÄNDRINGEN AVSER	SIGN	DATUM

RELATIONSHANDLING

URD 11
BORLÅNGE KOMMUN

Hushagen FASTIGHETS AB

MONDO ARKITEKTER
Engelbrektsgatan 34
791 60 FALUN
023-70 53 00
falun@mondo.se

UPPDRAG NR	RITAD/KONSTR AV	HANDLÄGGARE
11-471C	A. Nisser	A. Nisser
DATUM	ANSVARIG	
2022-01-11	A. Nisser	

PLANRITNING, VÅN 4 (PLAN 2 TRAPPOR)

SKALA	FORMAT	NUMMER	BET
1:200 1:100	A3 A1	A-40-0-40	

www.mondo.se

10 METER
1 2 3 4 5
10 METER