
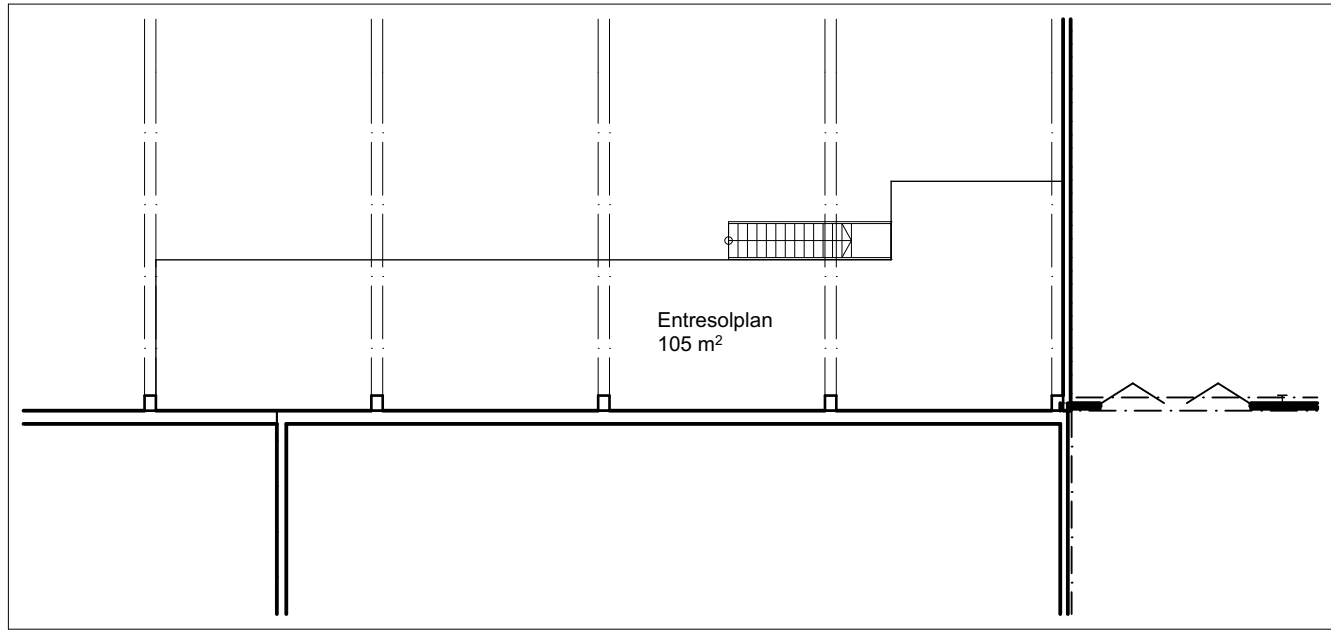
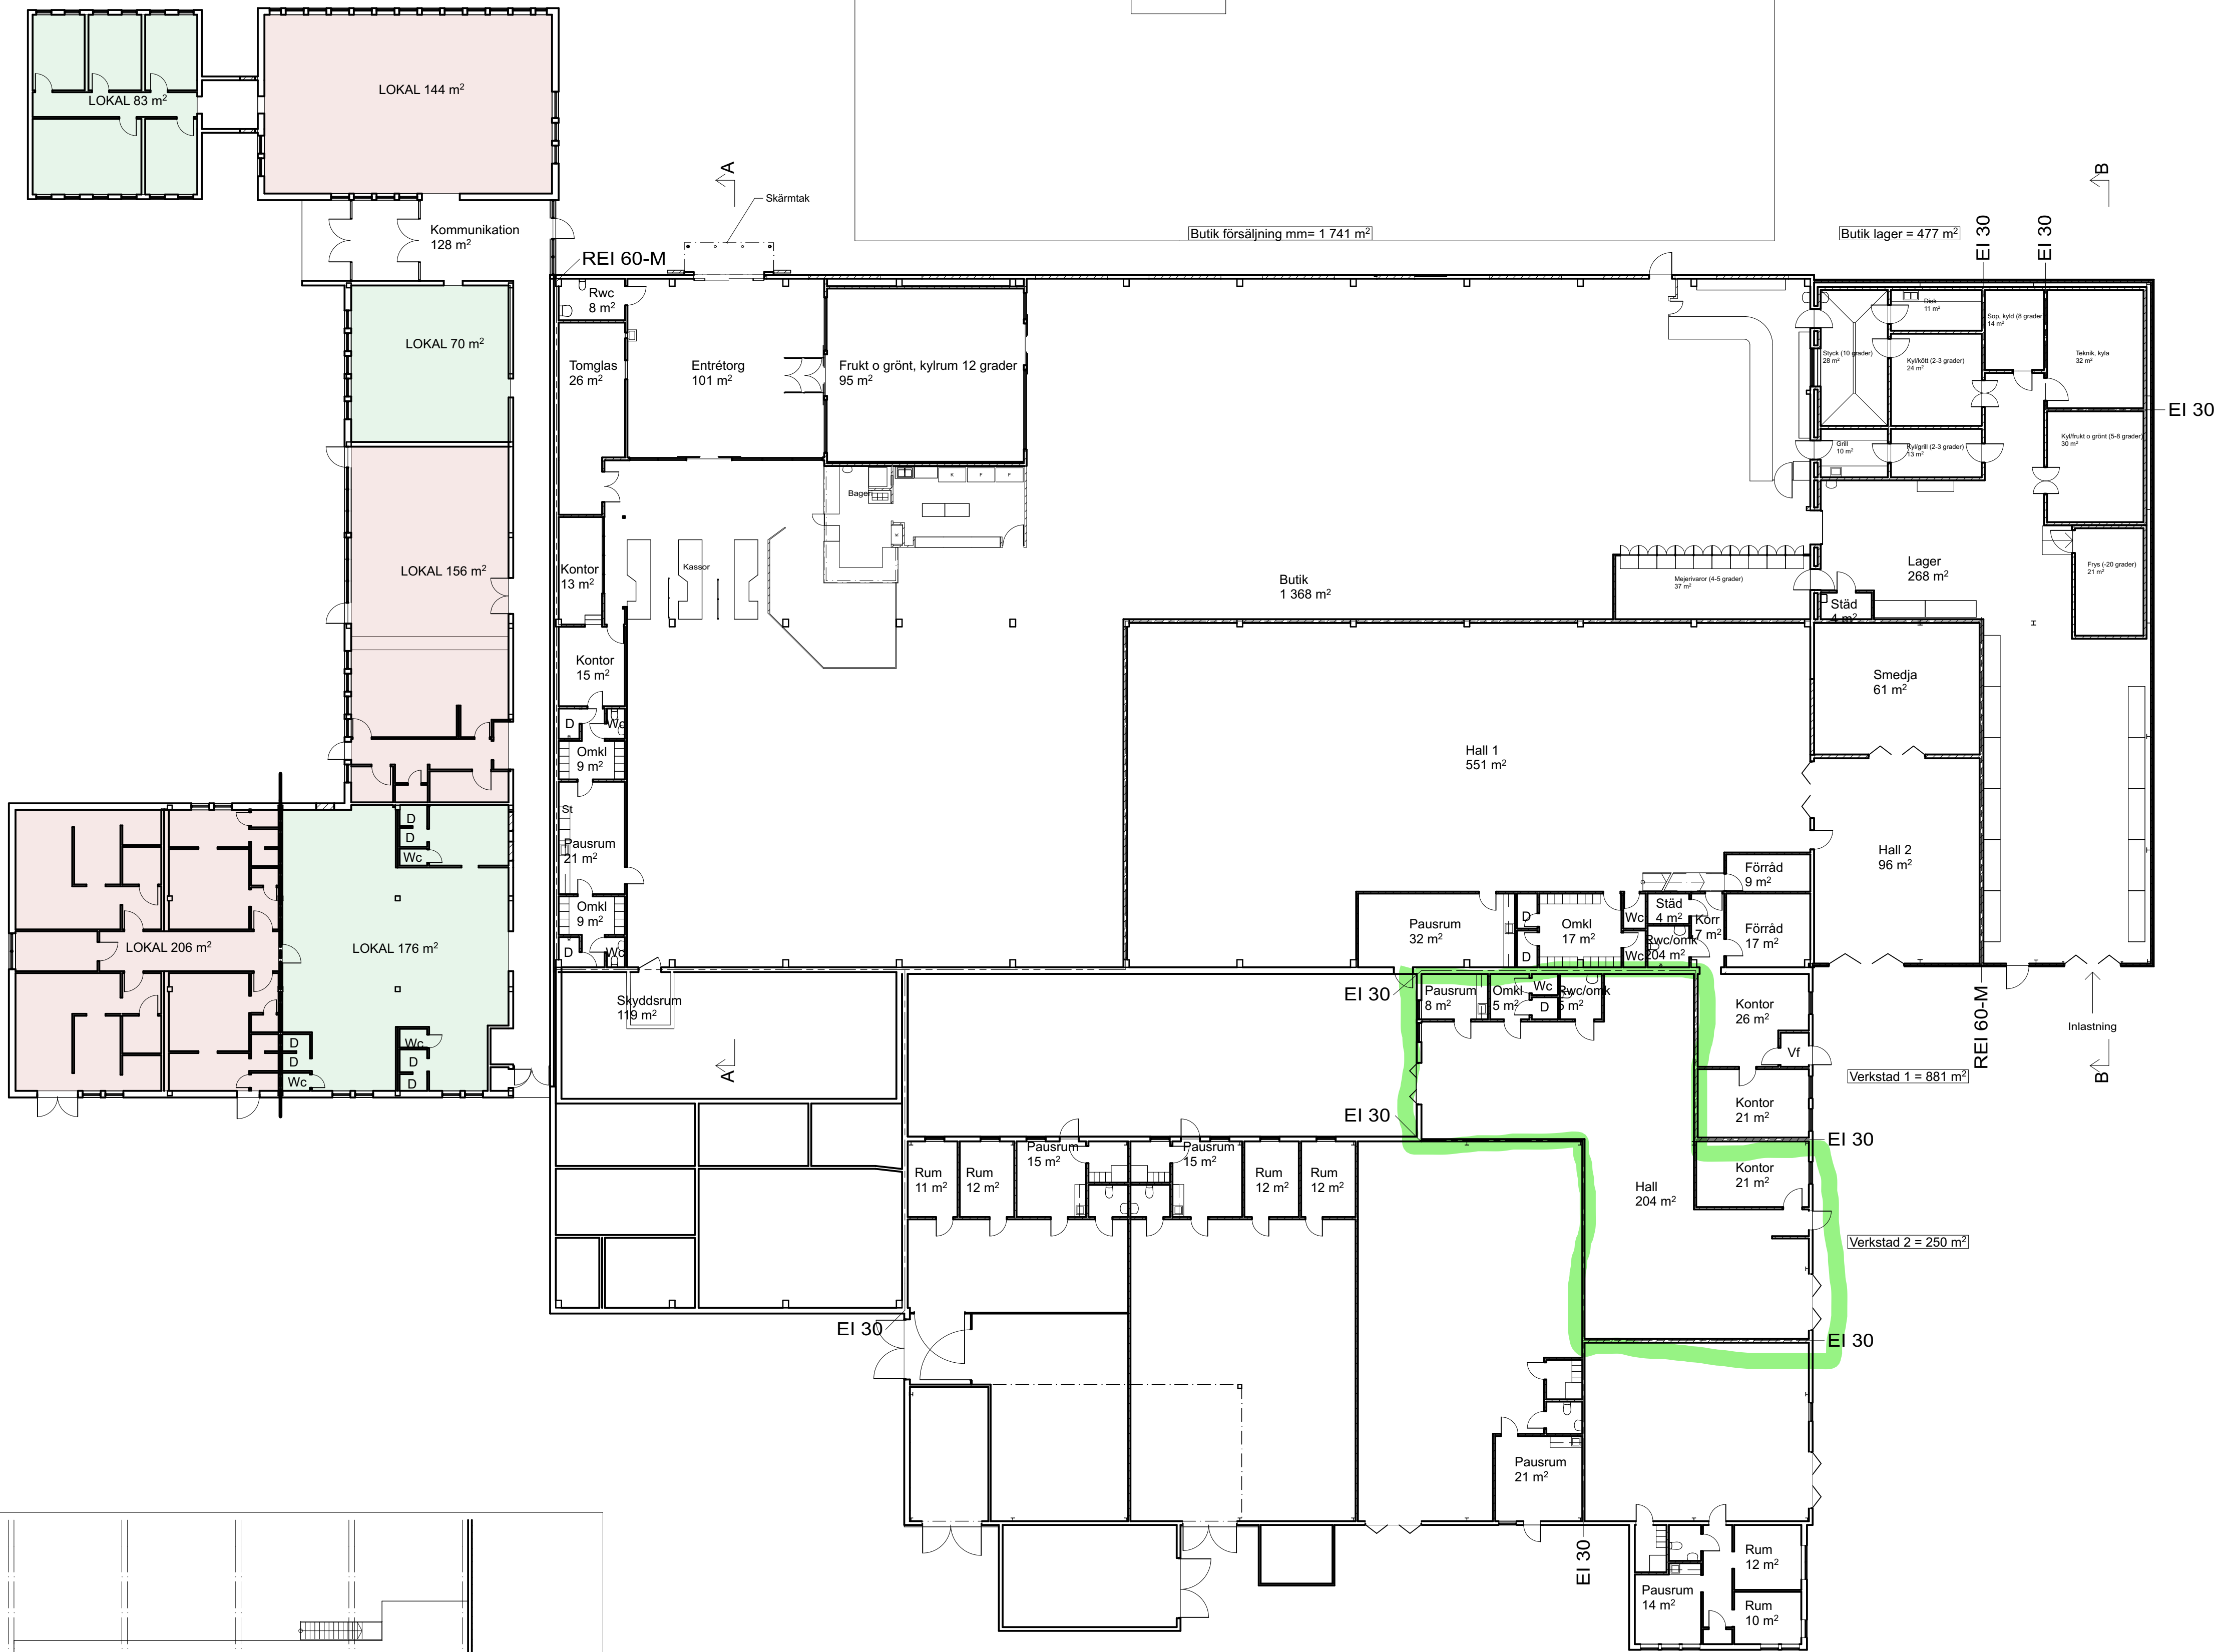
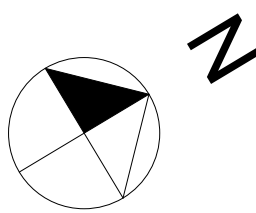


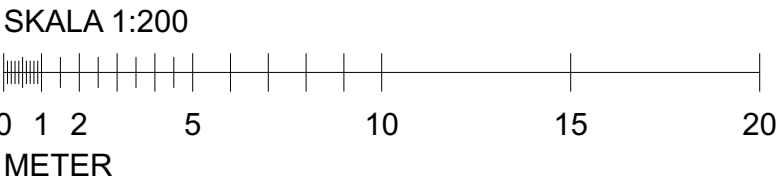

Planutsnitt entresolplan i Verkstad 1

Relationsritning baserad på information från byggherren

BET	ANT	ÄNDRING AVSER	DATUM	Sign.
Underlag				
Björnen 3				
Bengt Husritare AB				
arkitekt@bengthusritare.se Norra Kyrkogård 28, 261 31 Landskrona				
LUPPDRAG NR	3004	RTAD AV	BH	HANDLAGGARE
DATUM	2019 02 20	ANSVARIG	Bengt Holmqvist	BH
Verksamhetslokaler				
Plan				
SKALA	1:200	NUMMER	A303-01	BET