


nyfw

269 kV/m

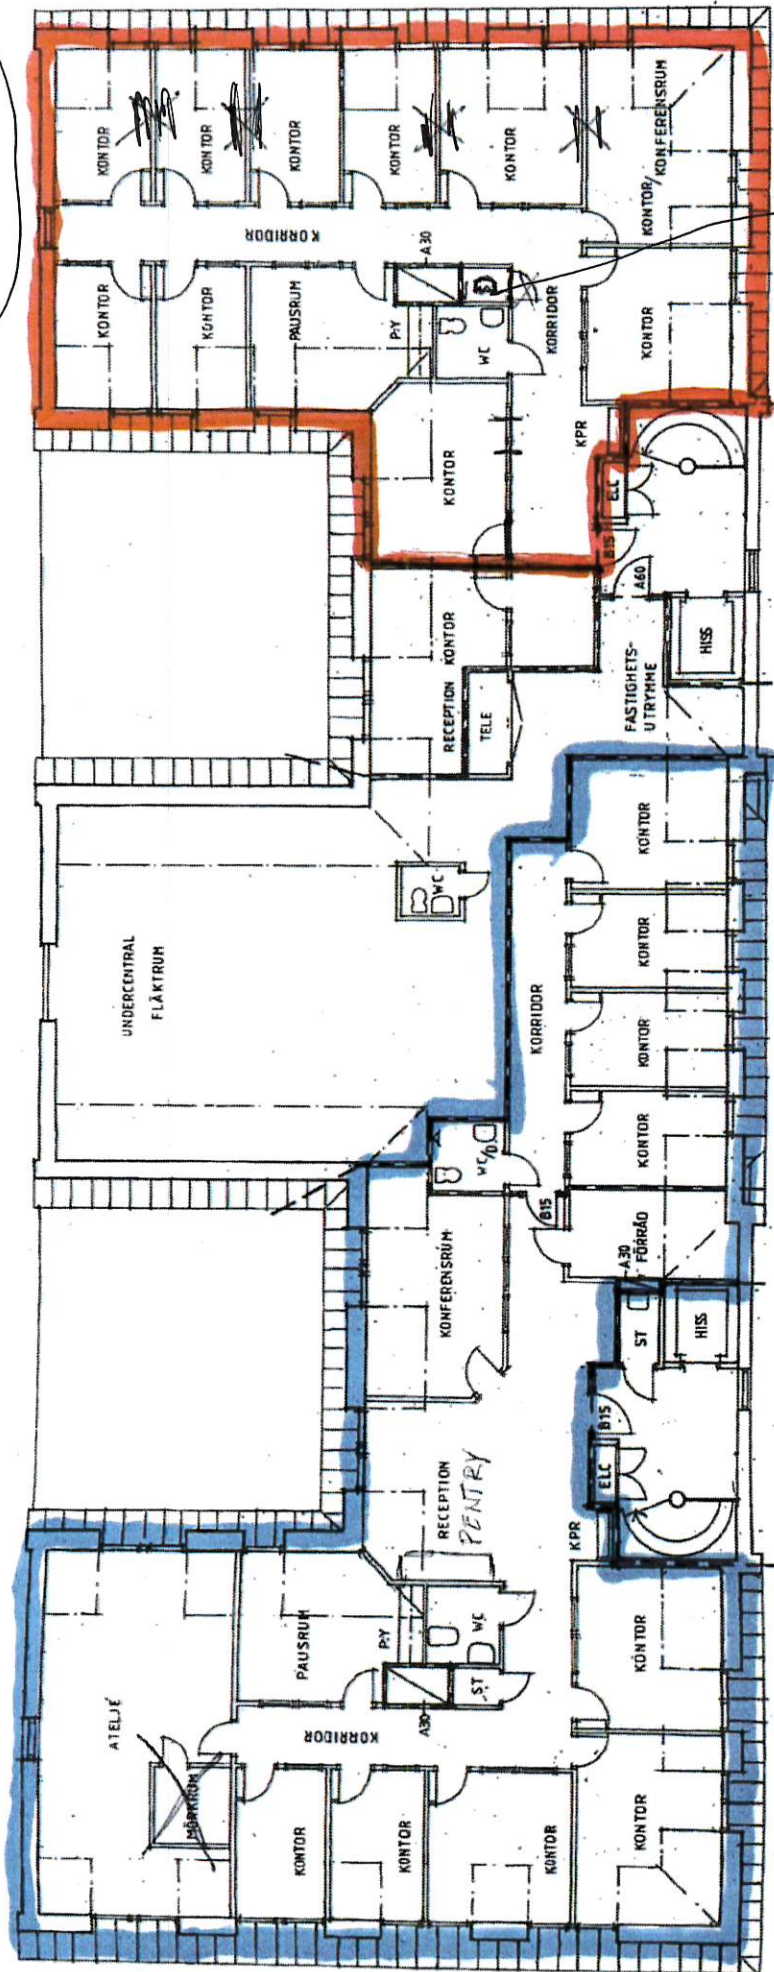

PLAN 2