Planskiss

Ytor

Plan 1: 1108 kvm
Varav högdel: ca 755 kvm

Plan 2: 568 kvm

TOTAL LOA: 1 676 kvm

Gröna väggar är ej bärande, går att riva

Plan 1

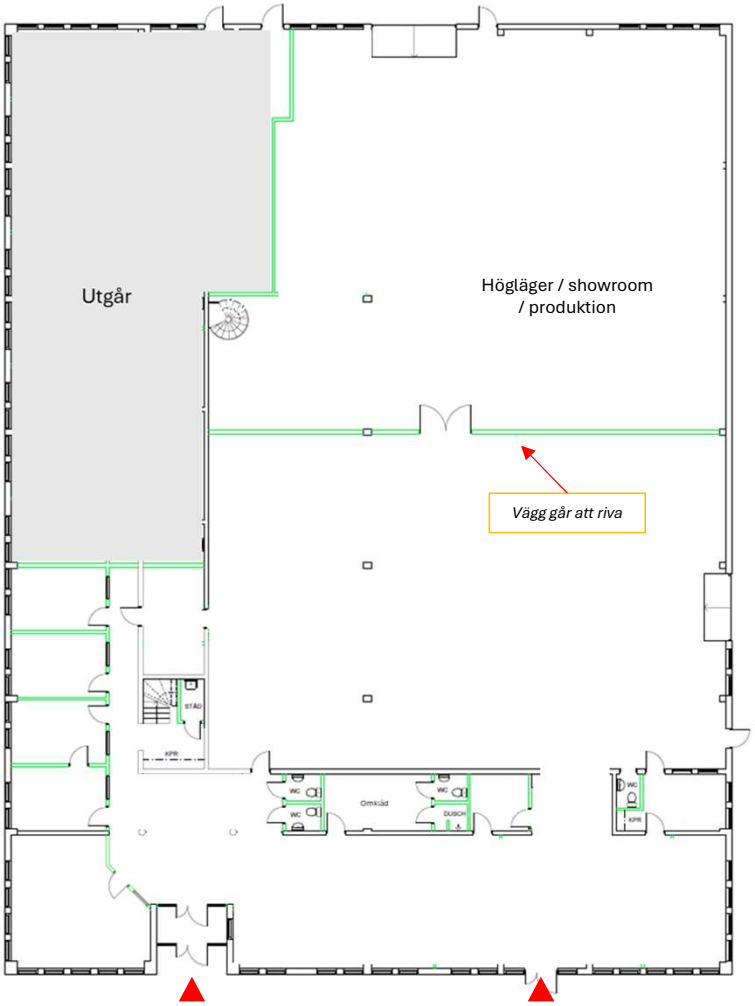
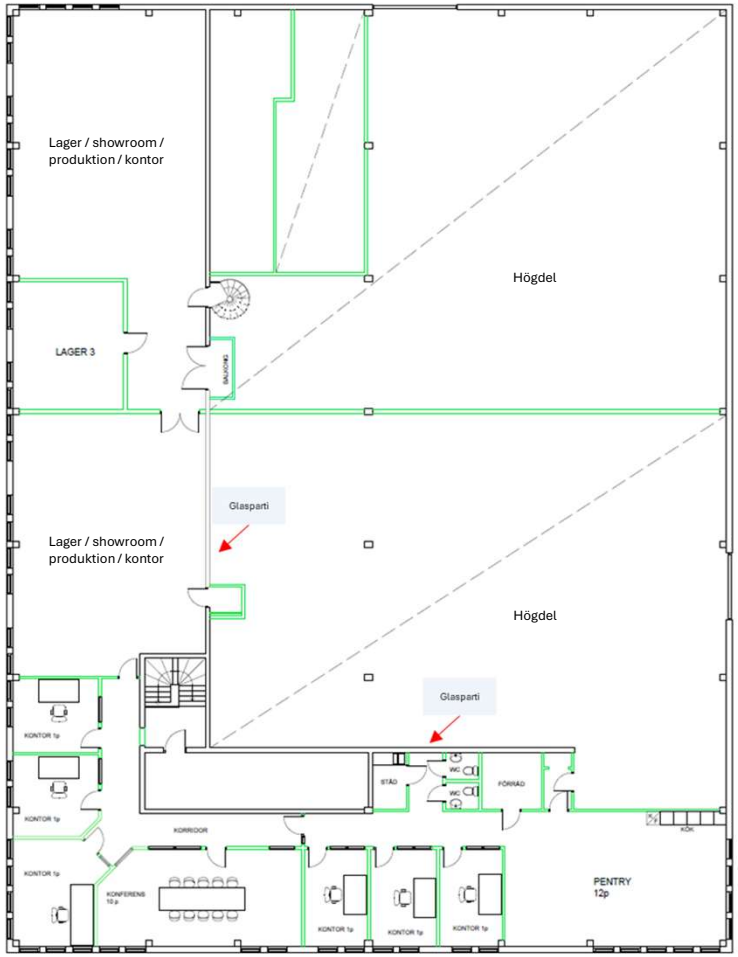
Plan 2