


Sannegårdhamnen.
Förslag till butikslokal, bottenplan.
 Gbg 2010.08.16






Sannegårdhamnen.
Förslag till butikslokal, övre plan.
 Gbg 2010.08.16

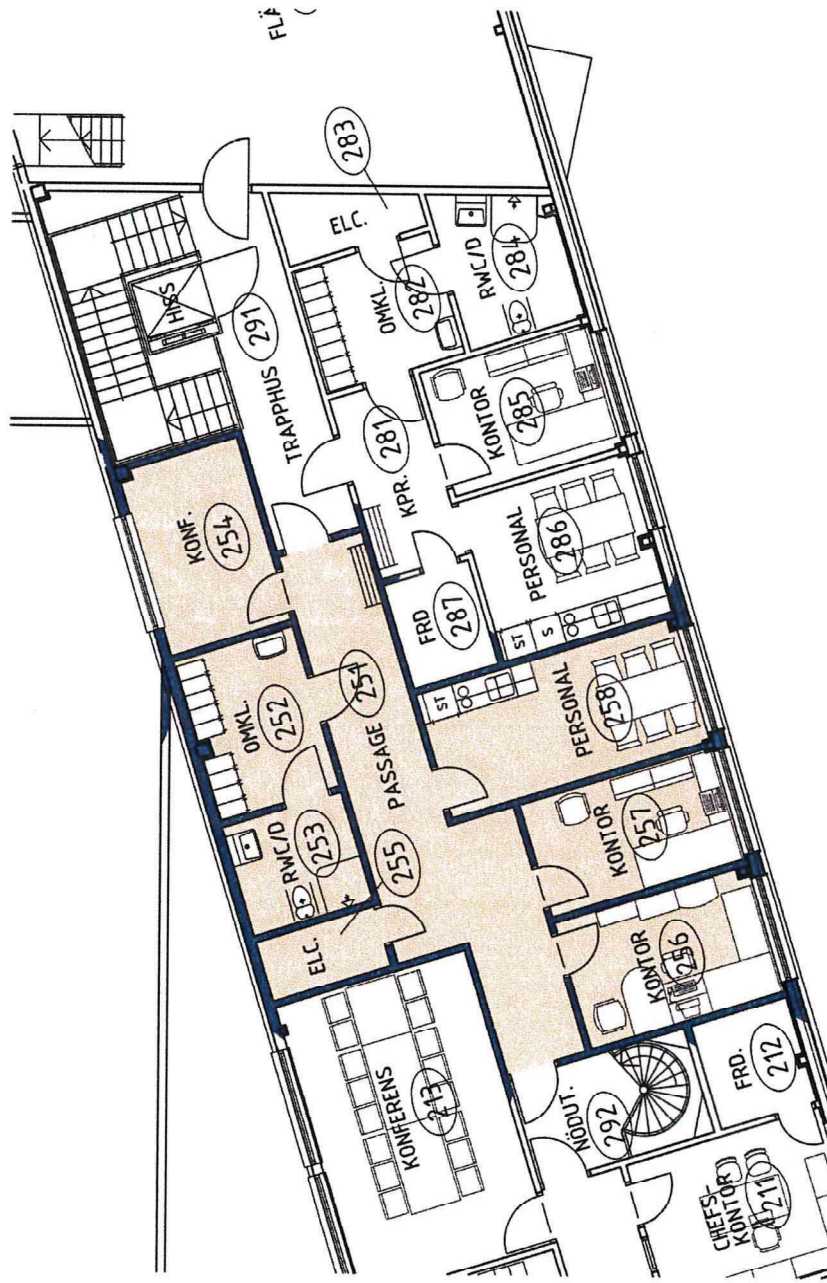

ALLMÄNNA FÖRESKRIFTER


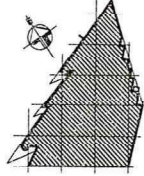

D	DIVERSE	LB	2010011E
C	DIVERSE	LB	20100608
B	DIVERSE	LB	20100510
A	DIVERSE	LB	20100419

Delta är en kopia på arkitektbyråns i Göteborg AB
 Omställnings tecken för gitter av Crecon AB
 Tel. 031-775 52 00


BYGG-ANDLING

ICA KVANTUM
 Nysignation av butiksbyggnad
 i Samlegården, Göteborg

arkitektbyrån ab
 Ingrid Bergelin

BYGGNAD	BYGGNAD


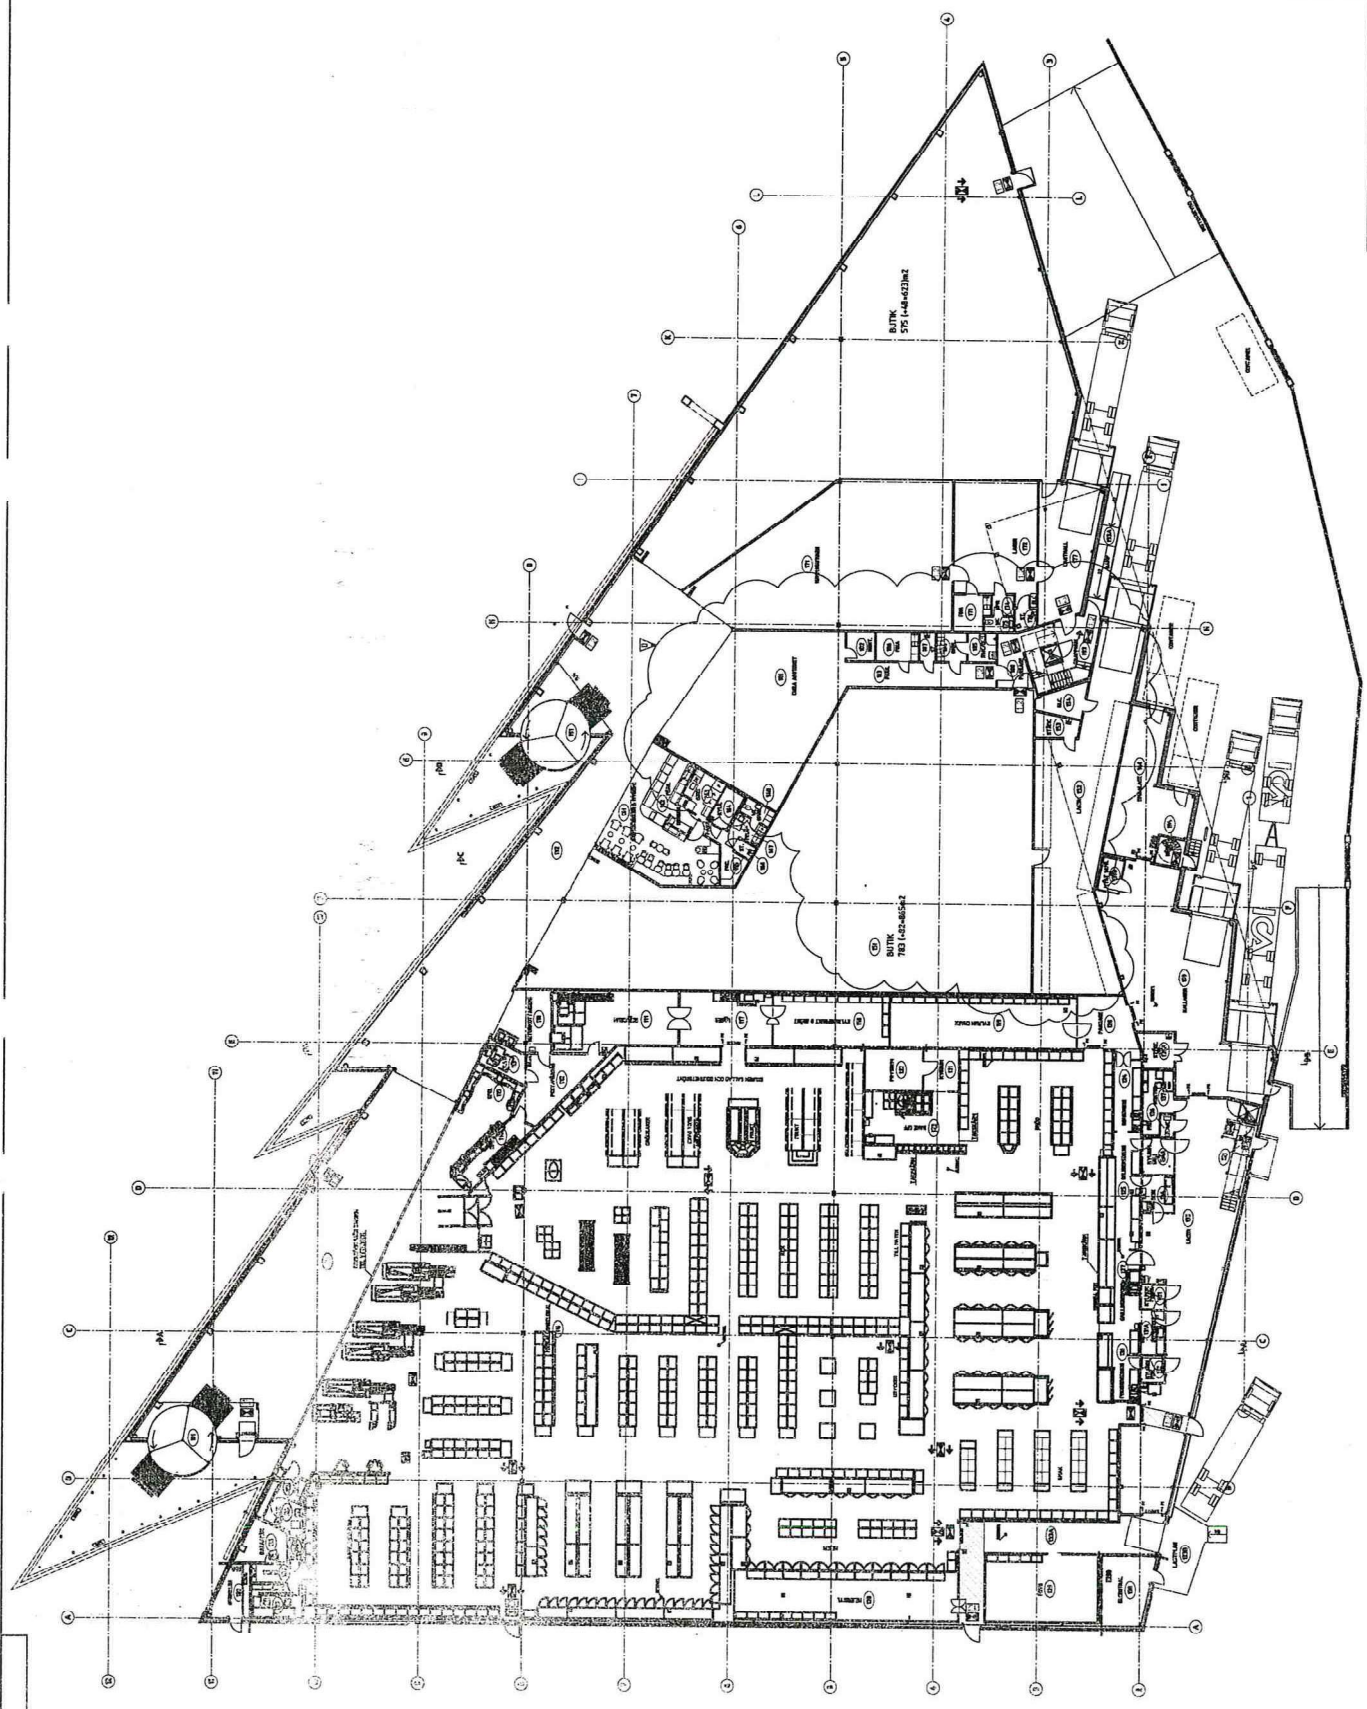

WAST-BYGG AB

0 1 2 3 5
 5 METRER