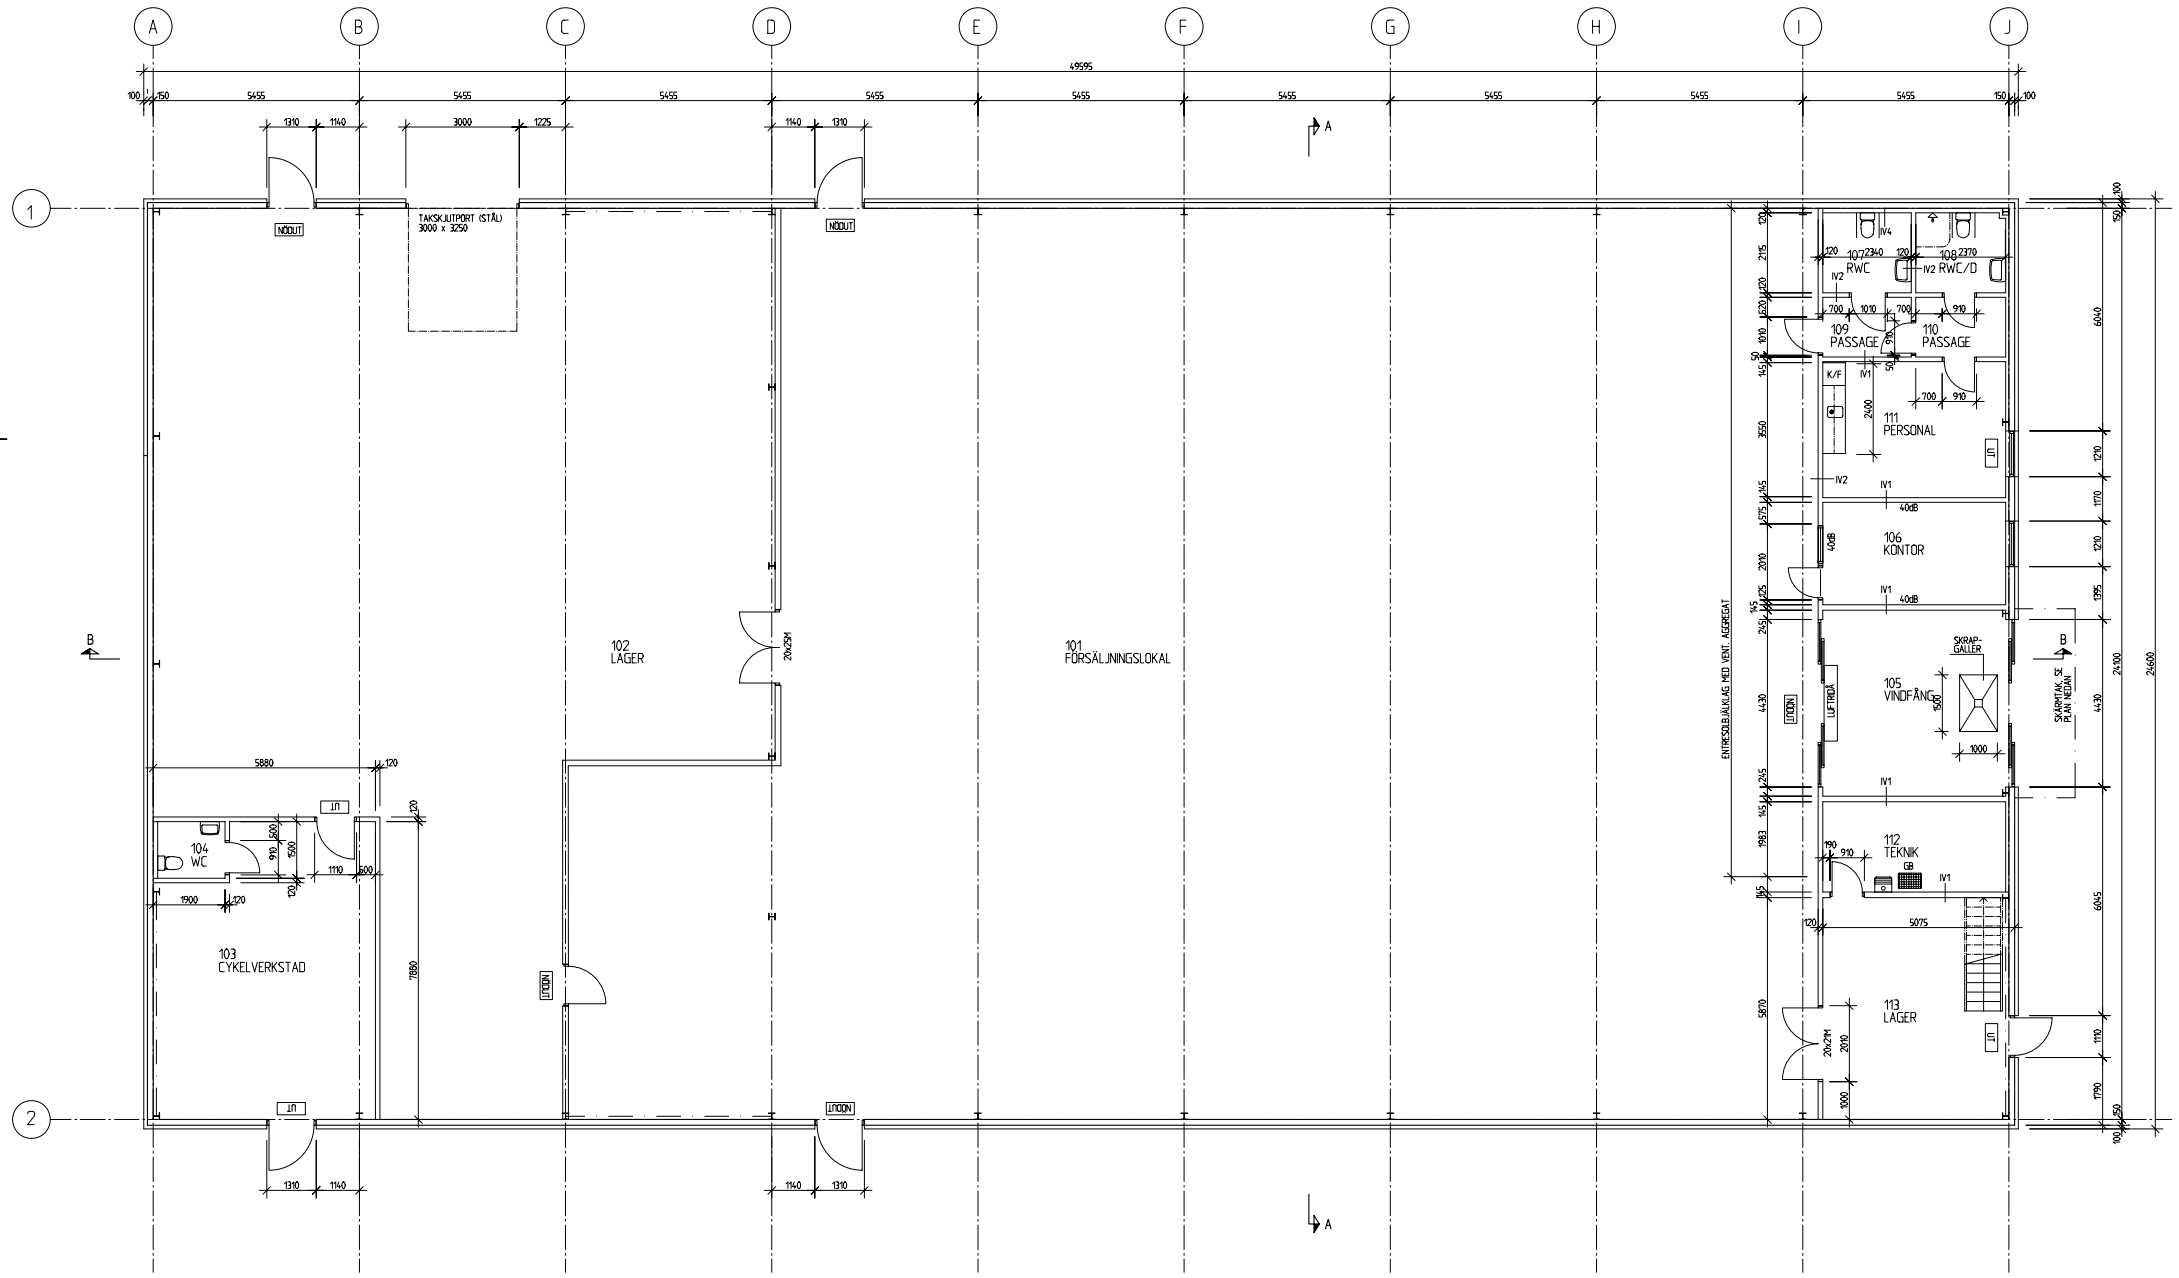

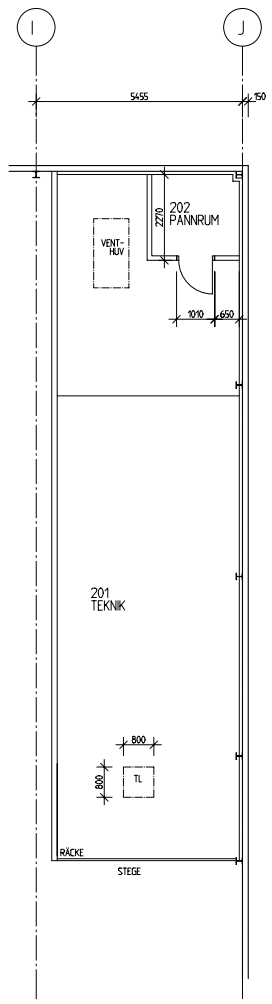

ENTRESOLPLAN ÖVER PERSONALRUM

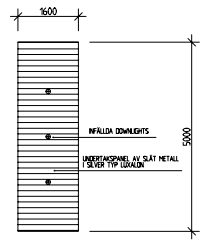

PLAN SKÄRMTAK
VY UNDERIFRÅN

FÖRKLARINGAR

NÖDUT	UTRYMNINGSSKYLT TYP GENOMLYST
UT	UTRYMNINGSSKYLT TYP EFTERLYSANDE
	ANGÅENDE INOMHUSBRANDPOSTER, HANDBRANDSLÄCKARE MM SE BRANDSKYDDSDOKUMENTATION

YTTERVÄGGAR

YV1	150 MM PAROCELEMENT PAROCVÄGG STÅR PÅ SOCKELELEMENT AV BETONG, INIFRÅN: 80 BETONG 100 ISOLERING 70 BETONG HÖJDER, SE SEKTION

INNERVÄGGAR

IV1	145mm	2x13 GIPS, 95 TRÄREGLAR ENL. K, 2x13 GIPS
IV2	120mm	2x13 GIPS, 70 PLÅTREGEL c450, 2x13 GIPS
IV3	95mm	2x13 GIPS, 70 PLÅTRREGEL
IV4	120mm	2x13 GIPS, 95 TRÄREGLAR ENL. K,

METER
0 1 2 3 4 5 10

BET	ANT	ÄNDRINGEN AVSER	SIGN	DATUM
B		RELATIONSHANDLING	TP	07-02-19
A		TRAPPA RUM 113	TP	06-12-18

HANDLING
RELATIONSHANDLING

PHAB

DAHLSTRÖM
ARKITEKTER
SKEPPSBROGATAN 24 39231 KALMAR
Tel 0480/42 04 60 Fax 0480/42 04 80

KV MEJERIET 1, VETLANDA

B	KAY WILHELMSEN GRUPPEN VESTRE TEGLGADE 12, DK-2450 KÖPENHAMN SV	TEL: 0045 33 31 74 00 FAX: 0045 33 31 74 05
TE	MIDROC Construction AB GROSSISTGATAN 3, 553 02 JÖNKÖPING	TEL: 036-31 25 50 FAX: 036-31 25 59
A	DAHLSTRÖM ARKITEKTER SKEPPSBROGATAN 24, 392 32 KALMAR	TEL: 0480-42 04 60 FAX: 0480-42 04 80
LA	Outside Landskapsarkitekter S LÅNGGATAN 38, 392 31 KALMAR	TEL: 0480-44 09 30 FAX: 0480-44 09 31
K	Lindqvist Byggkonsult AB BOX 5096, 550 05 JÖNKÖPING	TEL: 036-16 65 20 FAX:
E-E	Elajo AB BOX 3131, 550 03 JÖNKÖPING	TEL: 036-34 91 50 FAX: 036-16 02 21
VS-E	YIT Sverige AB ROSENBERGSGATAN 6, 554 51 JÖNKÖPING	TEL: 036-71 95 30 FAX: 036-71 95 03
V-E	JET-Luft AB BARRSÄTRAGATAN 7, 554 51 JÖNKÖPING	TEL: 036-31 07 60 FAX: 036-71 95 03
M-E	Vägverket Produktion HERKULESVÄGEN 52, 553 02 JÖNKÖPING	TEL: 036-31 21 04 FAX: 036-31 21 19

UPPDRAG NR	RITAD/KONSTR AV	HANDLÄGGARE
646	TP	THOMAS PERSSON
DATUM: 2006-10-09	PROJEKTANSVARIG: Thomas Persson	

NYBYGGNAD FÖR TEAM SPORTIA
HANDEL
PLAN

SKALA A1/A3	NUMMER	BET
1:100/1:200	A30:01:101	B

EXTERNA REFERENSER

FILNAMN: A30OP100