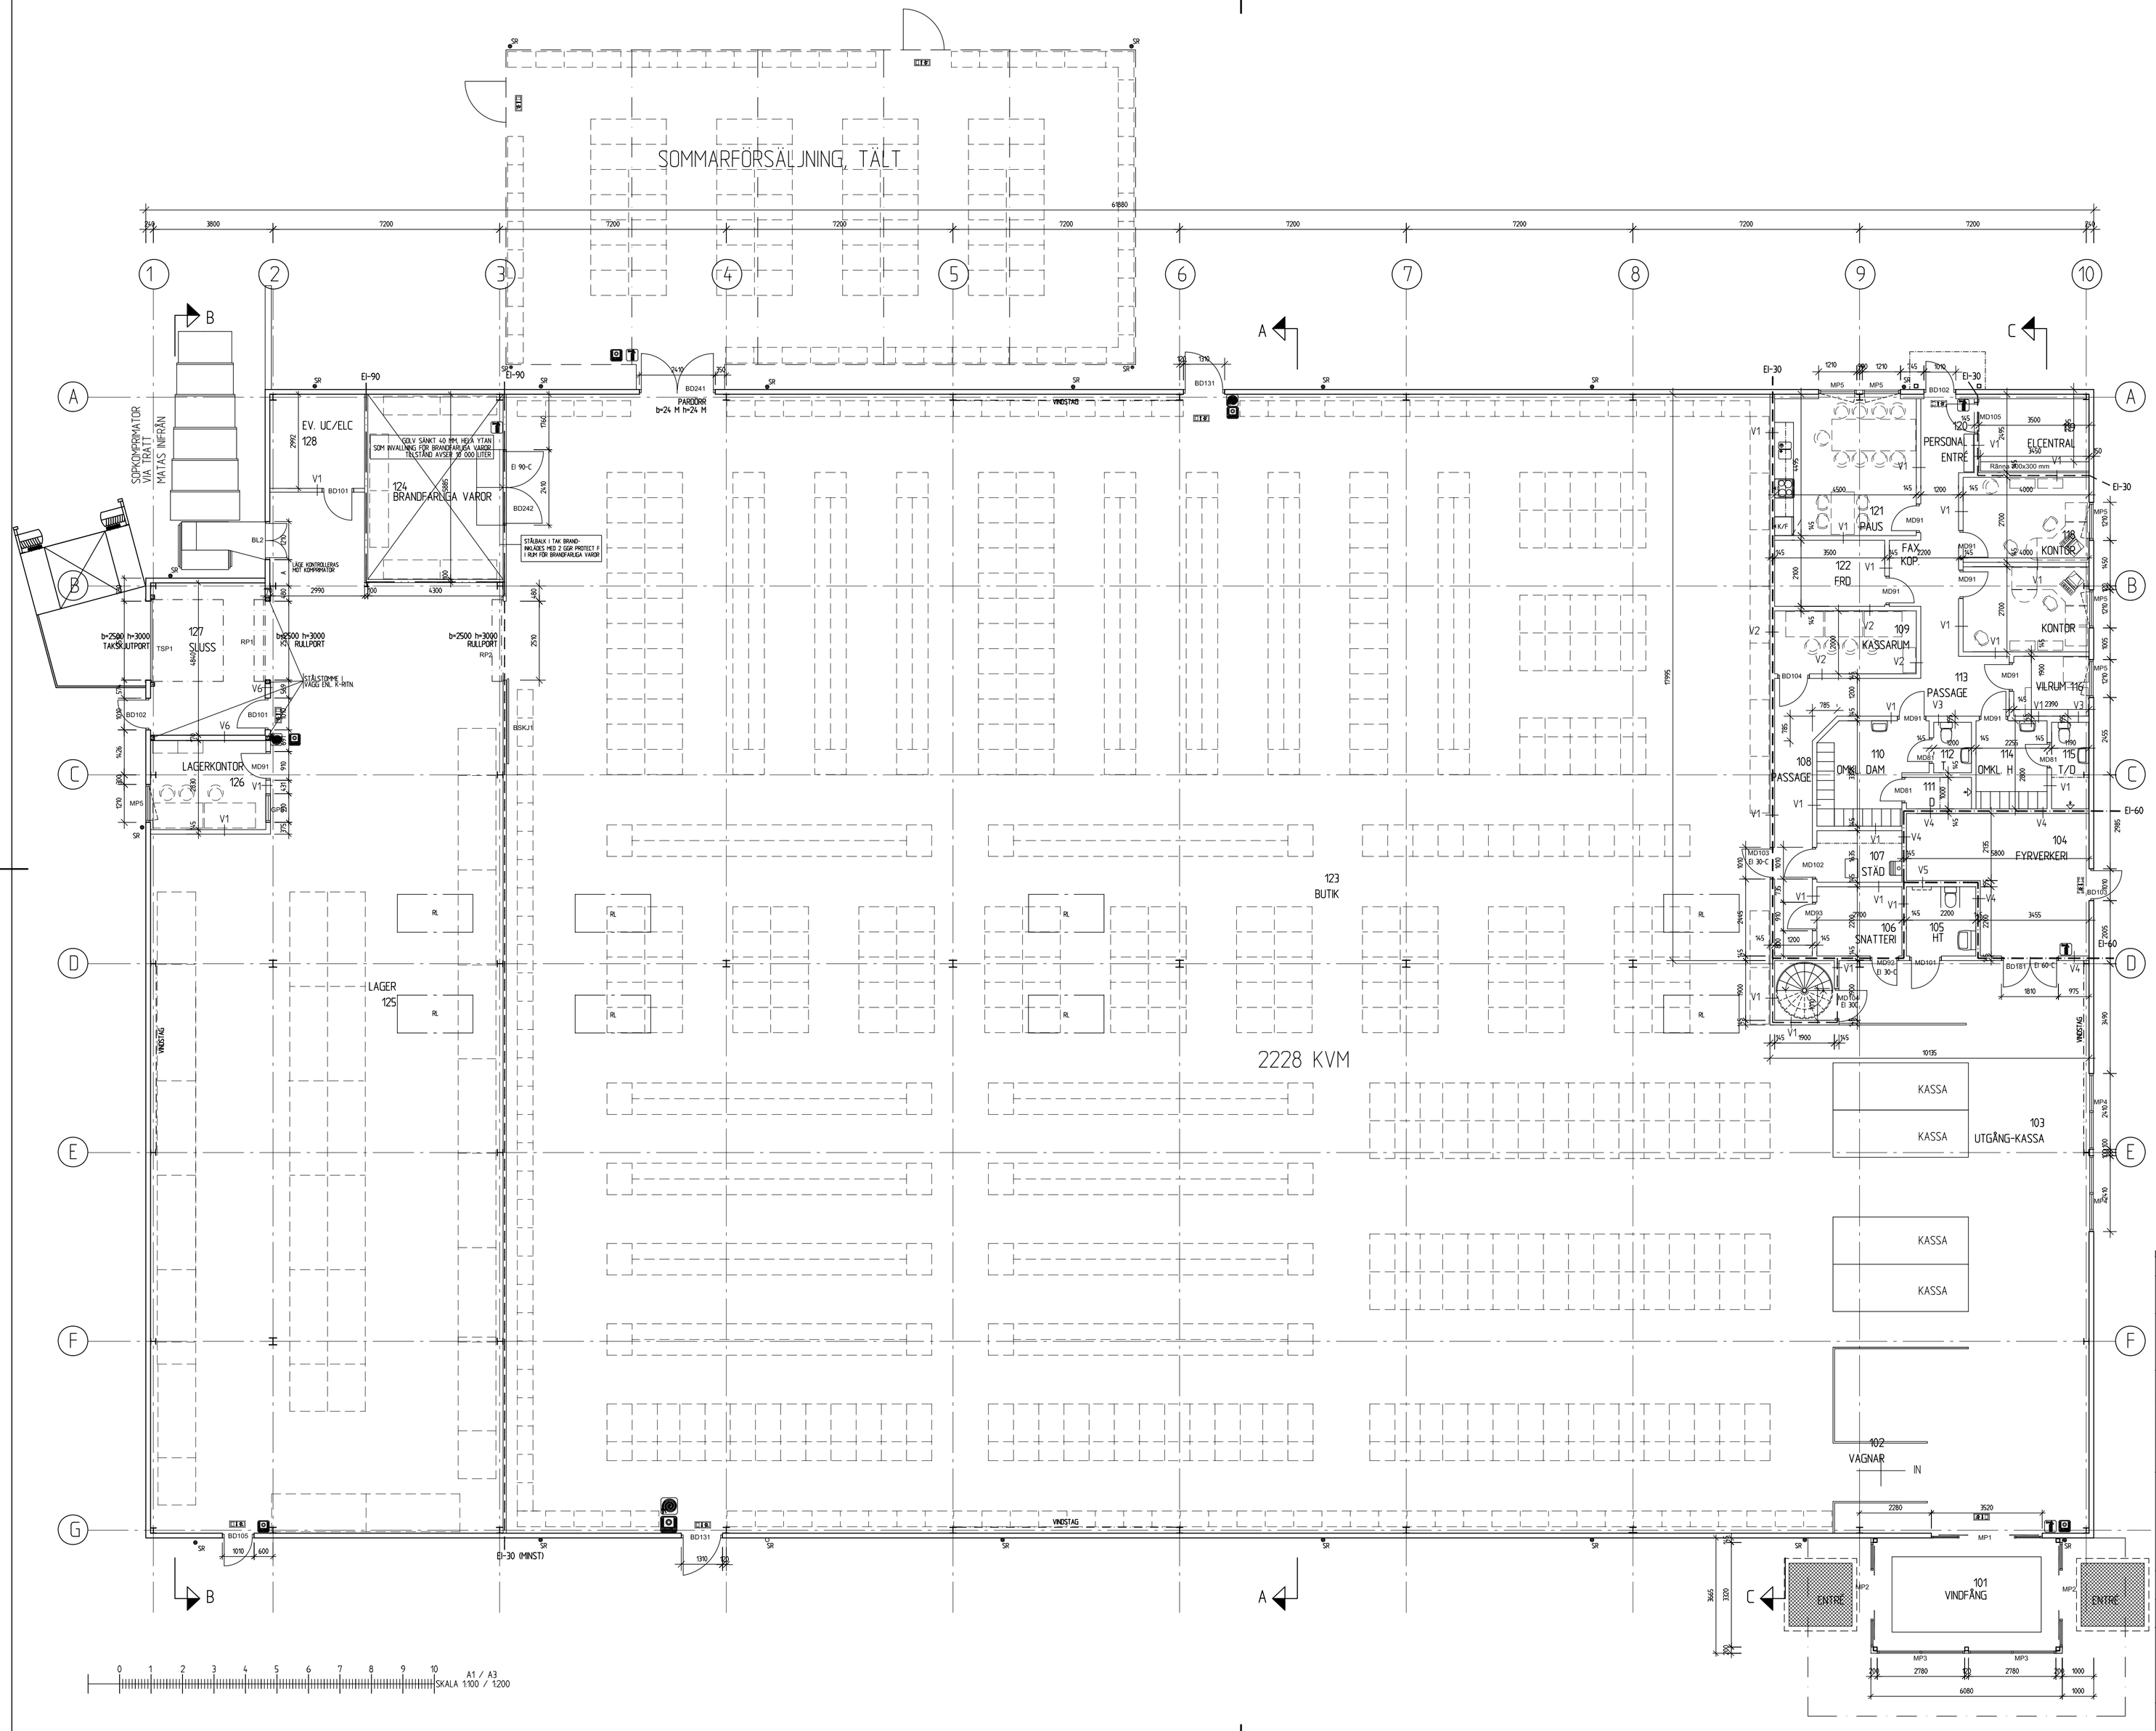


# FÖRKLARINGAR

## BRAND

- BRANDCELLSGRÄNS EI-30
- BRANDCELLSGRÄNS EI-60
- BRANDCELLSGRÄNS EI-90
- HANDBRANDSLÄCKARE
- AKTIVERINGSKNAPP UTR. LARM
- INOMHUSBRANDPOST
- EI-C30 — BRANDKLASS PÅ DÖRR
- GENOMLYST UTRYMNINGS-SKYLT
- E-15 — BRANDKLASS PÅ FÖNSTER PARTI EL DYL
- MD91 — NY DÖRR, MED LITTRA

## VÄGGTYPER

ÄNDRA VÄGGTYPER FÖREKOMMER I MINDRE OMFATTN.
ENLIGT A- OCH K-RITNINGAR SAMT RUMSBESKRIVNING
SE ÄVEN GYPROCS MONTERINGSANVISNINGAR OCH
TYPDETALJER FÖR RESPEKTIVE VÄGGTYP

OBS!
VISSA AV NEDANSTÄENDE VÄGGAR NYTTJAS SOM
BÄRANDE. SE NÄRMARE K-RITNINGAR.

**V1** (145 MM)
GYPROC E-TE 95/95 (c 450) 202 M0
2X13 MM GIPS
45X95 MM REGLAR C 450
2X13 MM GIPS
LJUDKLASS 35 dB
BRANDKLASS EI 30 DÄR SÅ ANGES PÅ PLAN

**V2** (147 MM)
VÄGGEN FÖRSES MED 1 MM PLÅT MELLAN
GIPSSKIVOR PÅ VÄGGENS UTSIDA SETT FRÅN
KASSARUM (SKYDDSKLASS 2)
UTFÖRANDE I ÖVRIGT LIKA V1

**V3** (195 MM)
GYPROC E-TE 145/145 (c 450) 202 M0
2X13 MM GIPS
45X95 MM REGLAR C 450
2X13 MM GIPS
LJUDKLASS 35 dB

**V4** (145 MM)
GYPROC PT-TE 95/95 (c 450) 2P02P M30
2X13 MM GIPS GYPROC PROTECT
45X95 MM REGLAR C 450
120 MM STEN-ULL TYP REGELSKIVA
2X13 MM GIPS GYPROC PROTECT

**V5** (195 MM)
GYPROC PT-TE 145/145 (c 450) 2P02P M30
2X13 MM GIPS GYPROC PROTECT
45X95 MM REGLAR C 450
120 MM STEN-ULL TYP REGELSKIVA
2X13 MM GIPS GYPROC PROTECT

**V6** (170 MM)
GYPROC TE 120/120 (c 450) 202 M120
2X13 MM GIPS GYPROC
45X120 MM REGLAR C 450
120 MM STEN-ULL TYP REGELSKIVA
1X13 MM GIPS GYPROC
12 MM CEMINWOODSKIVA, MOT SLUSS
1 SKIVHÖJD ÖVER DETTA 13 MM GIPS
STÄSTOMME I VÄGG ENL. K-RITNING

| BET | ANT | ÄNDRINGEN AVSER | SIGN | DATUM |
|---|---|---|---|---|

**RELATIONSHANDLING**

NORET 2:73

PEAB

DAHLSTRÖM
ARKITEKTER

SKEPPSBROGATAN 24 39231 KALMAR
Tel 0480/42 04 60 Fax 0480/42 04 80

| UPPDRAG NR | RITAD AV | HANDLÄGGARE |
|---|---|---|
| 493 | JP | JP |
| DATUM | ANSVARIG | |
| 2006-05-15 | MATS DAHLSTRÖM | |

NYBYGGNAD AV BUTIK OCH LAGER
ÖVERSKOTTSBOLAGET - NYBYGGNADSRITNING
PLAN

| SKALA, A1/A3 | NUMMER | BET |
|---|---|---|
| 1:100/1:200 | A30-01-01 | |

EXTERNA REFERENSER:

FILNAMN: A300P100