




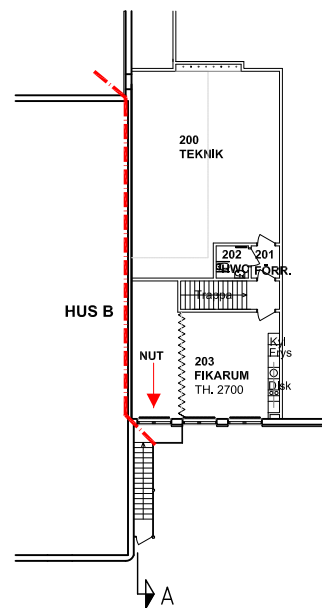

Plan 2, ENTRÉPLAN
Skala 1:200

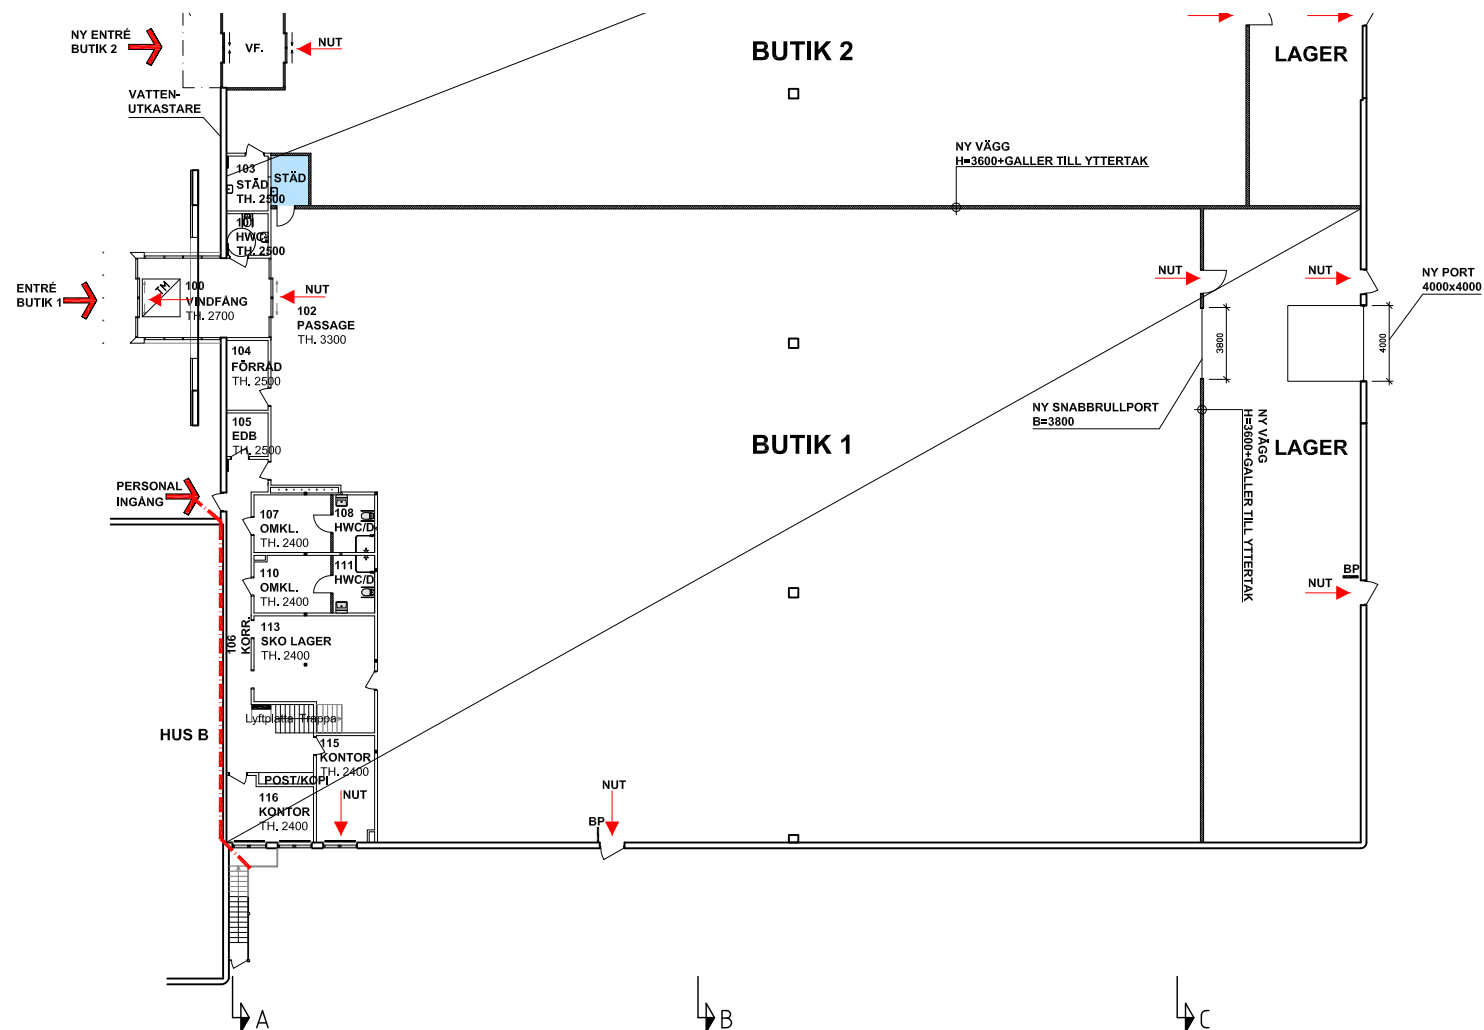

Plan 1, ENTRÉPLAN
ÖVERSIKT Skala 1:200

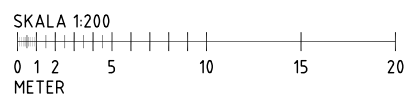

BET	ANT	ÄNDRING AVSER	DATUM	SIG
SKÖNS PRÄSTBORD 1:71 SUNDSVALLS KOMMUN				
 KONSULT AB mika@konsult.se				
UPPDRAGSNUMMER	RITAD/KONSTR AV		HANDLÄGGARE	
	MR			
DATUM	ANSVARIG			
ÖVERSIKT PLAN				
SKALA	1:200 (A1)	RITINGSNUMMER	BET	
	1:400 (A3)	A-40-1-1		