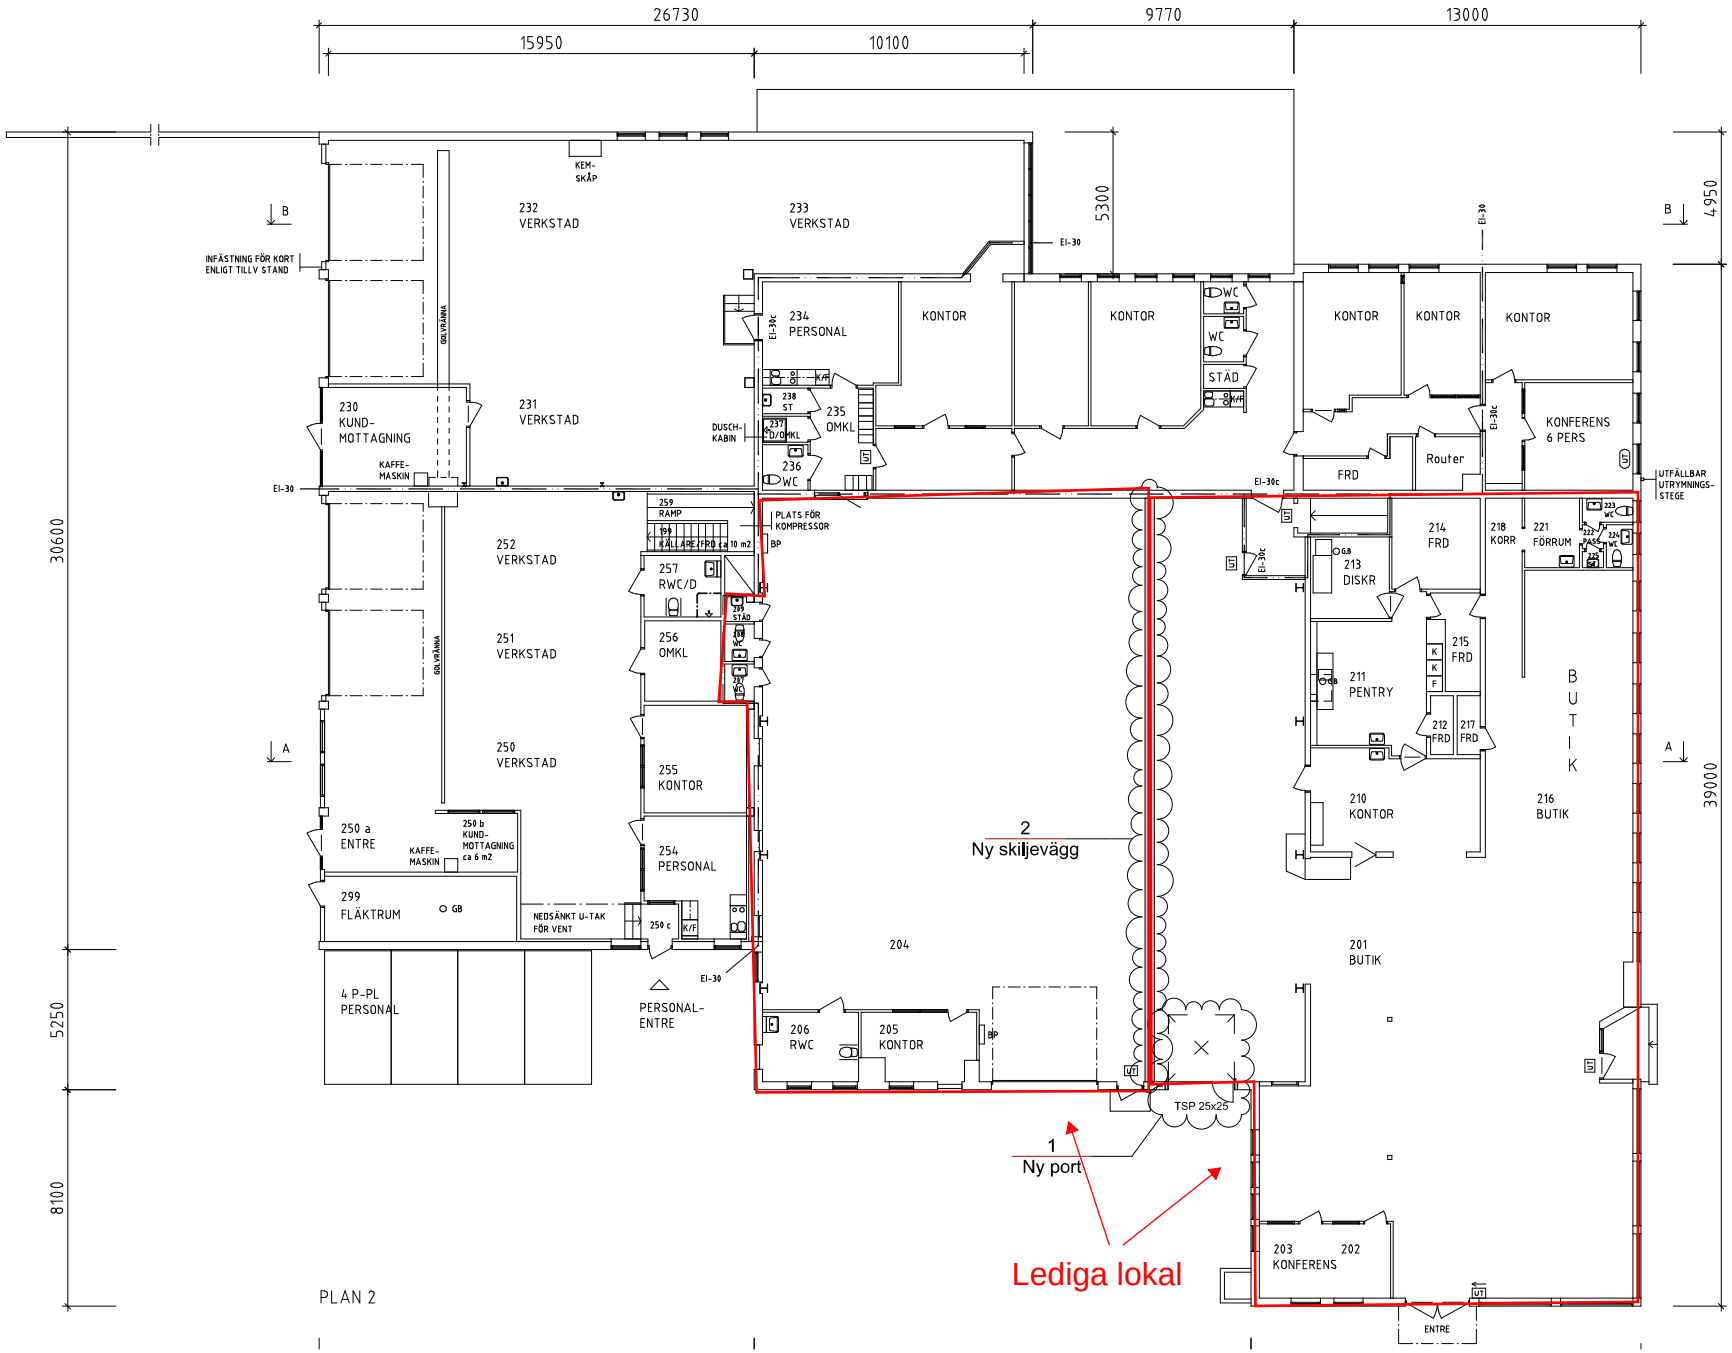

Plan 1
1:100

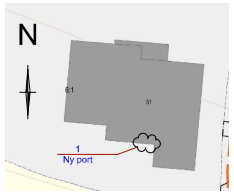

ORIENTERING
1:1000

BET	ÄNDRING AVSER	DATUM	Sign.

BYGGLOVSHANDLING

FURULUND 6:1

NP3 Fastigheter

A	Graphisoft
UPPDRAG NR	#Pln
RITAD AV	JE
HANDLÄGGARE	J ELIASSON
DATUM	2023-12-04
ANSVARIG	J ELIASSON

FASADÄNDRING
KUNGSGATAN 51, HUDIKSVALL
PLANRITNING, MARKPLAN

SKALA	NUMMER	BET
1:100, 1:1000	A-40-1-10	