
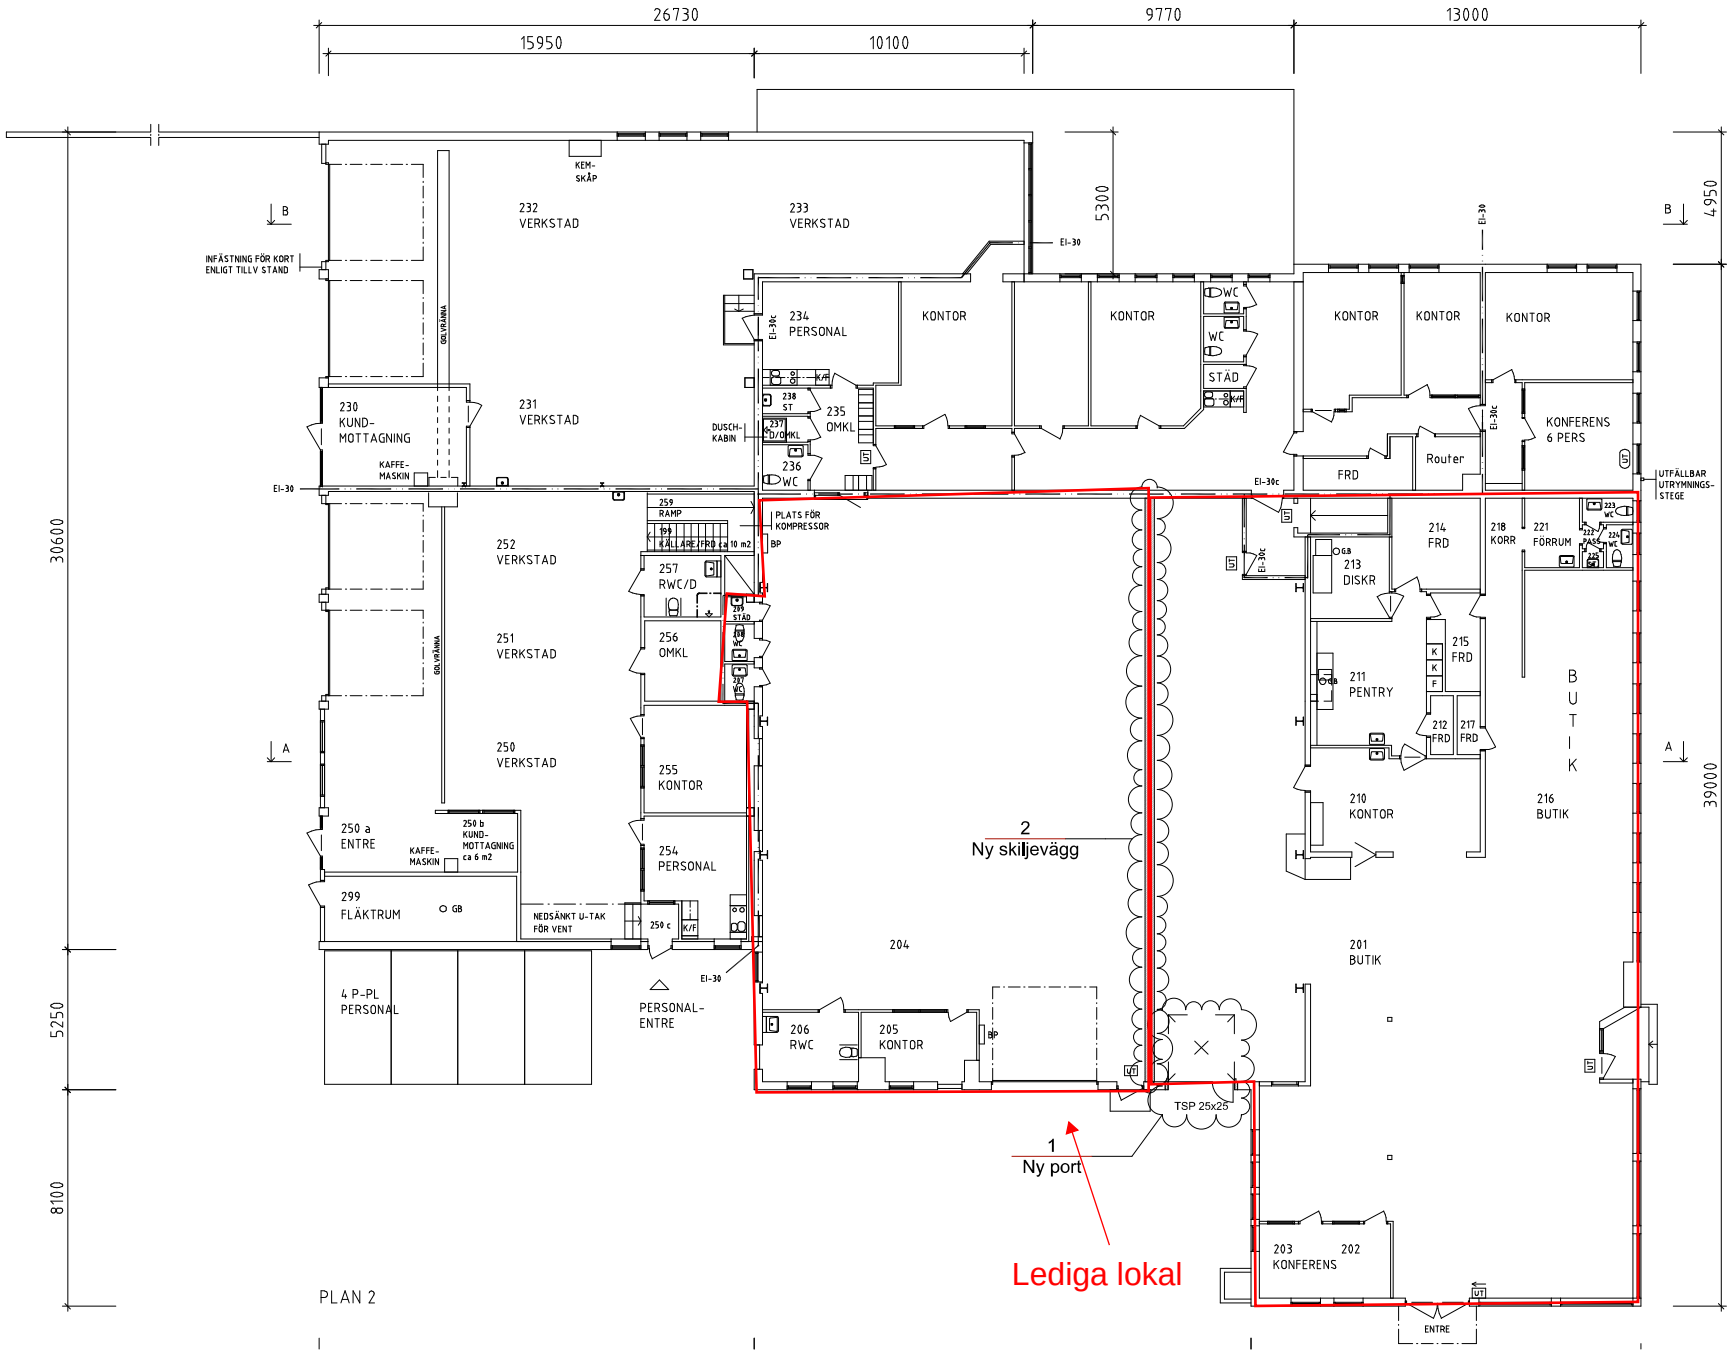


Plan 1
1:100

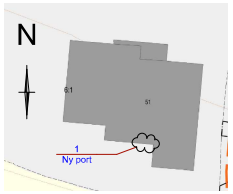

ORIENTERING
1:1000

BET	ÄNDRING AVSER	DATUM	Sign.

BYGGLOVSHANDLING

FURULUND 6:1

NP3 Fastigheter

A	Graphisoft		
UPPDRAG NR	RITAD AV	HANDLÄGGARE	
#Plan	JE	J ELIASSON	
DATUM	ANSVARIG		
2023-12-04	J ELIASSON		

FASADÄNDRING
KUNGSGATAN 51, HUDIKSVALL
PLANRITNING, MARKPLAN

SKALA	NUMMER	BET
1:100, 1:1000	A-40-1-10	