


Väggen mellan konferensen är borttagen för att ha skapat ett större mötesrum. Detta går att återställa

SKALA 1:50

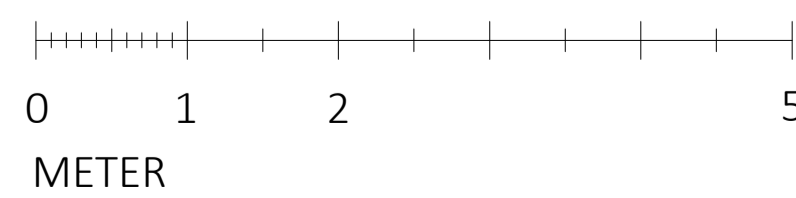

METER

ARBETSHANDLING		REV	ANT	REVISIONEN AVSER	SKR	DATUM
FASTIGHET						
ADRESS						
PROJEKTNAMN OCH NUMMER		PLAN 2				
Miljöteknik Byggtrepenader MTAB Rådhusgatan 90 B 831 45 Östersund		Sankt Olavs Väg 45 837 52 Åre				
ANSÖLJ	HELVAN KLAESSON					
RTAD AV	HANDLÄGGARE	ARBETSNUMMER		RITNINGNUMMER		
H.K.						
ORT	DATUM	SKALA	RITNINGNUMMER			
ÖSTERSUND	2020-11-18	A1 1:50 A3 1:100	TE-40-1-002			
			REV	BLAD		