
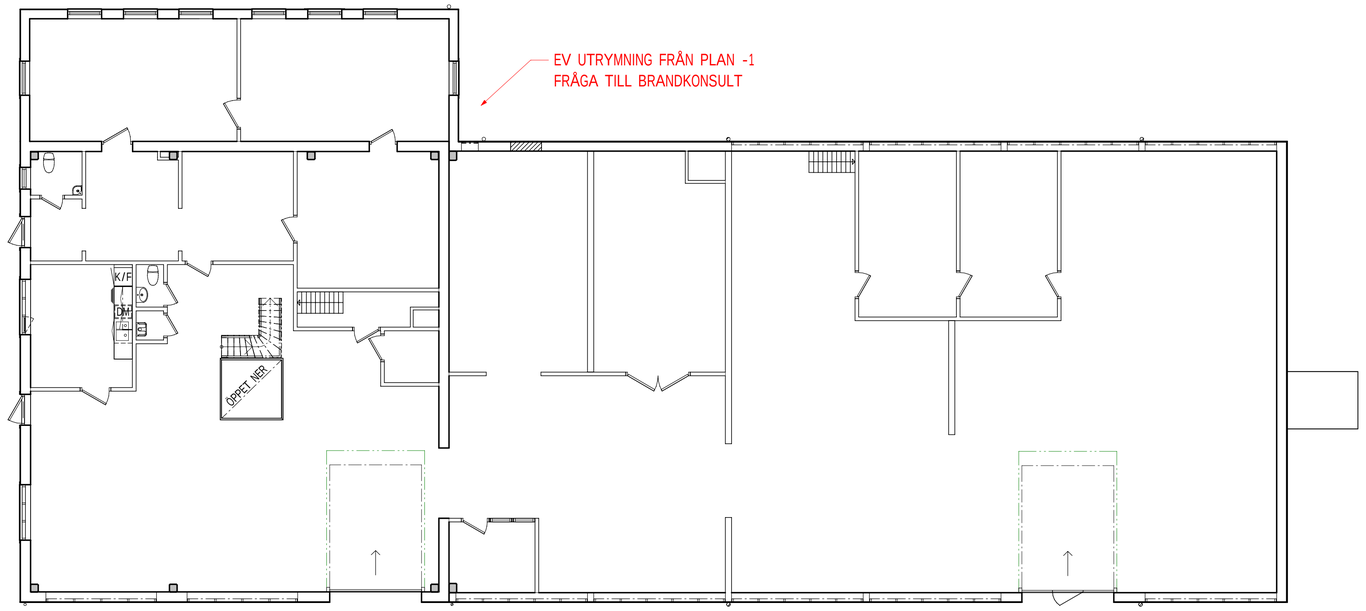


BOTTENPLAN EFTER FASADÄNDRING

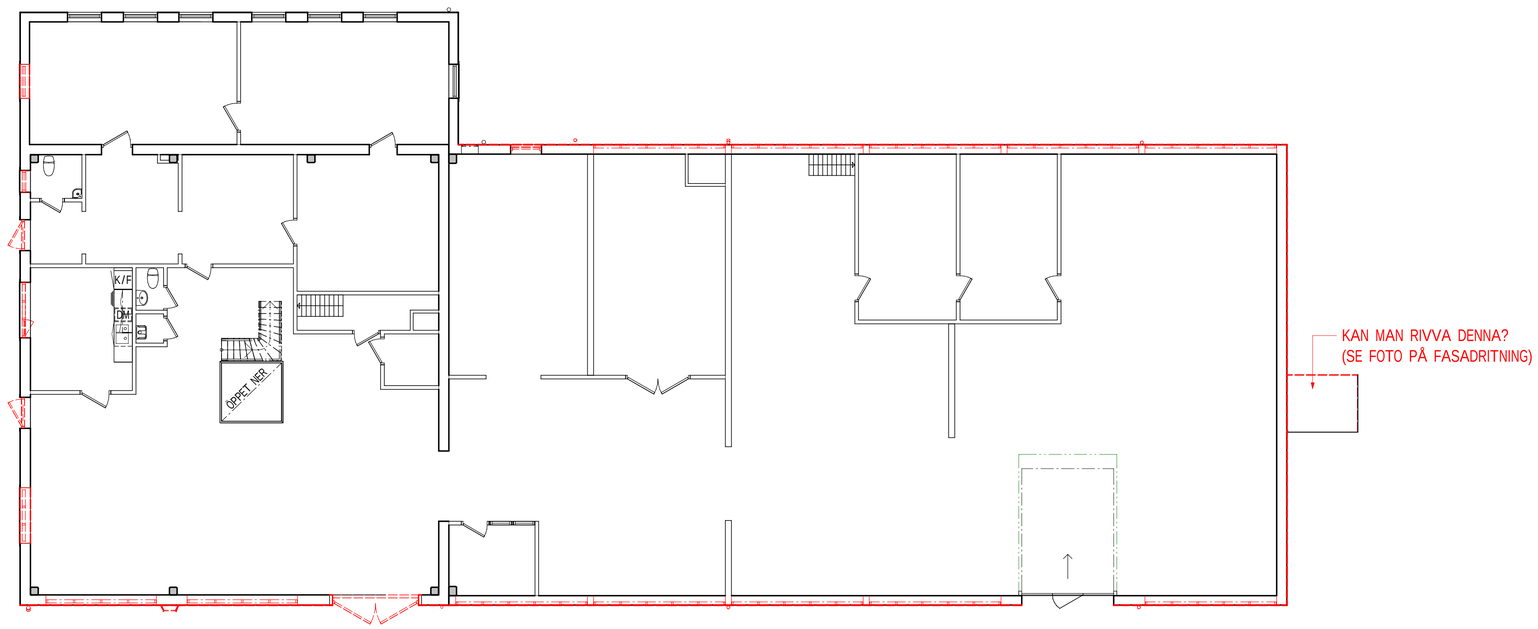

BOTTENPLAN RIVNING

SKALA 1:100 0 1 10 METER

FÖRKLARINGAR:

- BEFINTLIG VÄGG
- BEFINTLIG DÖRR
- VÄGG SOM RIVS
- DÖRR SOM RIVS
- FÖNSTER/FÖNSTERBAND SOM RIVS

BET	ÄNDRINGEN AVSER	DATUM	SIGN

STATUS: SKISS

HANDLING: SKISS

DATUM: 2026-10-19

ÄNDRING:

PROJEKT: ÄLGGRÄSET 2

ANSVARIG PART: AFRY Architects

TEL 010-505 00 00

KONTAKTPERSON	SKAPAD AV
H. KARLSSON	H. KARLSSON
GODKÄND AV	UPPDRAGSNUMMER
C. SIKSTRÖM	D0199653

RITNINGSKATEGORI:

HANDLING: BOTTENPLAN EFTER FASADÄNDRING SAMT BOTTENPLAN RIVNING

FORMAT: A1

SKALA: 1:100

NUMMER: A-01

BET:

2026-10-19 09:15:07 X:\1-prj_SE\20\SFTD0199653 - Älggräset 2\A\1 - Modeller\A-40-V-01 Älggräset 2.rvt