Ledig lokal med skärmtak, Mossvägen 1

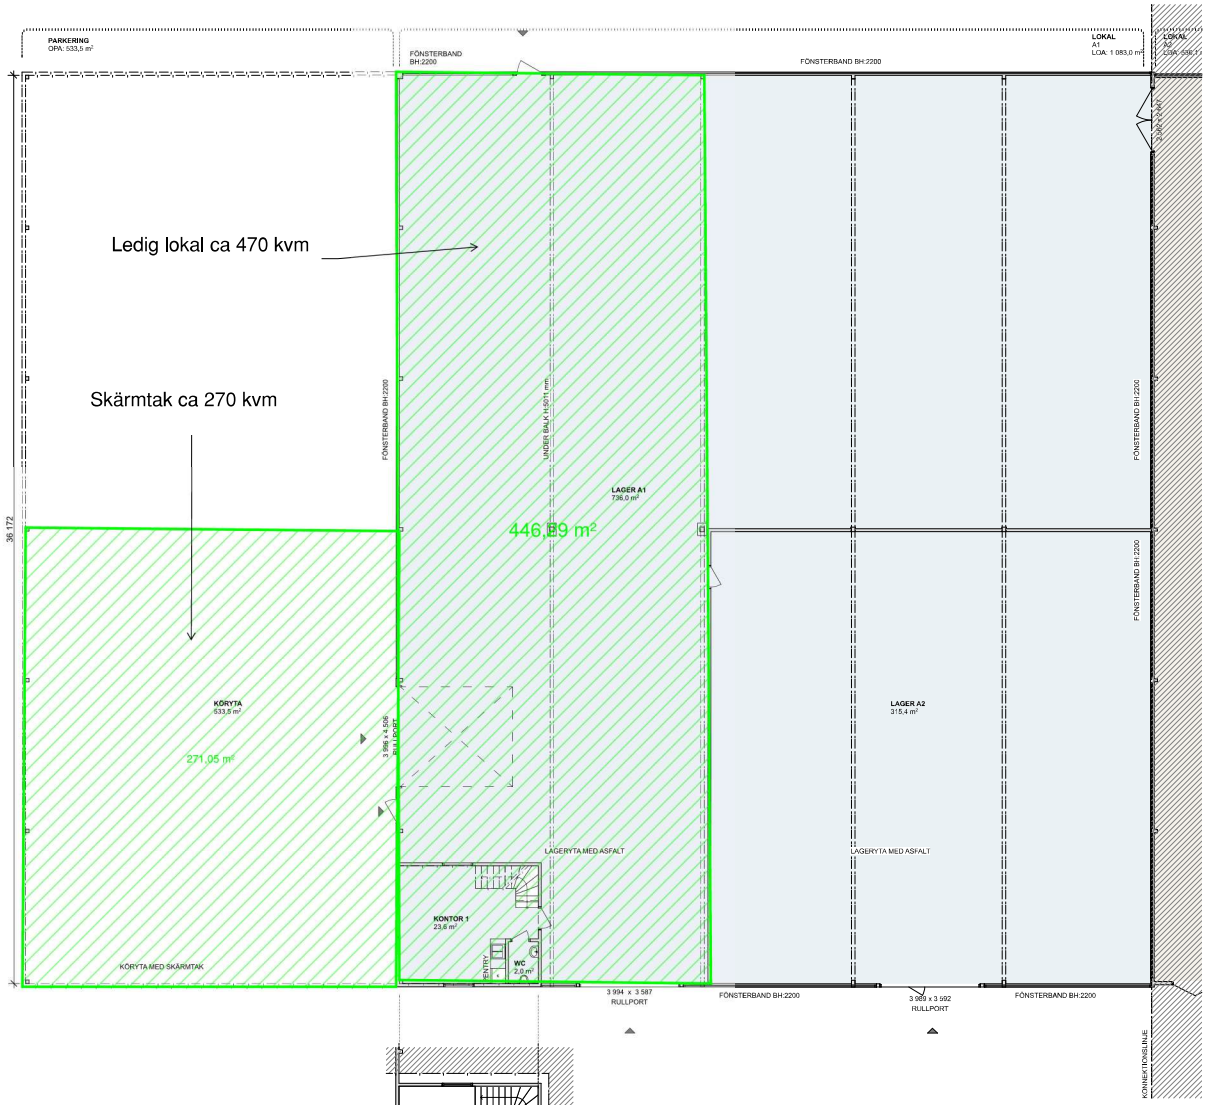

PLAN 1 (bottenplan)
A1 - 1:100

PLAN 2 (plan en trapp)
A1 - 1:100

SKALA 1:100 (A1)

0 1 2 5 10
METER

FÖRESKRIFTER

Mätt anges i millimeter.
Plushöjder anges i meter och redovisar färdigt golv.

FÖRKLARINGAR

VÄGGAR

Befintlig vägg / dörr

FÖRKORTNINGAR

K	Kyl
K/F	Kyl och frys
TP	Tvättpelare
ELC.	Elcentral enligt EL-handling
OMKL	Omklädningsrum
FRD	Förråd

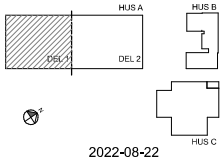

2022-08-22

SET	ANT	ÄNDRING AVSER	DATUM	SIGN

RELATIONSHANDLING

NP3 FASTIGHETER

agnasARK
www.agnasark.se • +46(0)247-792060

UPPDRAG NR	RITAD AV	HANDLÄGGARE
2000_12457	KK, VB	NA
DATUM	ANSVARIG	
	NICKLAS ANDERSSON	

MOSSVÄGEN 1
RELATIONSHANDLING

HUS A - DEL 1

SKALA	NUMMER	BET
A1 - 1:100 A3 - HALVSKALA	**A1-101**	