



LOA TOT: 543,19 m²

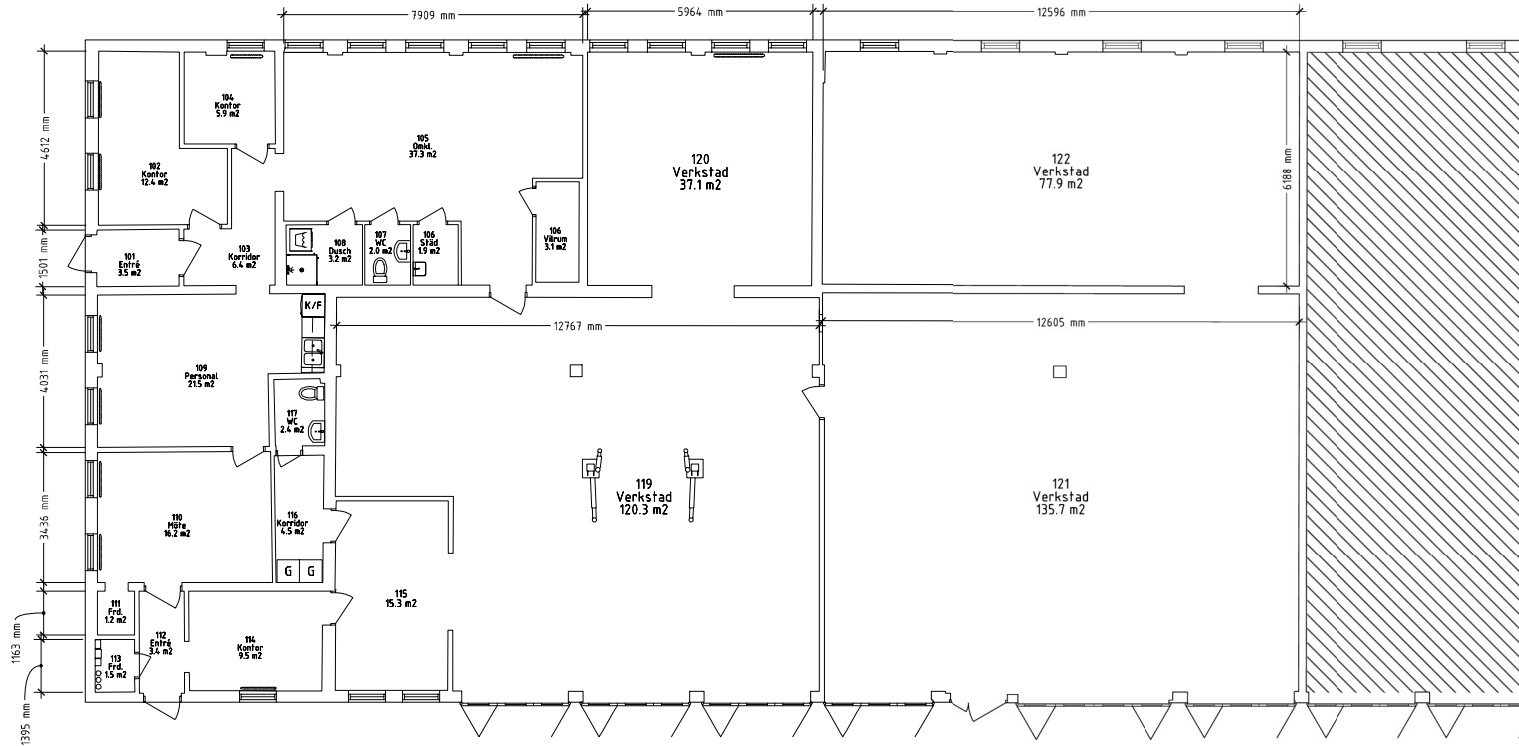

Rumnr	Rumstyp	Rumsarea (m ²)
101	Entré	3,47
102	Kontor	12,42
103	Korridor	6,43
104	Kontor	5,89
105	Omkl.	37,26
106	Stöd	1,94
106	Vilrum	3,08
107	WC	1,97
108	Dusch	3,25
109	Personal	21,47
110	Möte	16,16
111	Frd.	1,21
112	Entré	3,45
113	Frd.	1,49
114	Kontor	9,51
115		15,33
116	Korridor	4,52
117	WC	2,42
119	Verkstad	120,28
120	Verkstad	37,08
121	Verkstad	135,75
122	Verkstad	77,93

SKALA 1:100

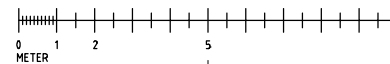

*Area per rum med rumnummer avser golvyta. Totalarea redovisas som Lokalarea (LOA) enligt SS 21054.

Uppmätningen har utförts med Leica BLK360 G2-scanner och underlag: CAD framtaget från punktmoln (point cloud).

BET	ANT	ÄNDRING AVSYR	DATUM	SIGN
RELATIONSRTNING				
- PLUTONEN 1 - PLUTONSVAGEN 13 - 852 38 SUNDSYLL				
KONTOR/VERKSTADSLOKAL				
NP3 NP3 Fastigheter				
UPPRISNINGEN	ISTAD AV	TRÄKÄLLIGARE		
SKALA	08-06-2026	DENNIS SENDELBACH MÅSTYRARE	DENNIS SENDELBACH MÅSTYRARE	
PLANRITNING				
PLAN 1 - 0 TR.				
SCALA	1:100 (A2)	RITNINGNUMMER	BET	
	1:200 (A4)	A-4-0-1-0101	A	

