



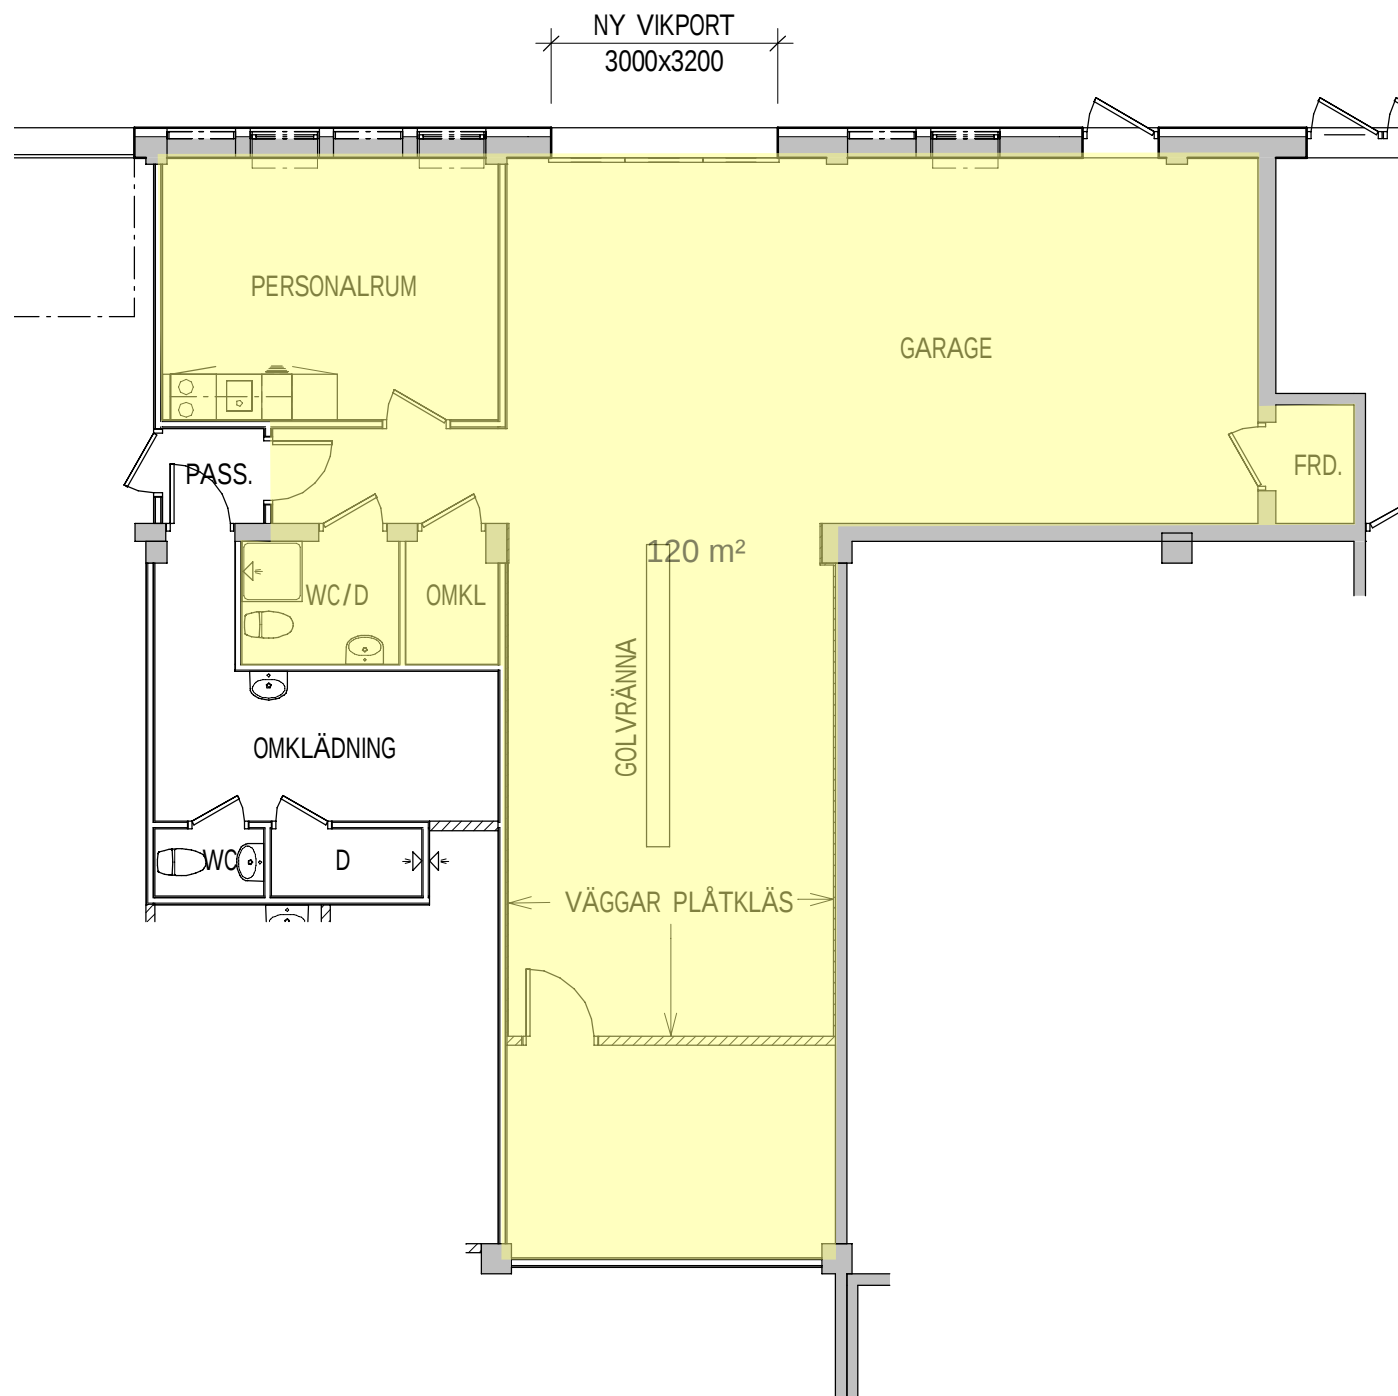

DEL AV PLAN -1

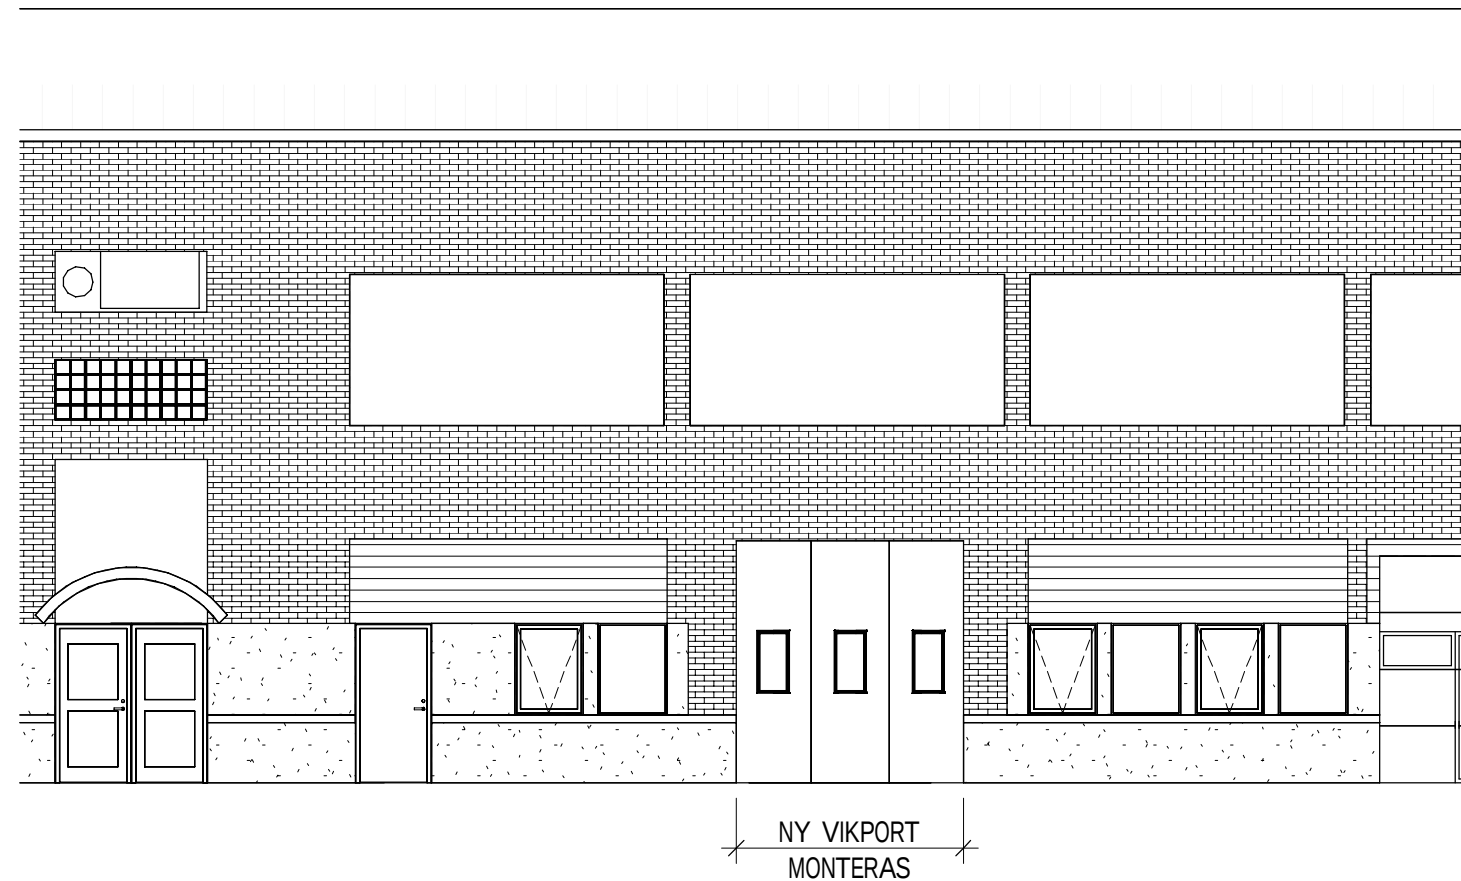

DEL AV FASAD MOT SÖDER