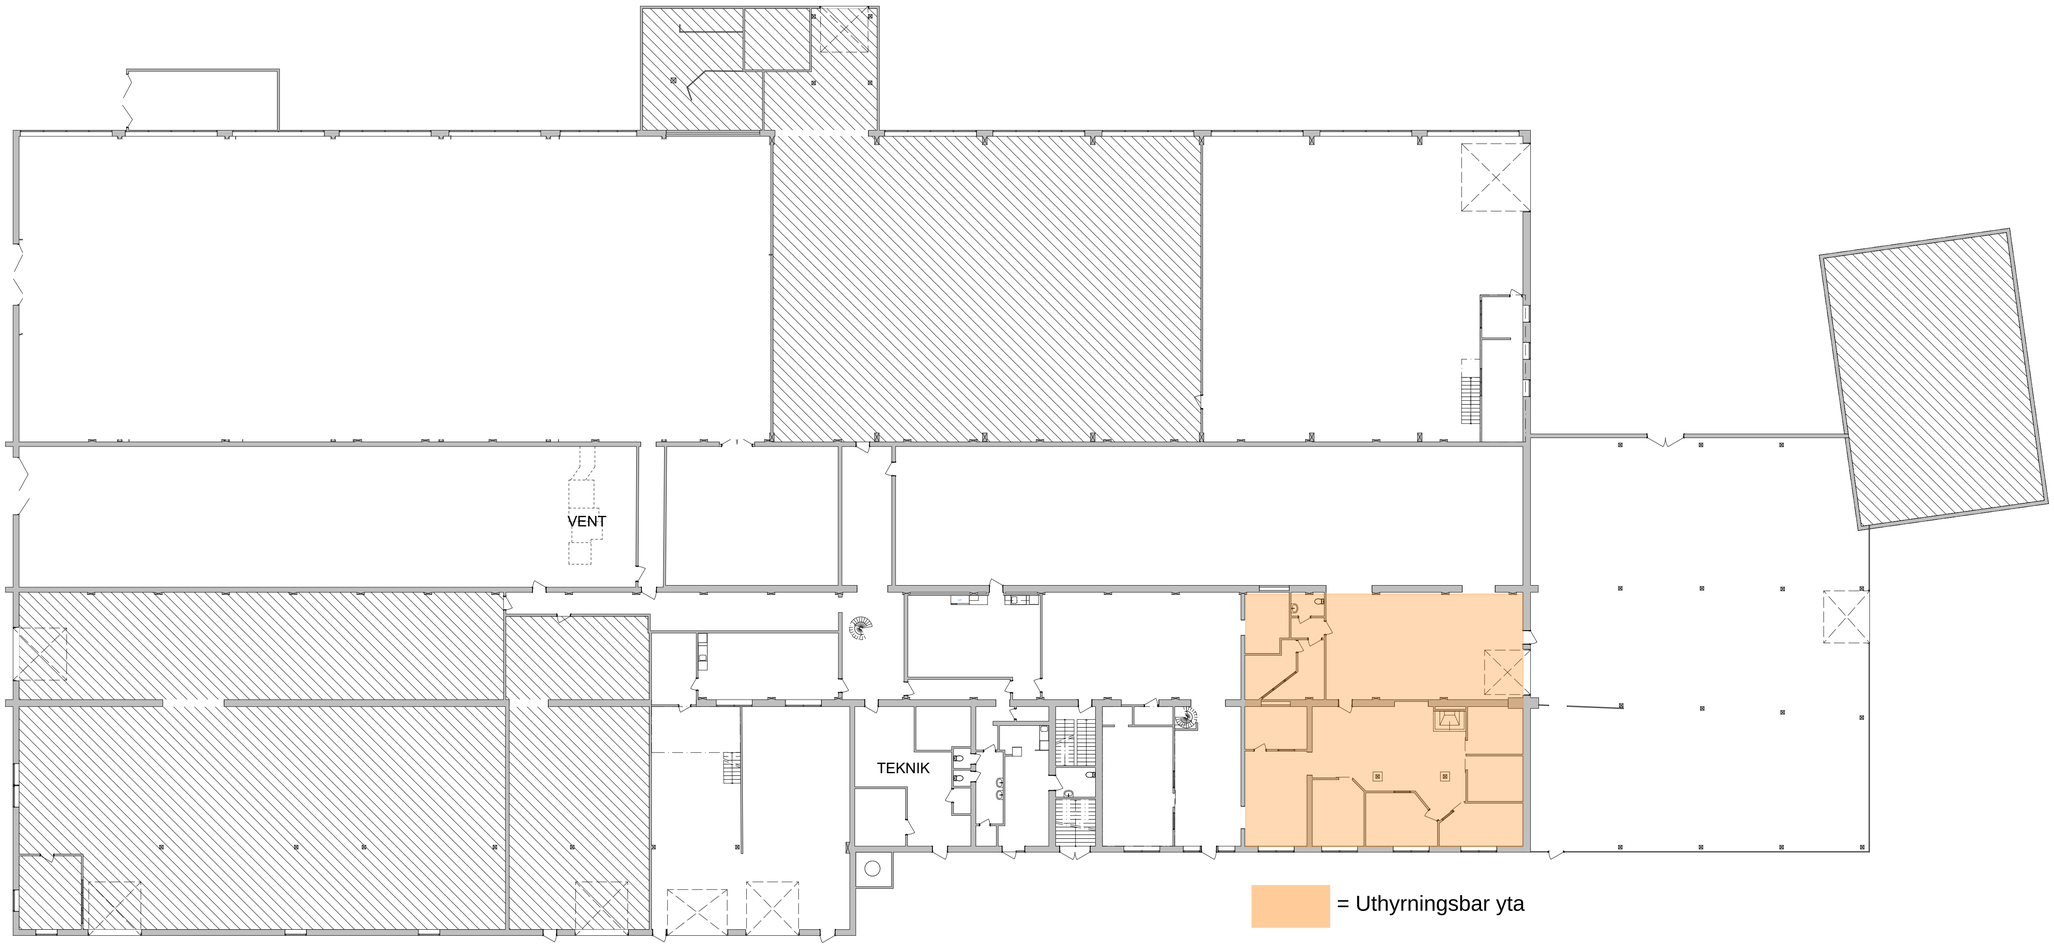


PLAN 1 (BV)
1:200

FÖRKLARINGAR

Fastigheten scannad med LEICA BLK 360.
Skrafferade ytor på ritning var ej åtkomliga då scanning utfördes.

SKALA 1:200

0 1 2 5 10 15 20
METER

BET	ÄNDRING AVSER	DATUM	Sign.

RELATIONSHANDLING

BRUNFLO ÄNGE 3:1

NP3 Fastigheter CAP

A	CAP MGMT AB

UPPDRAG NR	RITAD AV	HANDLÄGGARE
#Pln	JE	J ELIASSON
DATUM	ANSVARIG	
2023-09-19	J ELIASSON	

SKALA	NUMMER	BET
1:200	A-40-1-11	