130
FÖRRÅD

131
KONTOR

AGGREGAT
ENTRESOLBJÄLKLAG

RL

ENTRESOLBJÄLKLAG

ENTRESOLBJÄLKLAG

16A
HISS
HISSKORG

102
PASSAGE

116
TRAPPHUS

117
PASSAGE

121
TRAPPHUS

122
KAPPRUM

126

108
DUSCH

107
WC

103
FÖRRUM

109
OMKL. DAMER

105
OMKL. DAMER

104
VILRUM

106
TVÄTT

101
TRAPPHUS

110
OMKL. HERRAR

114
WC

115
WC

111
TVÄTT

112
OMKL. HERRAR

116a
RWC

118A
FÖRRÅD

118
KONTOR
52 m²

DM

K

119
MATSAL

120
KONTOR

123
FÖRR

124
WC

125
STÄD


KONTOR

KONTOR

KONTOR

PLAN 1 TR.

0 10 100

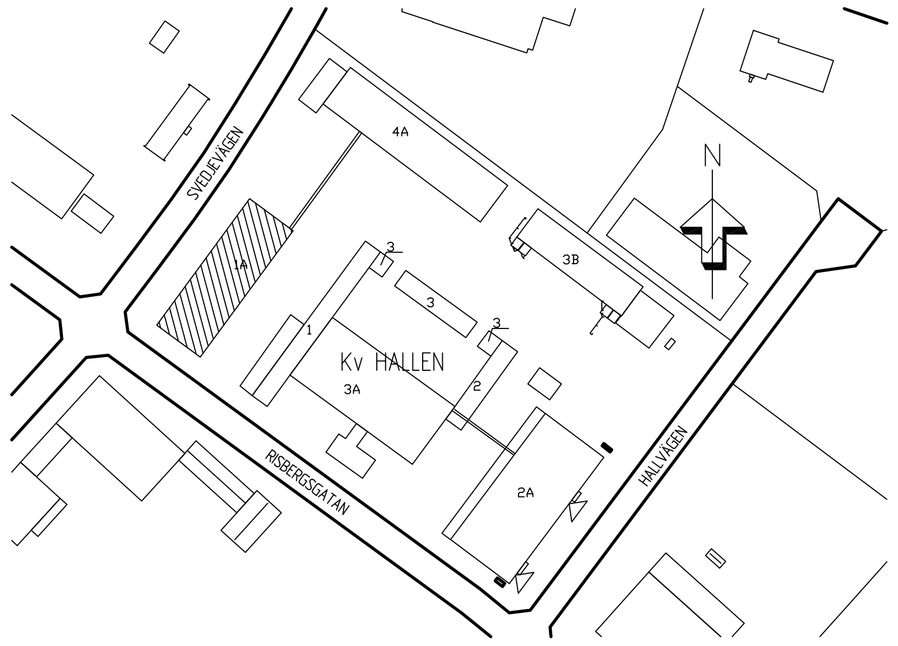

ORIENTERINGSFIGUR 1:2000

UNDERLAG FÖR DENNA DIGITALA MODELL HAR VARIT RITNINGAR UPPRÄTTADE AV BERTH EKVALL, SKELLEFTEÅ 9710. FUNKTIONSBEROENDE MÅTT MÅSTE KONTROLLERAS MED VERKLIGT UTFÖRANDE GENOM MÄTTAGNING PÅ PLATS ETC.

SKELLEFTEÅ 2002, VAB ARKITEKTER I SKELLEFTEÅ AB

VAB VAB Arkitekter i Skellefteå AB

BET	ANT	ÄNDRINGEN AVSER	SIGN	DATUM

RELATIONSHANDLING

FASTIGHETS AB POLARIS
KV. HALLEN 6, SKELLEFTEÅ

HUS et 1A

A VAB Arkitekter tel 0910-703100 fax 0910-703109

UPPDRAG NR	RITAD KONSTR	HANDLÄGGARE
05-811-002	FN/mlu	KENT ERIKSSON

DATUM 2011-11-14 ANSVARIG

PLAN 1 TR.

SKALA	NUMMER	BET
1:100/A1	A300:1A2	

P:\PDOC\e811_underlag för relationer Polaris\09-811-001 Kv Hallen Etp 1, 2 o 3A_3B o 4\Relationshandling\A300_1A2.dwg, A300_1A2, 2011-11-14 11:04:42, 1:1