RITNINGAR SKALL, FÖR ATT VARA GÄLLANDE PÅ BYGGARBETSPLATSEN ELLER FÖR ATT ANVÄNDAS FÖR BESTÄLLNING AV SNICKERIER, INREDNING M M, VARA FÖRSEDD MED BENÄMNING "BYGGHANDLING".

SAMTLIGA MÅTT KONTROLLERAS PÅ PLATS INNAN TILLVERKNING SKER. ENTREPRENÖREN SKALL FÖRSÄKRA SIG OM ATT HEN ERHÅLLIT DEN SENASTE VERSIONEN AV RITNINGEN INNAN ARBETE PÅBÖRJAS. VID EVENTUELLA OKLARHETER; KONTAKTA ARKITEKTEN.

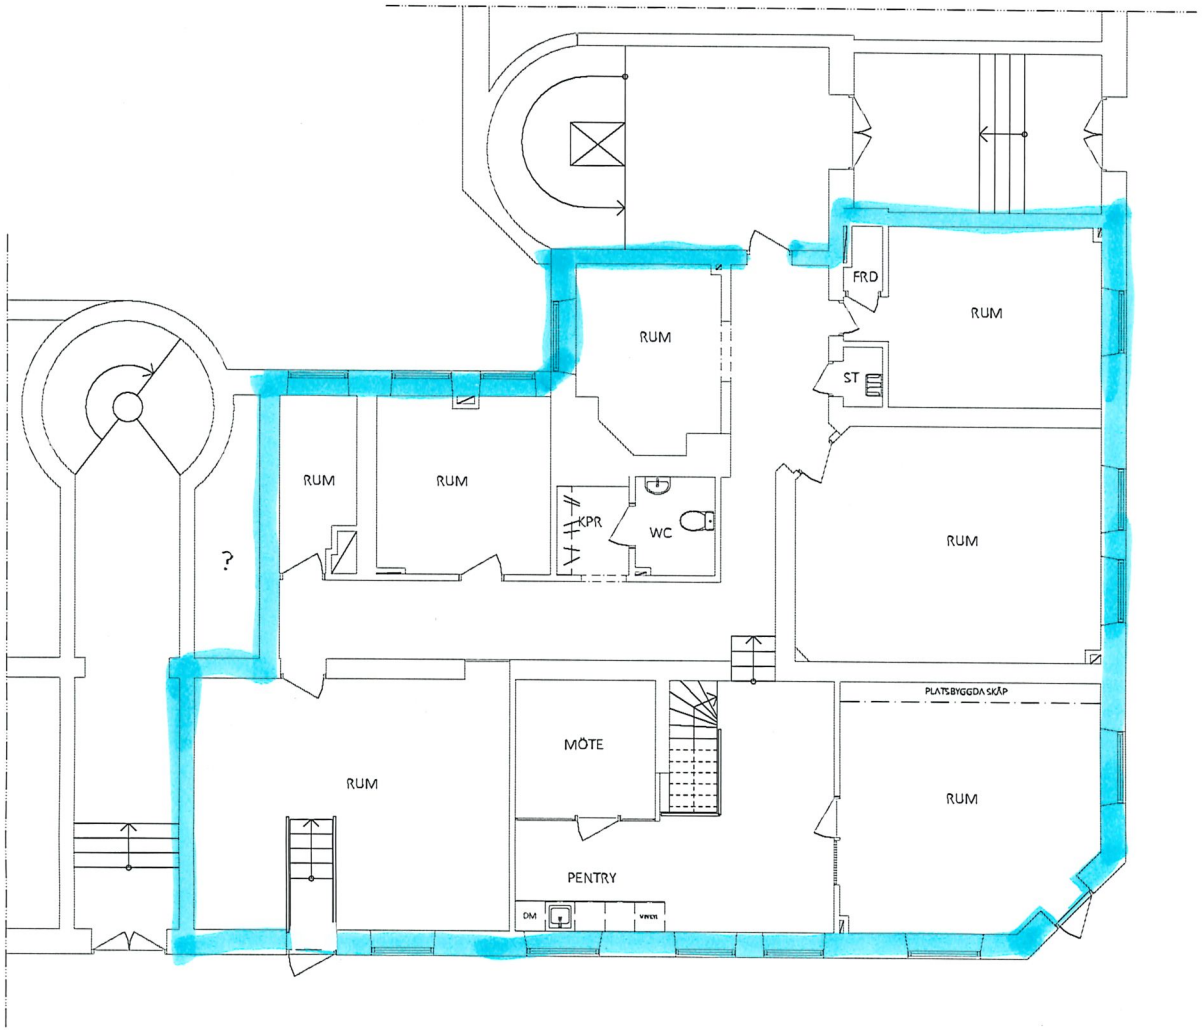

SKALA 1:50

0 1 2 5

METER

BLI	ÄNI	ÄNDRING AVSER	DATUM	Sign.

RELATIONSHANDLING

MINAN 8

STOCKHOLMS KOMMUN

BYGG-HLFR.	
A	VIZ ARKITEKTKONTOR AB

UPPDRAG NR	RITAD AV	HANDLÄGGARE
	E. A. ANDRONOVA	A. LINDQVIST
DATUM	ANSVARIG	
2026-03-27	A. LINDQVIST	

RELATIONSHANDLING
MINAN 8
ENTRÉPLAN

SKALA A1		NUMMER	BLI
1:50	1:100	A-40.1-010	

RITNINGAR SKALL, FÖR ATT VARA GÄLLANDE PÅ BYGGARBETSPLATSEN ELLER FÖR ATT ANVÄNDAS FÖR BESTÄLLNING AV SNICKERIER, INREDNING M.M, VARA FÖRSEDD MED BENÄMNING "BYGGHANDLING".

SAMTLIGA MÅTT KONTROLLERAS PÅ PLATS INNAN TILLVERKNING SKER. ENTREPRENÖREN SKALL FÖRSÄKRA SIG OM ATT HEN ERHÅLLIT DEN SENASTE VERSIONEN AV RITNINGEN INNAN ARBETE PÅBÖRJAS. VID EVENTUELLA OKLARHETER; KONTAKTA ARKITEKTEN.

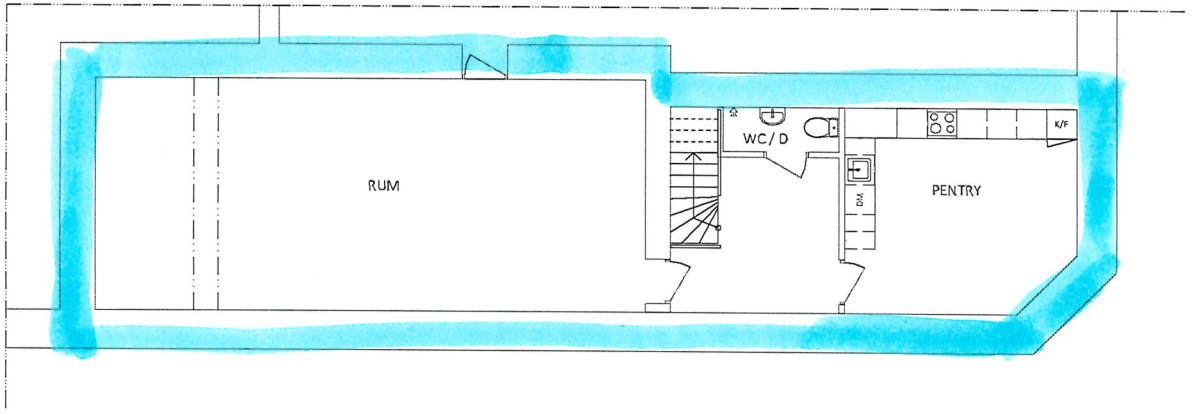

SKALA 1:50

0 1 2 5

METER

BLI	ANI	ÄNDRING AVSER	DATUM	Sign.

RELATIONSHANDLING

MINAN 8

STOCKHOLMS KOMMUN

BYGG-HERRL.	
A	VIZ ARKITEKTKONTOR AB

UPPDRAG NR	RITAD AV	HANDLÄGGARE
	E. A. ANDRONOVA	A. LINDQVIST
DATUM	ANSVARIG	
2026-03-27	A. LINDQVIST	

RELATIONSHANDLING
MINAN 8
KÄLLARPLAN

SKALA A1	NUMMER	BLI
1:50 1:100	A-40.1-000	