

FÖRKLARINGAR

Alla mått i mm

Väggplacering i Lokal D1 utifrån uppmätning på plats.

Fasad och stomme kontrollerats mot Planunderlag på plats.



(x,xx m) Uppmätt takhöjd

+x,xx Golvnivå (m)


— Bef. vägg

/// Ingår ej i lokal

Gustavslundsvägen

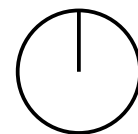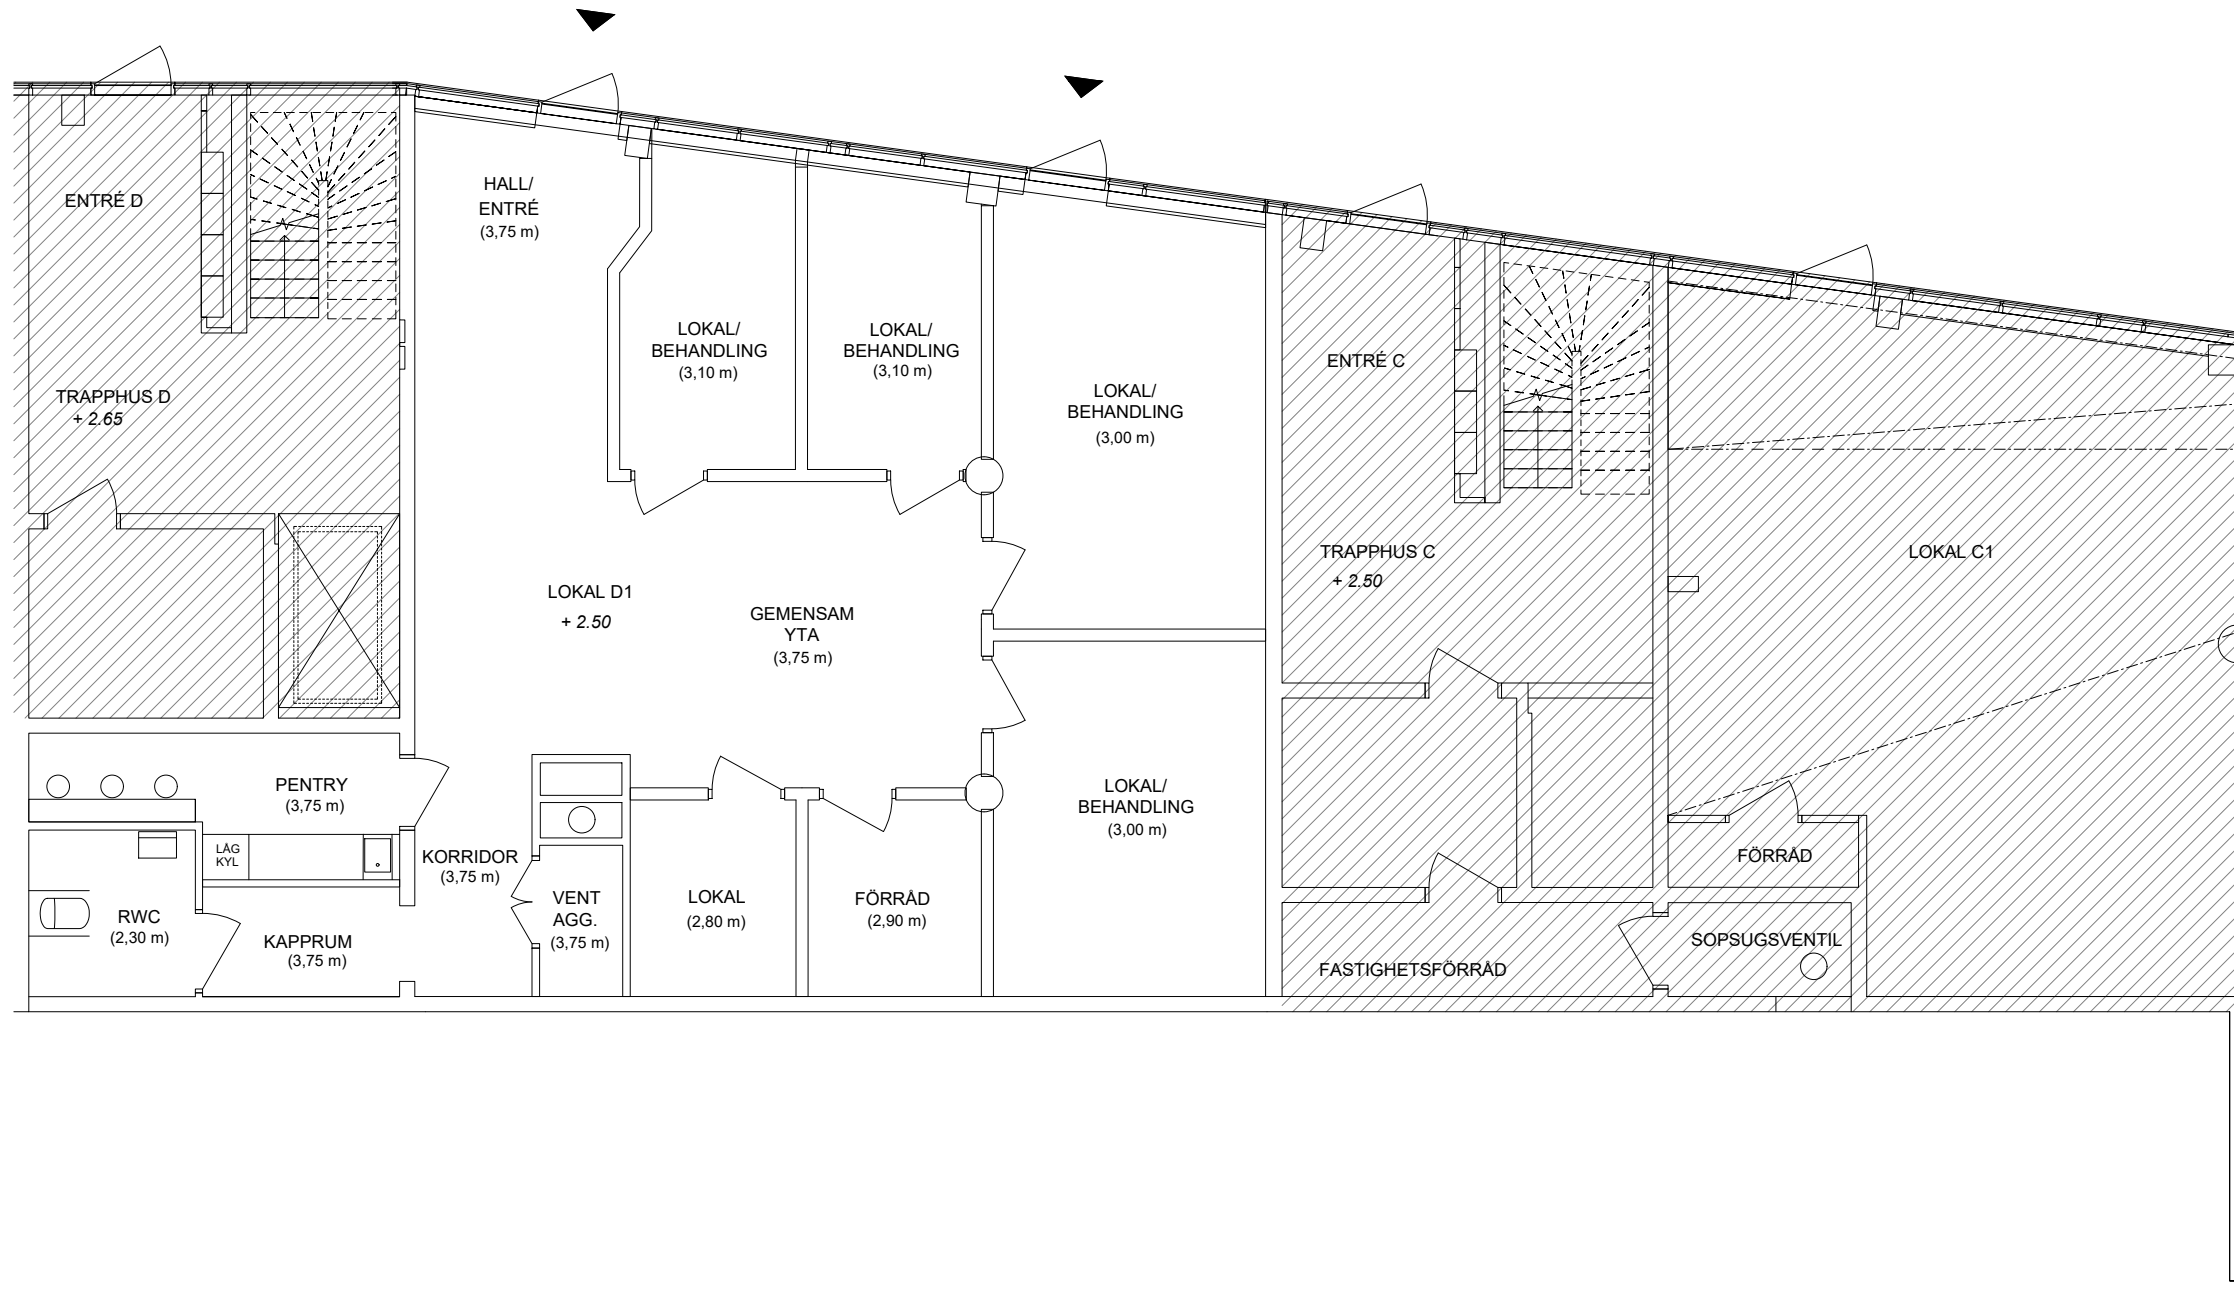

METER

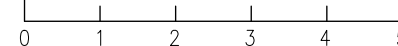

Handläggare:
Fredrik W.

Datum:
2026-01-12

Ansvarig
Mimmi Kannel

HYRESGÄSTSKISSER		
ALVIK TORN - LOKAL D1 GUSAVSLUND SVÄGEN 149T BEFINTLIGT - LOKAL D1 PLAN 0 +2,50		
Skala: 1:50 (A1)	Ritningsnummer: A2041-001	Utgåva: