


Brf Bolero i Träkvista


LOKAL 6

STORLEK: ca 145 m²

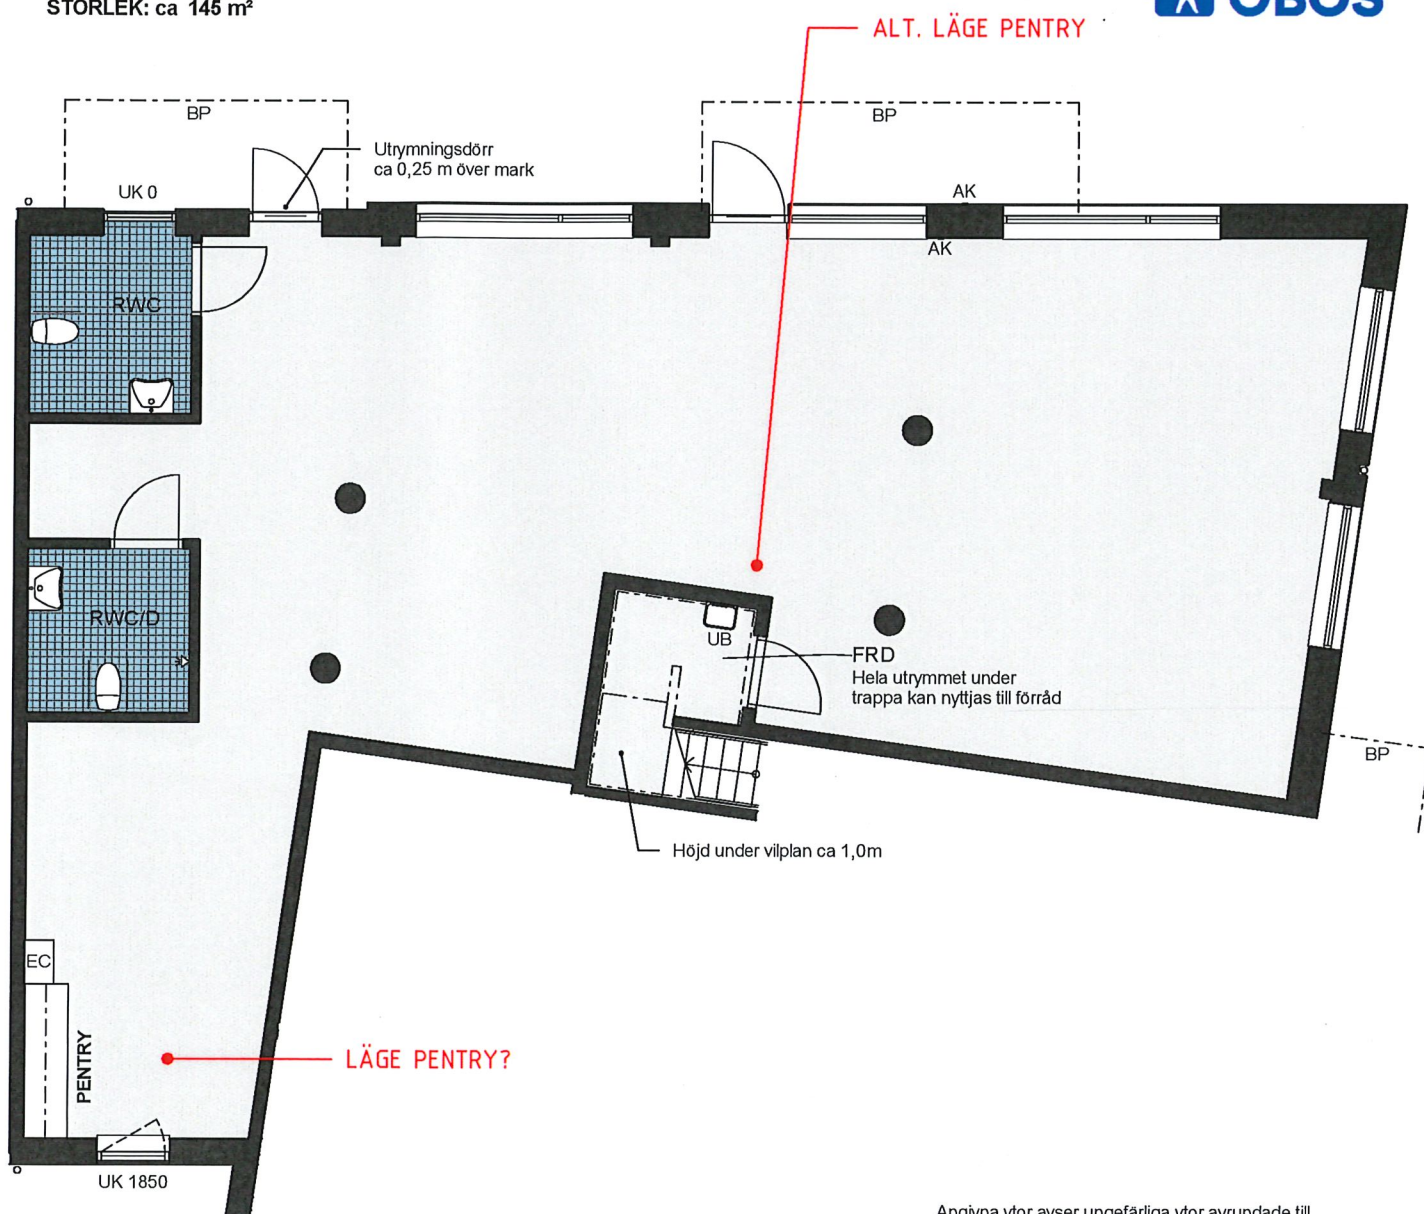

Angivna ytor avser ungefärliga ytor avrundade till närmaste heltal i kvadratmeter.
Underkantshöjd på glasparti/fönster 0,3 m om inget annat anges.
Vid glaspartier/fönster förekommer konvektorer eller radiatorer (redovisas ej).
Utefter väggar förekommer spillvattenstammar och rördragningar (redovisas ej).
Rätt till eventuella ändringar förbehålles.

0 Skala 1:100 5m

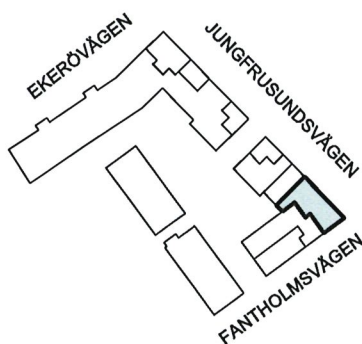

- AK Armbågskontakt
- BP Balkongplatta
- EC Elcentral
- UB Utslagsback
- VUK-S Skåp vattenutkastare
- Öppningsbart fönster
- UK... Underkantshöjd glasparti/fönster