
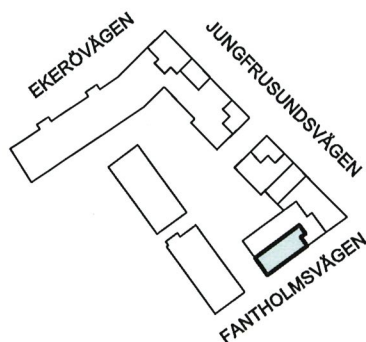


Brf Bolero i Träkvista

LOKAL 7
STORLEK: ca 107 m²

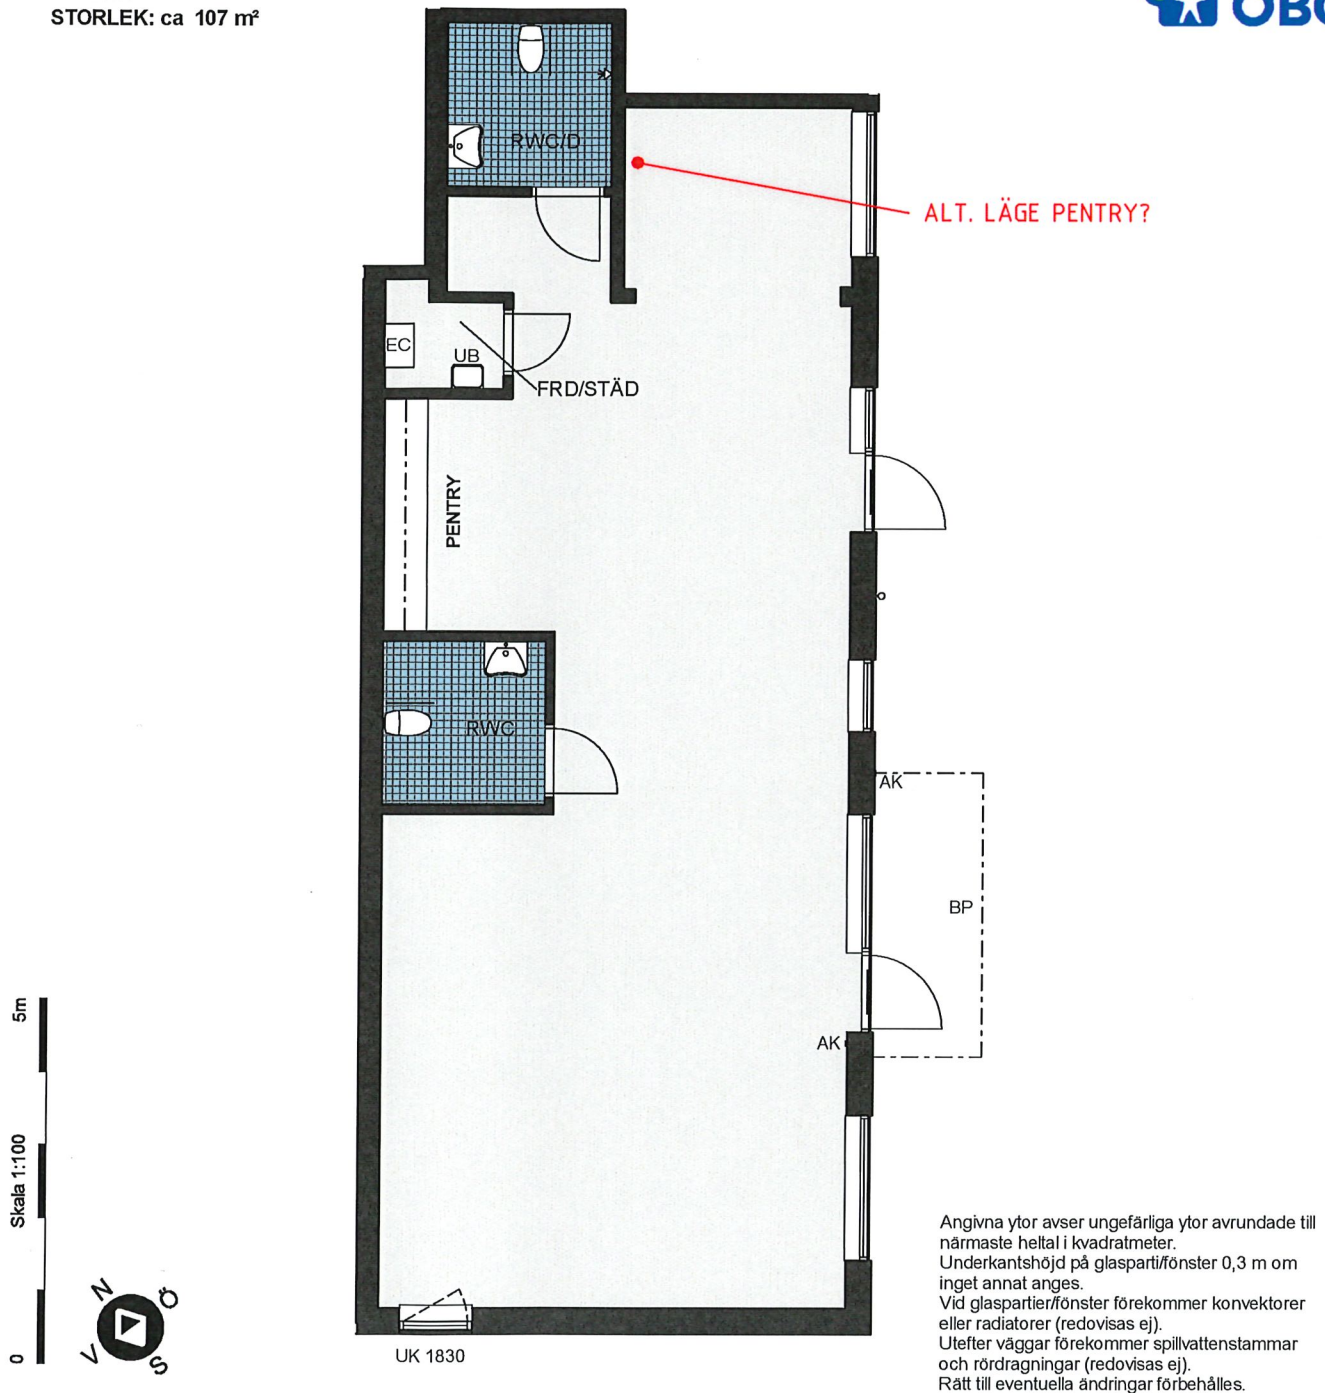

- AK Armbågskontakt
- BP Balkongplatta
- EC Elcentral
- UB Utslagsback
- VUK-S Skåp vattenutkastare
- Öppningsbart fönster
- UK.. Underkantshöjd glasparti/fönster