


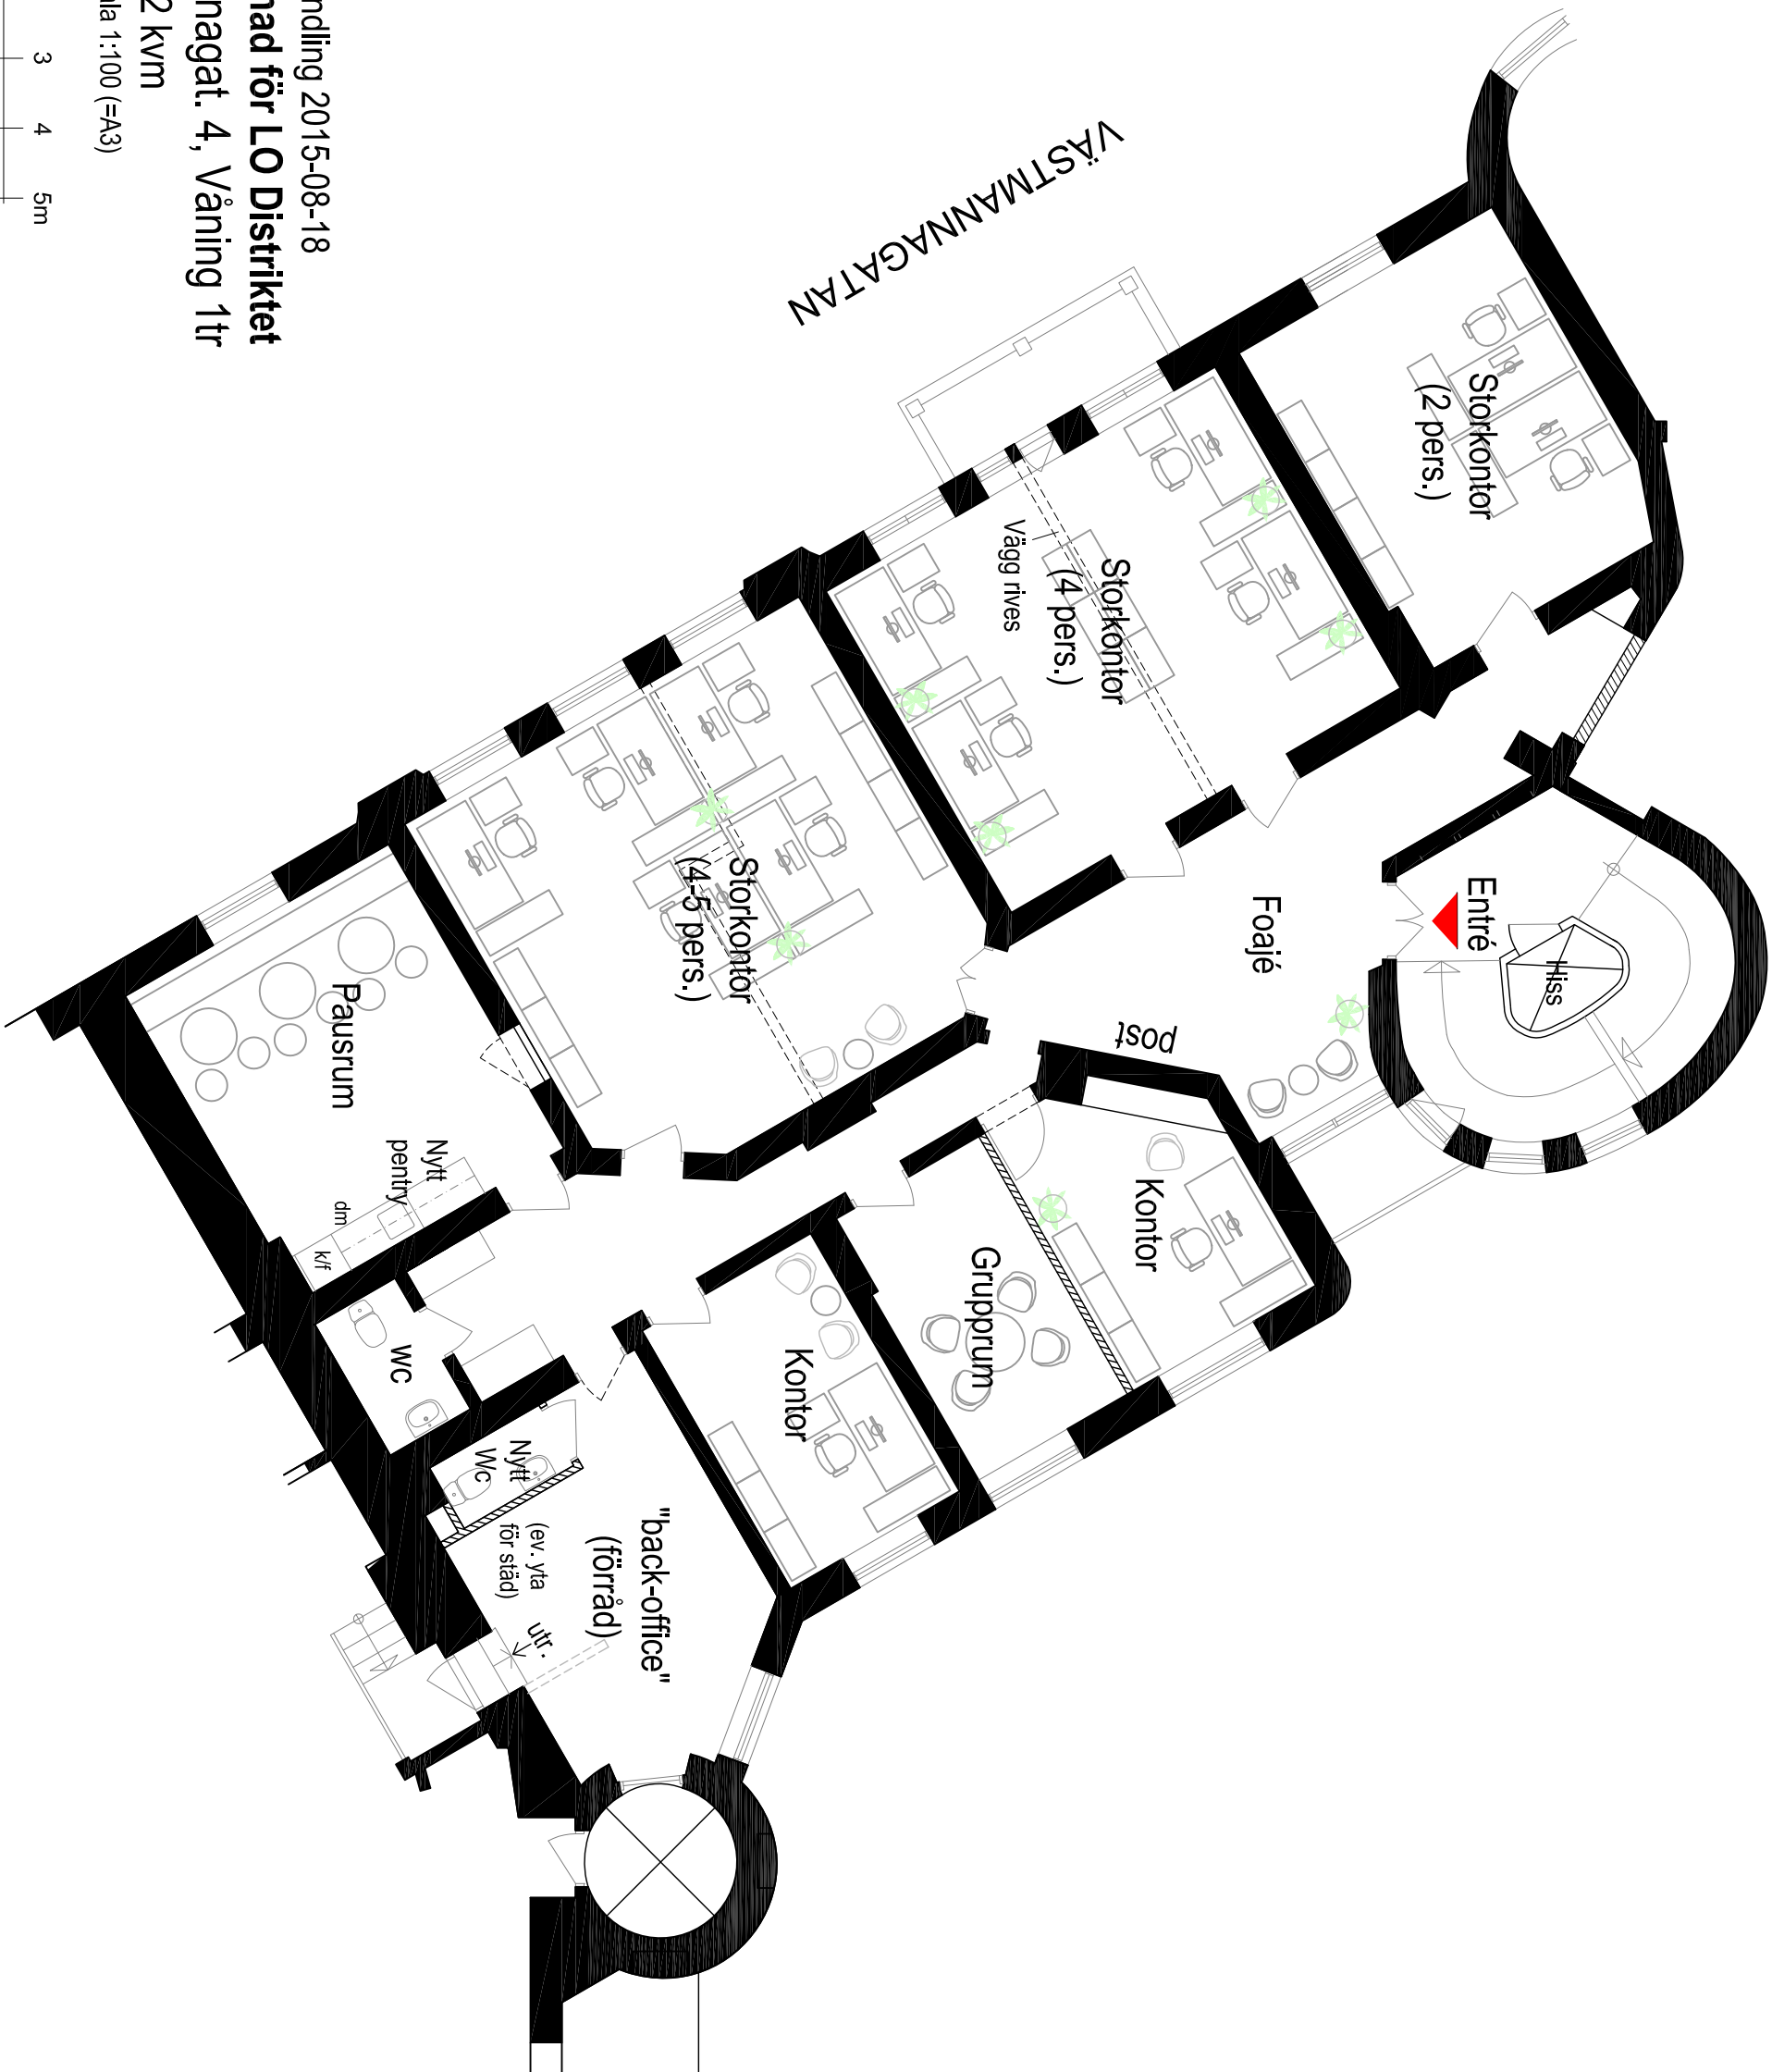

VÄSTMANNAGATAN

Storkontor
(2 pers.)

Storkontor
(4 pers.)

Storkontor
(4-5 pers.)

Pausrum

Nytt
pentry
dm
k/f

WC

Nytt
WC
(ev. yta
för städ)

"back-office"
(förråd)


Post

Kontor

Grupprum

Kontor

Förslagshandling 2015-08-18
Ombyggnad för LO Distriktet
Västmannagat. 4, Våning 1tr
Kontor 232 kvm
Planritning: skala 1:100 (=A3)

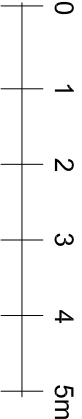

Anna Wolters Arkitekt SAR-SIR / MSA

BANTORGET FASTIGHETS AB