



GRANSKAD

19850213

B/Cognatinspikter

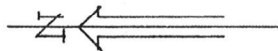

85-02-13
B.29/85

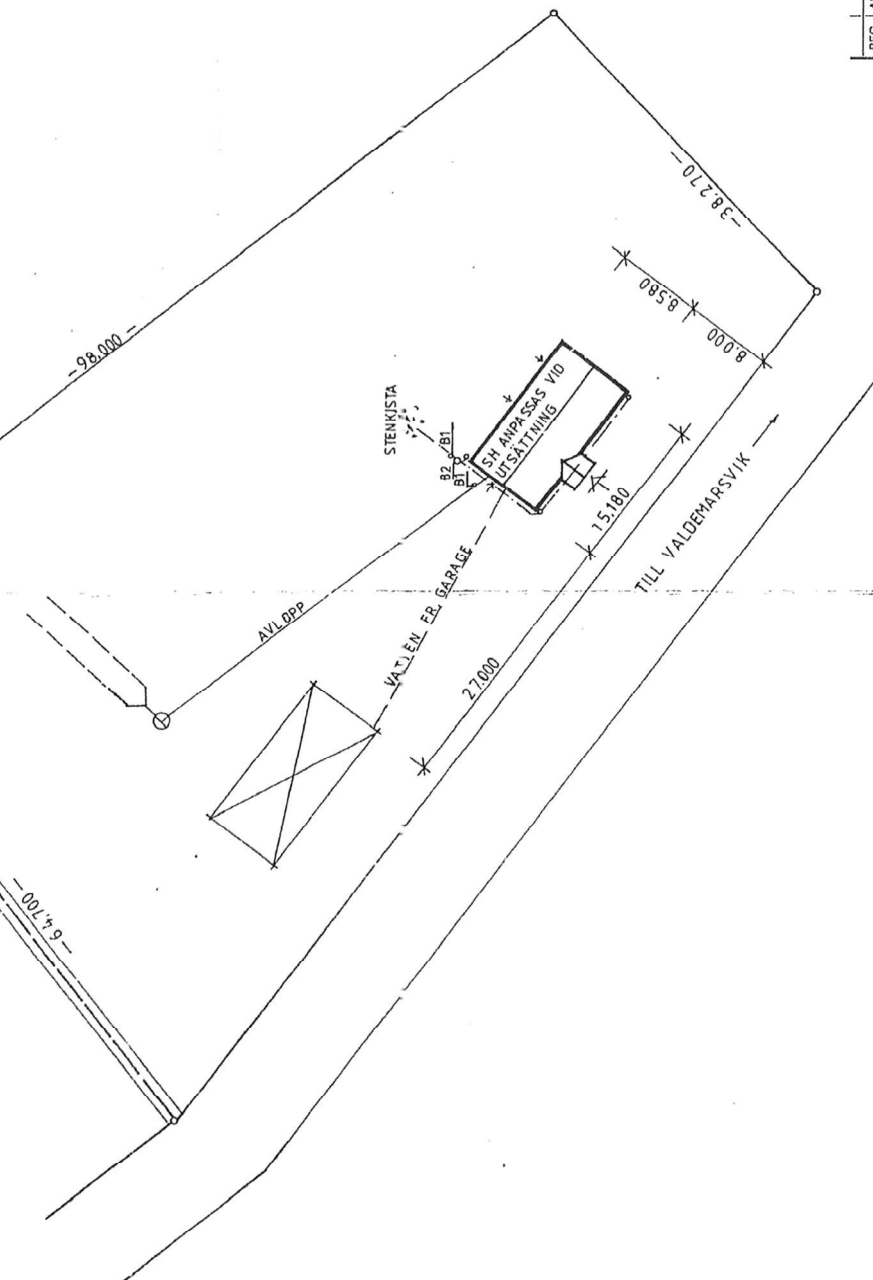

REG	ANT	REGISTRERINGEN	AVSER	SIGN	DATUM
BOLLTORP 2:2 SÖDERKÖPINGS KOMMUN					
GULLRINGSHUS AB 59081 GULLRINGEN 0492-22200 vx					
KRISTER KARLSSON SÖDERKÖPING					
SKALA 1:500					
RITINGSNUMMER 37008					
TYP GLE 6					
RITAD KONSTR. AV GRANSKAD AV ORDER NR 93676					
GULLRINGEN 1985.02.01					

Denna ritning får ej utnyttjas utan firmans medgivande.