


Förklaringar och Föreskrifter

Mått anges i millimeter.

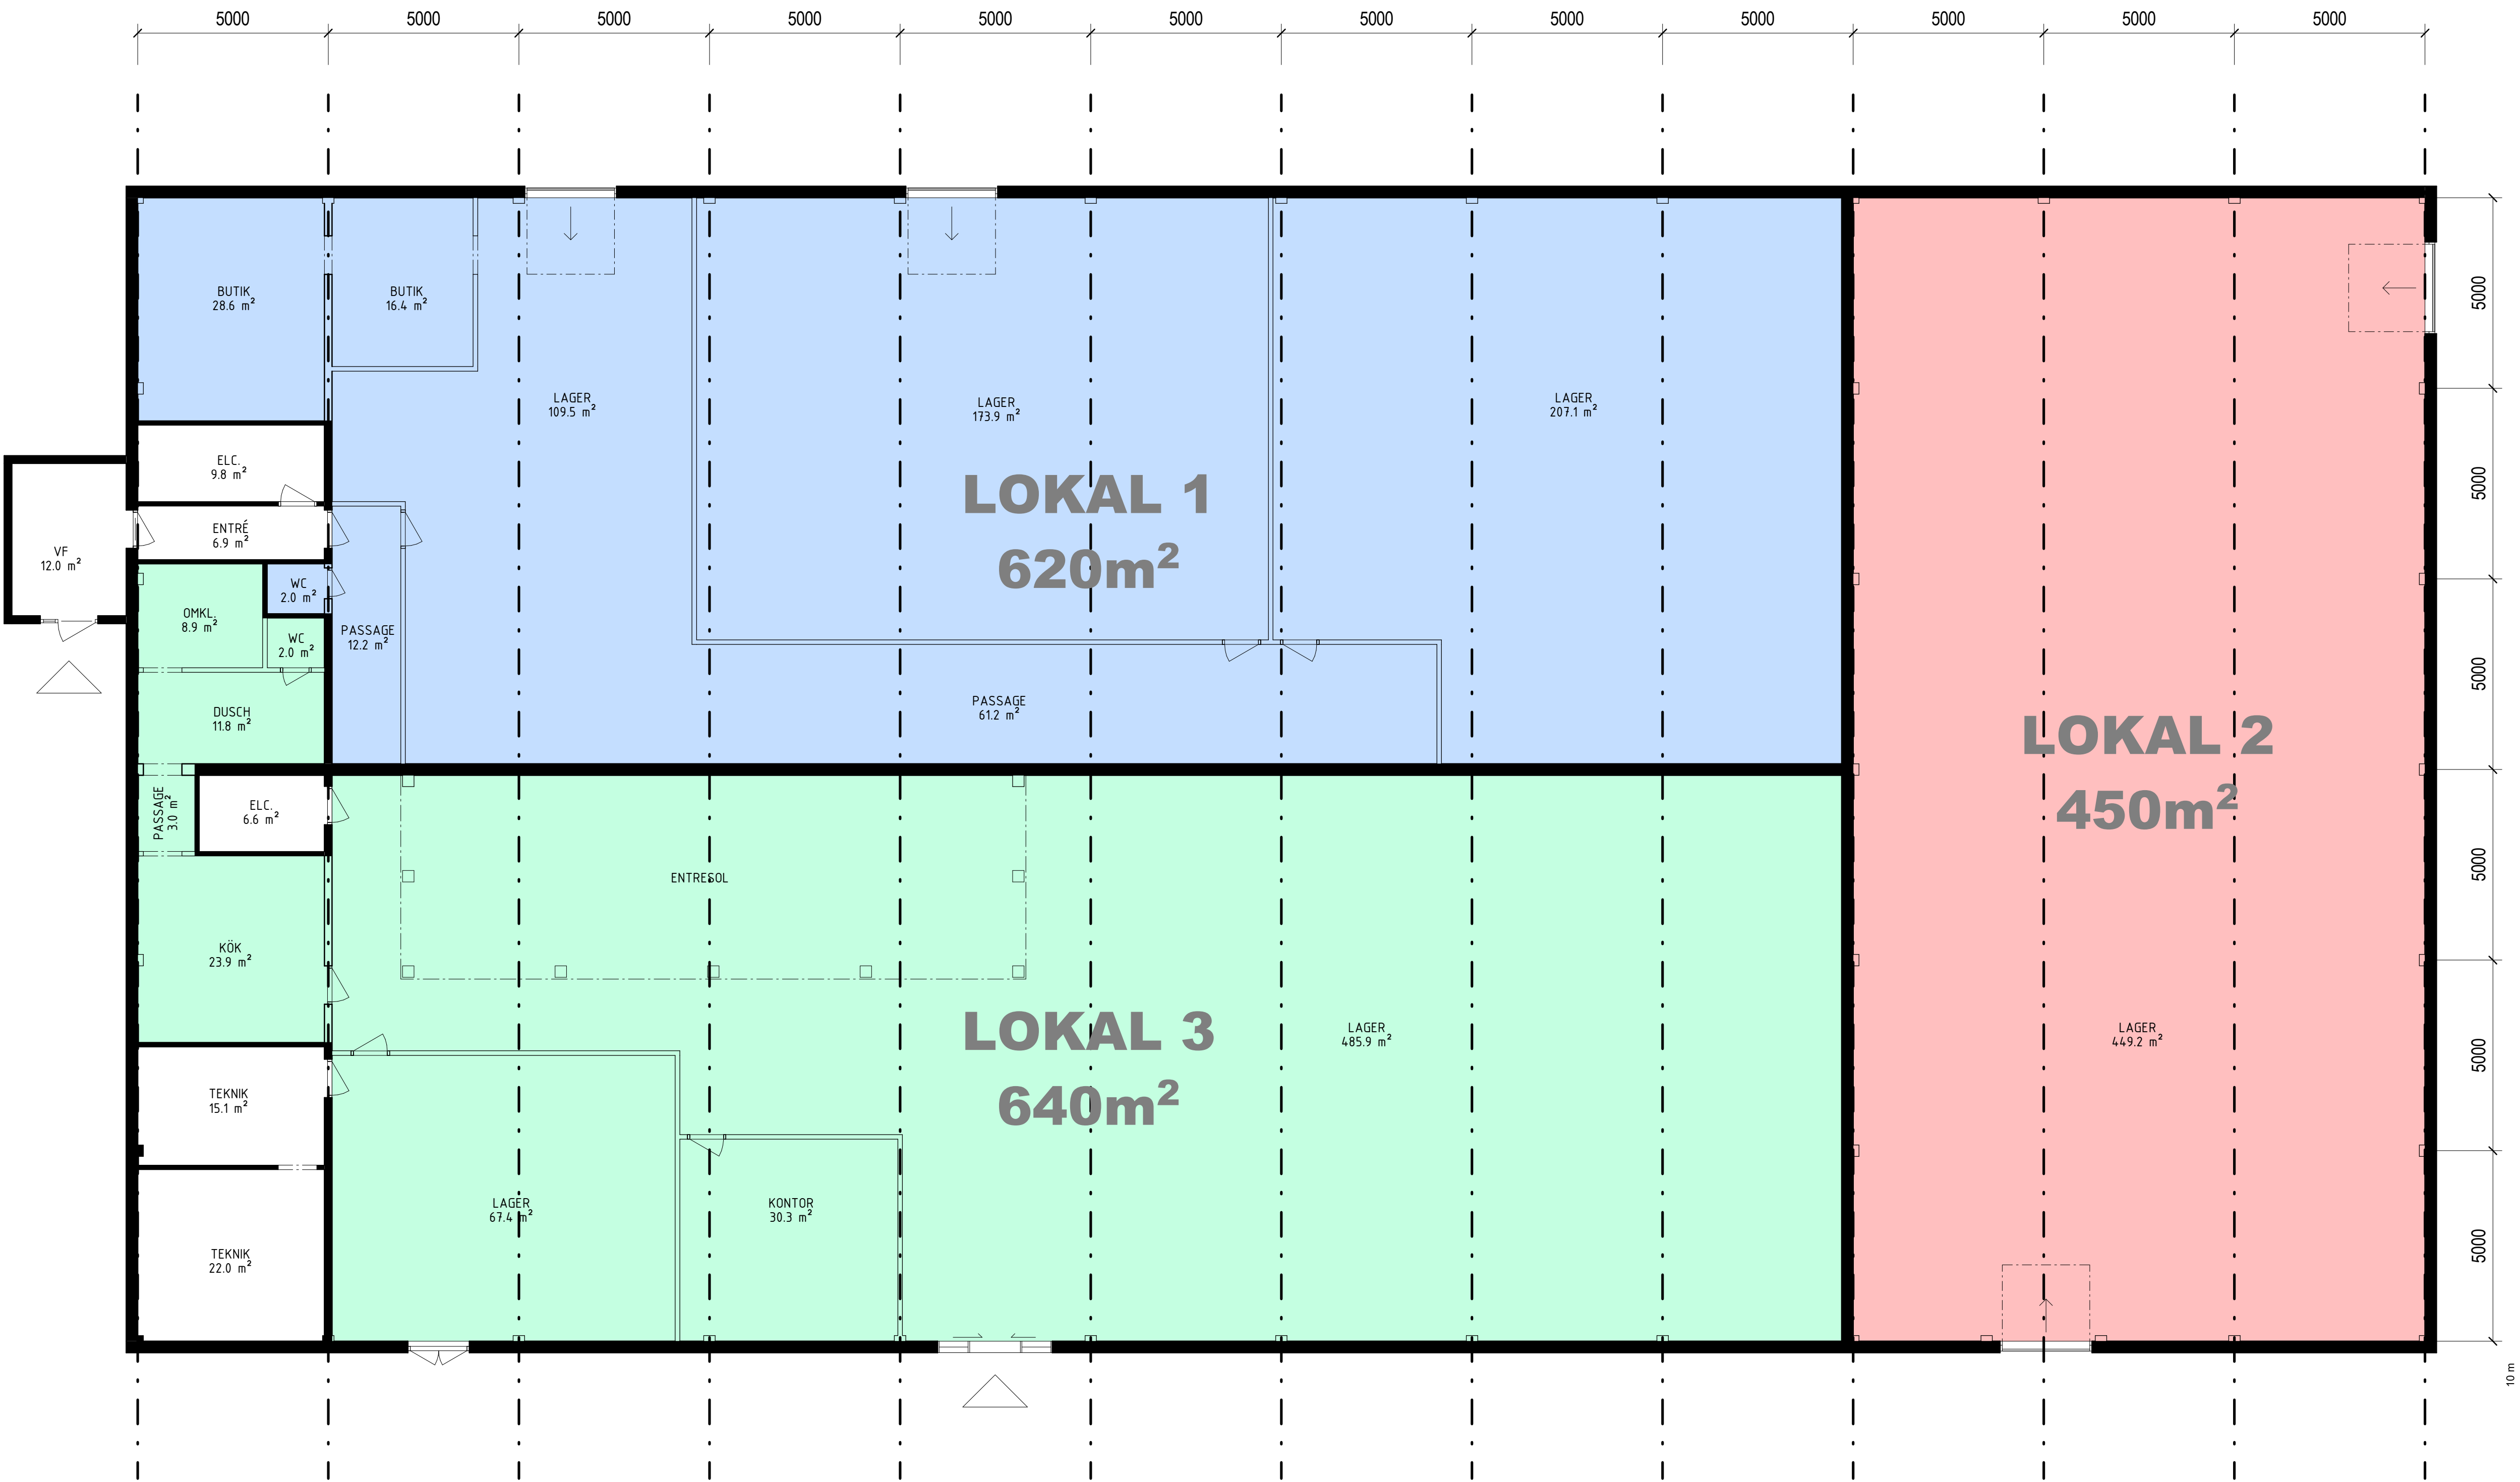

Hänvisningar

Innerväggstyper enligt A-

BET		ÄNDRINGEN AVSER		DATUM		SIGN	
PRELIMINÄRHANDLING							
NÄRLUNDA 1:195							
ASKERSUNDS KOMMUN							
MONDO A R K I T E K T E R				Tynningstegen 6 652 16 KARLSTAD 054-22 22 80 karlstad@mondo.se			
UPPDRAG NR		RITAD/KONSTR AV			HANDLÄGGARE		
04-1329A		ST			ST		
DATUM		ANSVARIG					
2023-10-04		DAP					
UPPMÄTNINGSRITNING							
PLAN 1							
SKALA		NUMMER				BET	
A1 1:100		A-40-1-1010					
A3 1:200							