




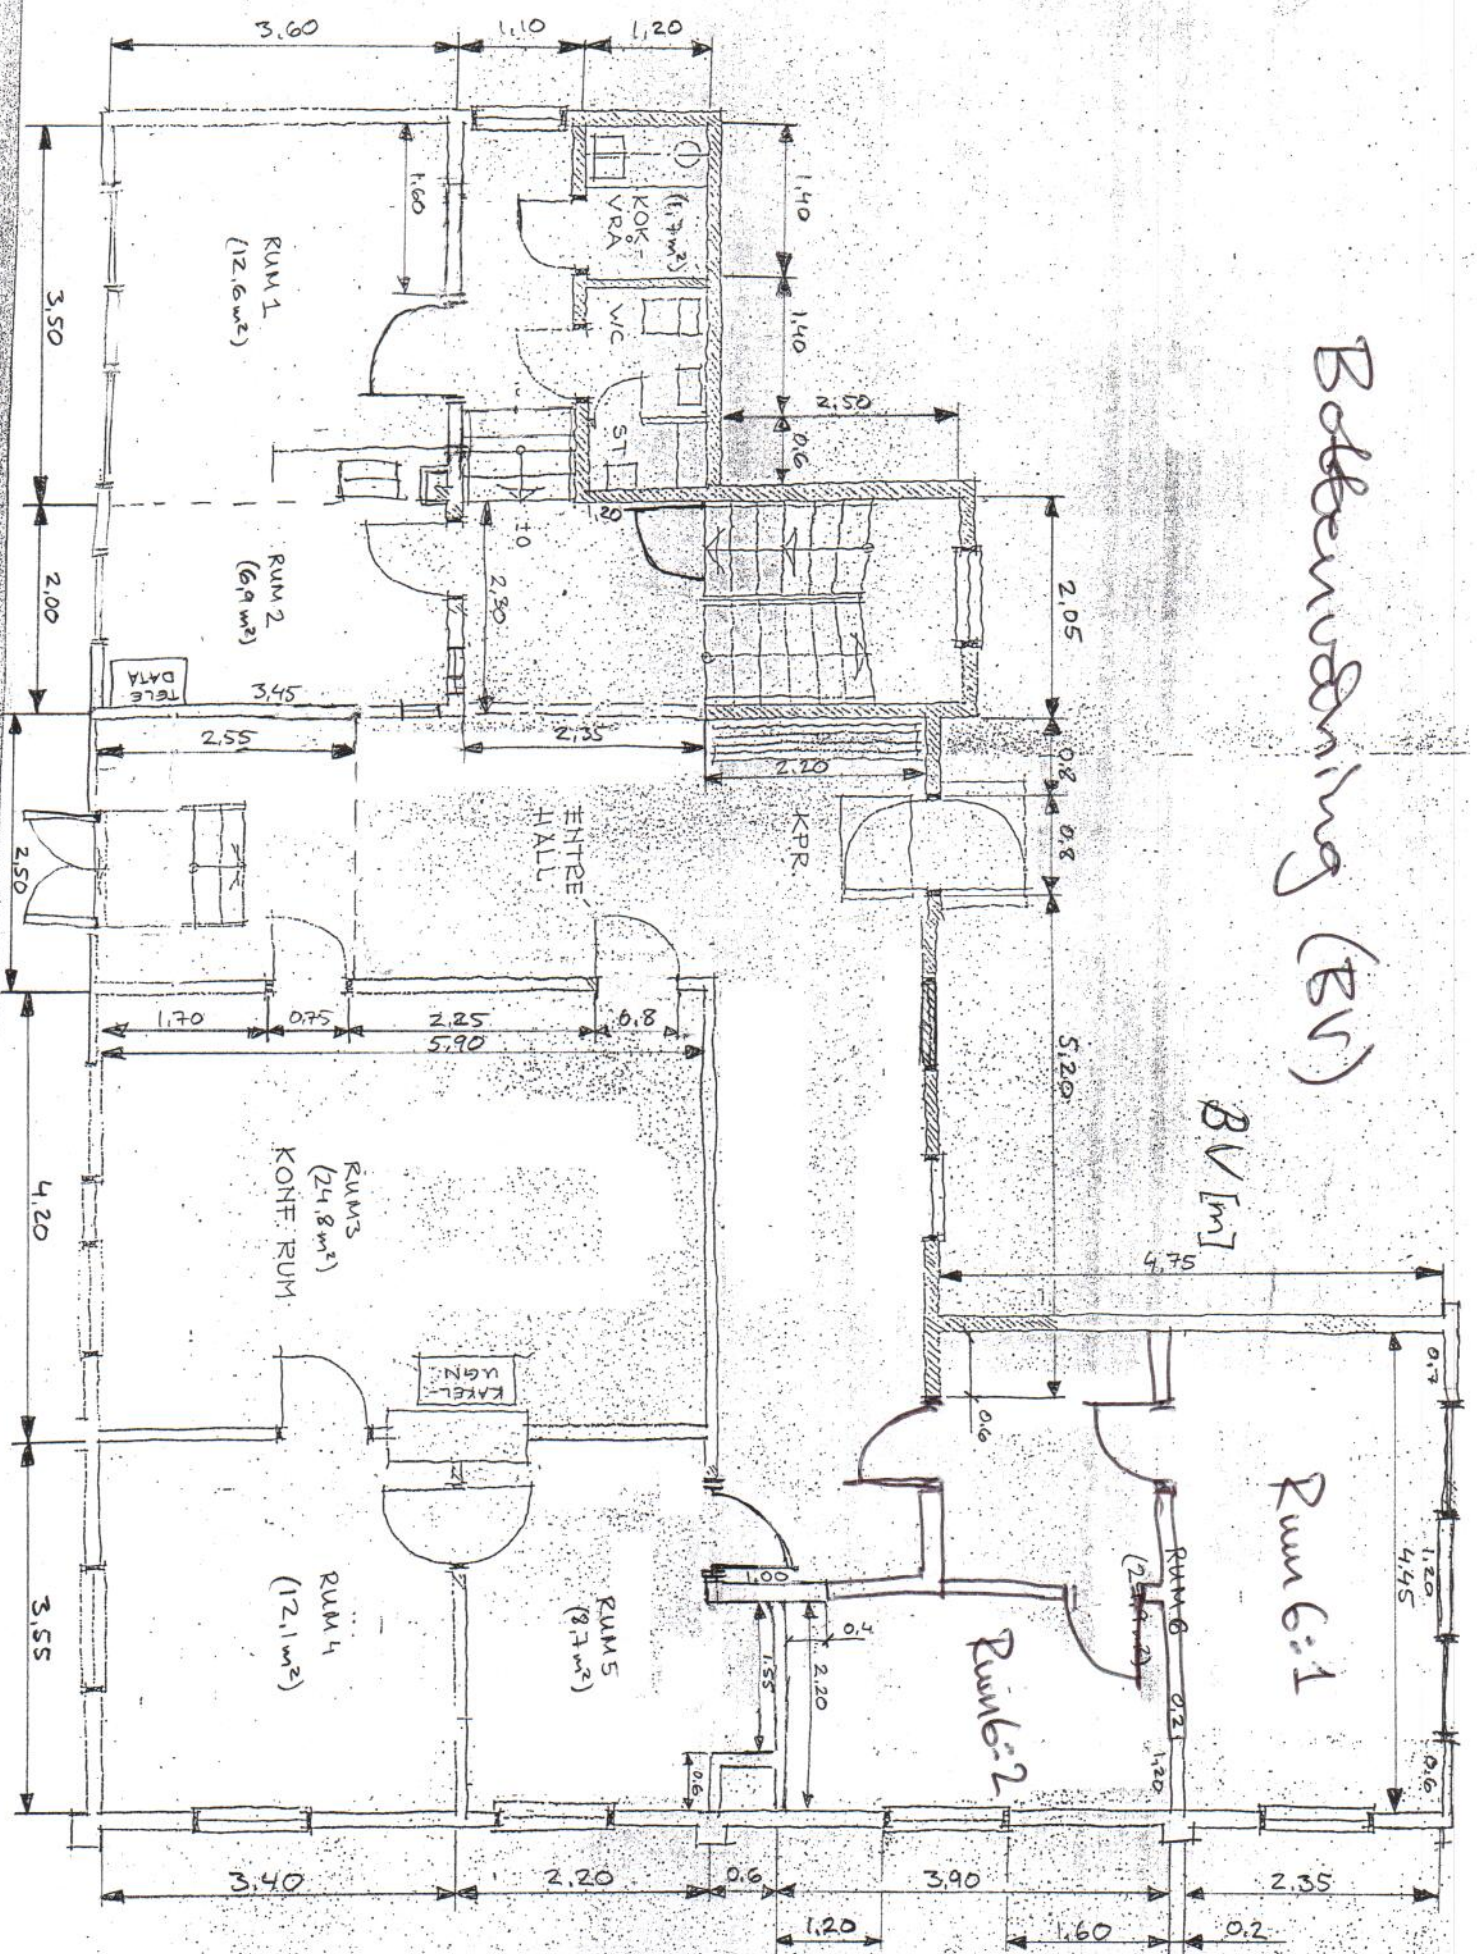

Vänning 2 (Vän 2)

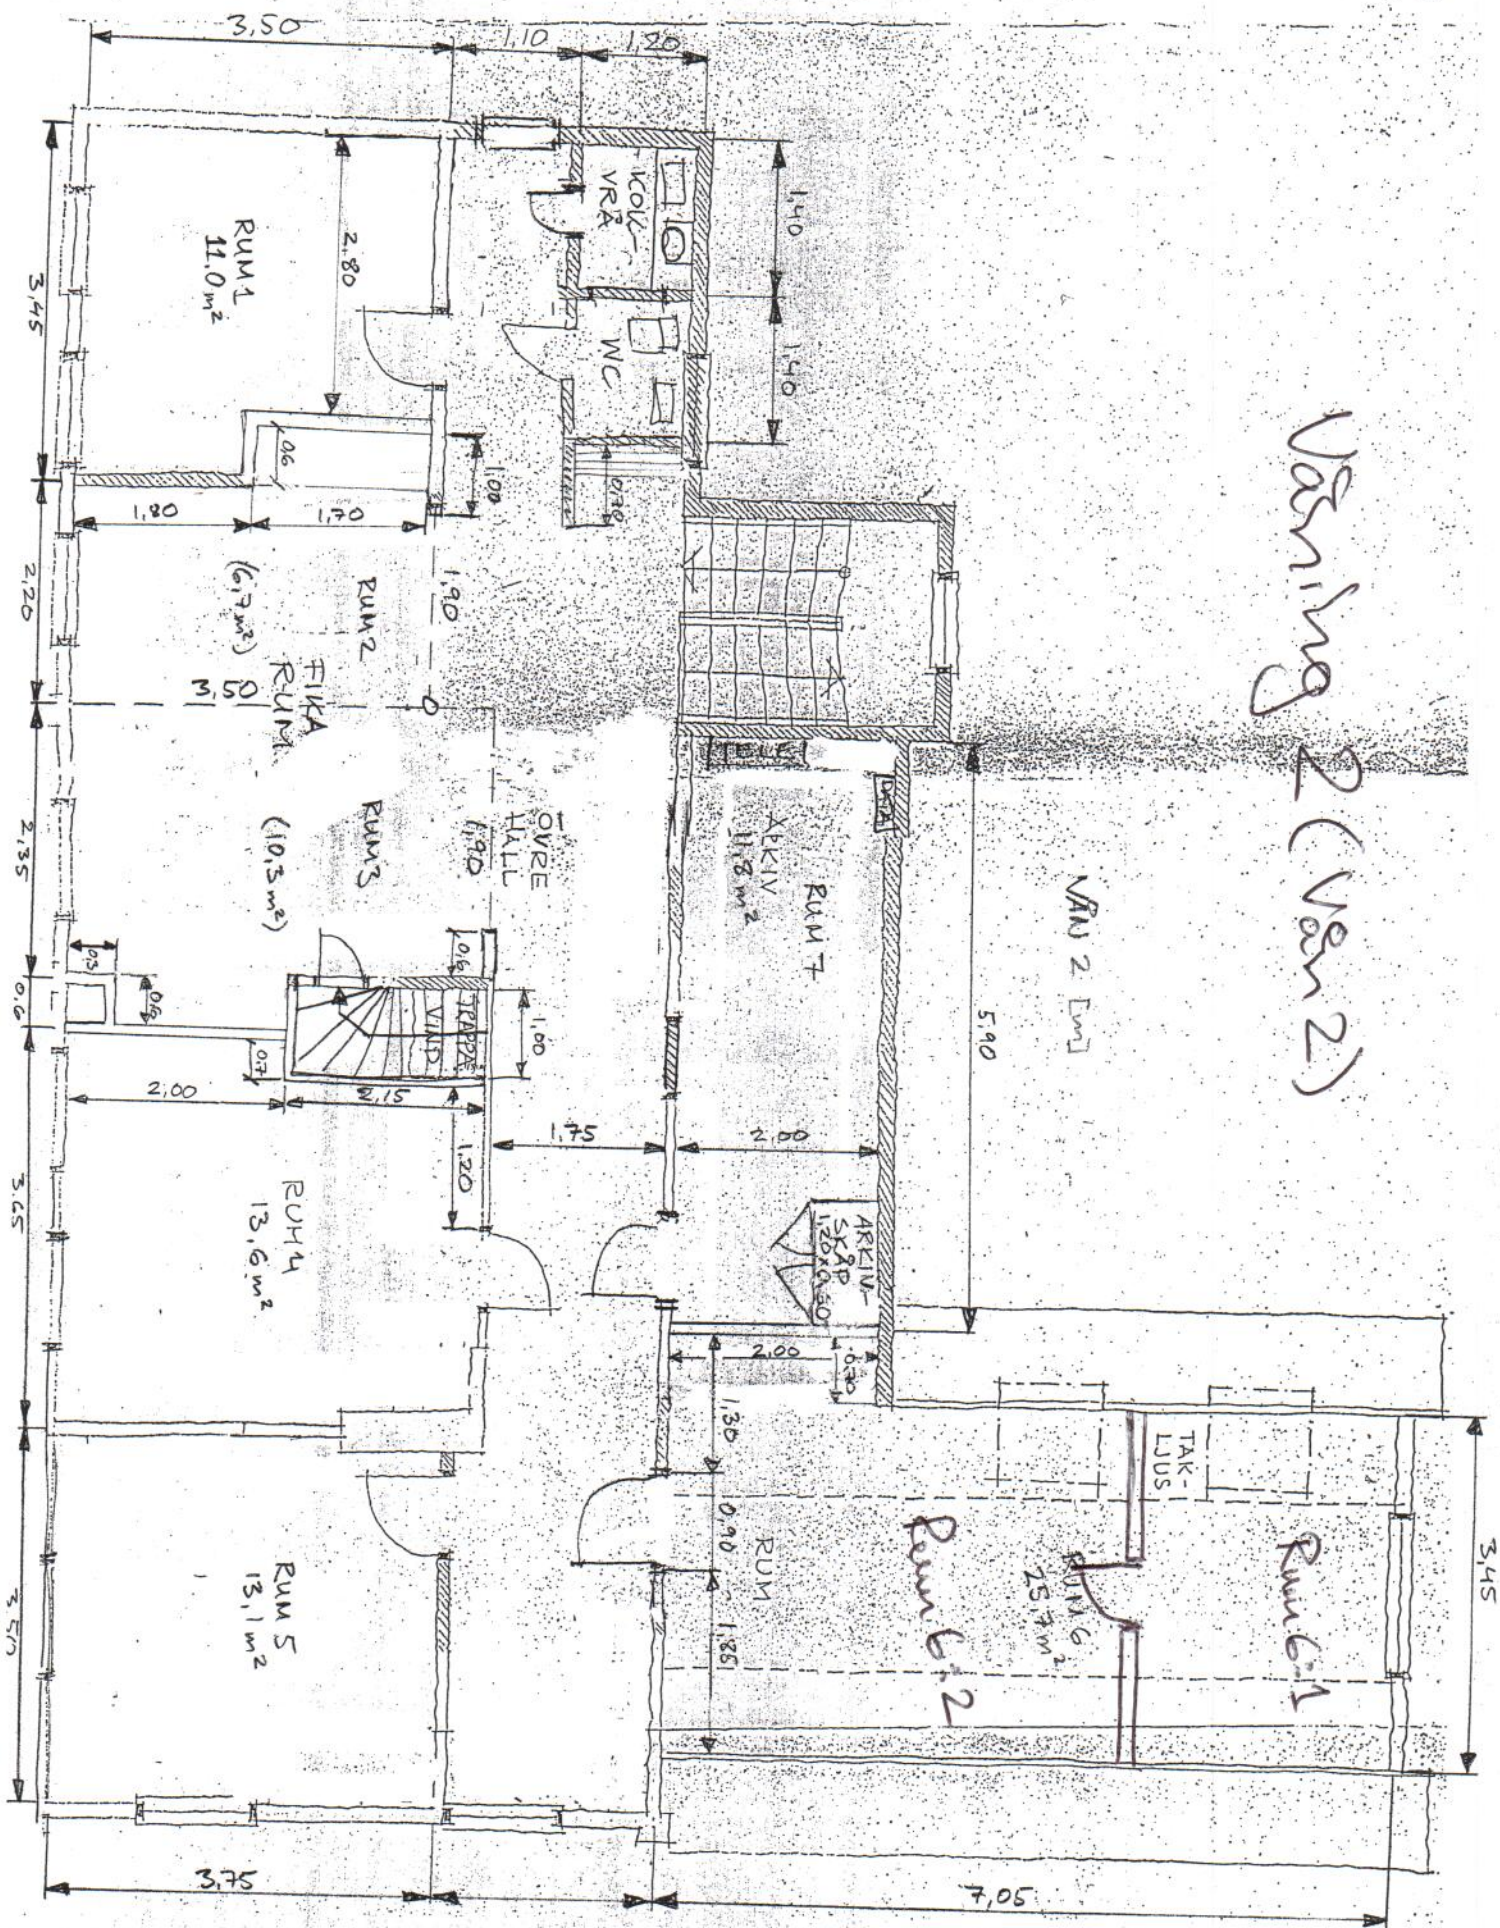

VÅN 3 / VIND

