





1 PLAN 2 - HYRESOBJEKT 1242

FÖRKLARINGAR

ALLA MÄTT I M
ALLA HÖJDER I PETER
BERÄKNING AV BYGGNADENS AR
UPPGIVS EFTER ALORE UNDERLAG
MÄTTNINGEN KAN EJ GARANTERAS
ALLA MÄTT KONTROLLERAS PÅ PLATS
VITAVVÄRSLER KAN FÖREKOMMA

SKALA 1:50, VID A1
PETER

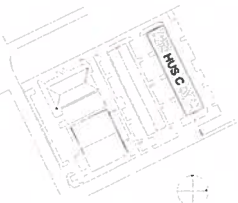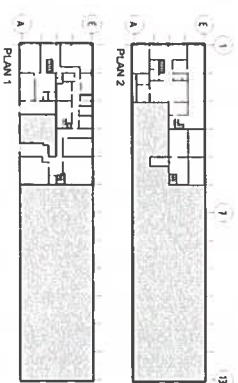

RELATIONSHANDLING			
KV. FALHAMMAREN 3			
FALHAMMARGATAN 11, VÄSTERÅS			
MELLINGER FASTIGHETER			
A271	TS	KT	
2022-03-28			
HUS C			
PLAN 2			
HYRESOBJEKT 1242			
SKALA 1:50	A4-0-1-1242-2		
A3 1:100			

