
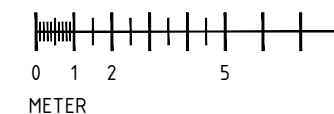


### FÖRKLARINGAR

ALLA MÅTT ANGES I MILLIMETER.  
MÄTTRIKTIGHET OCH ÖVRIGA FÖRUTSÄTTNINGAR  
KONTROLLERAS PÅ PLATS FÖRE PRODUKTION.

### FÖRESKRIFTER

### HÄNVISNINGAR

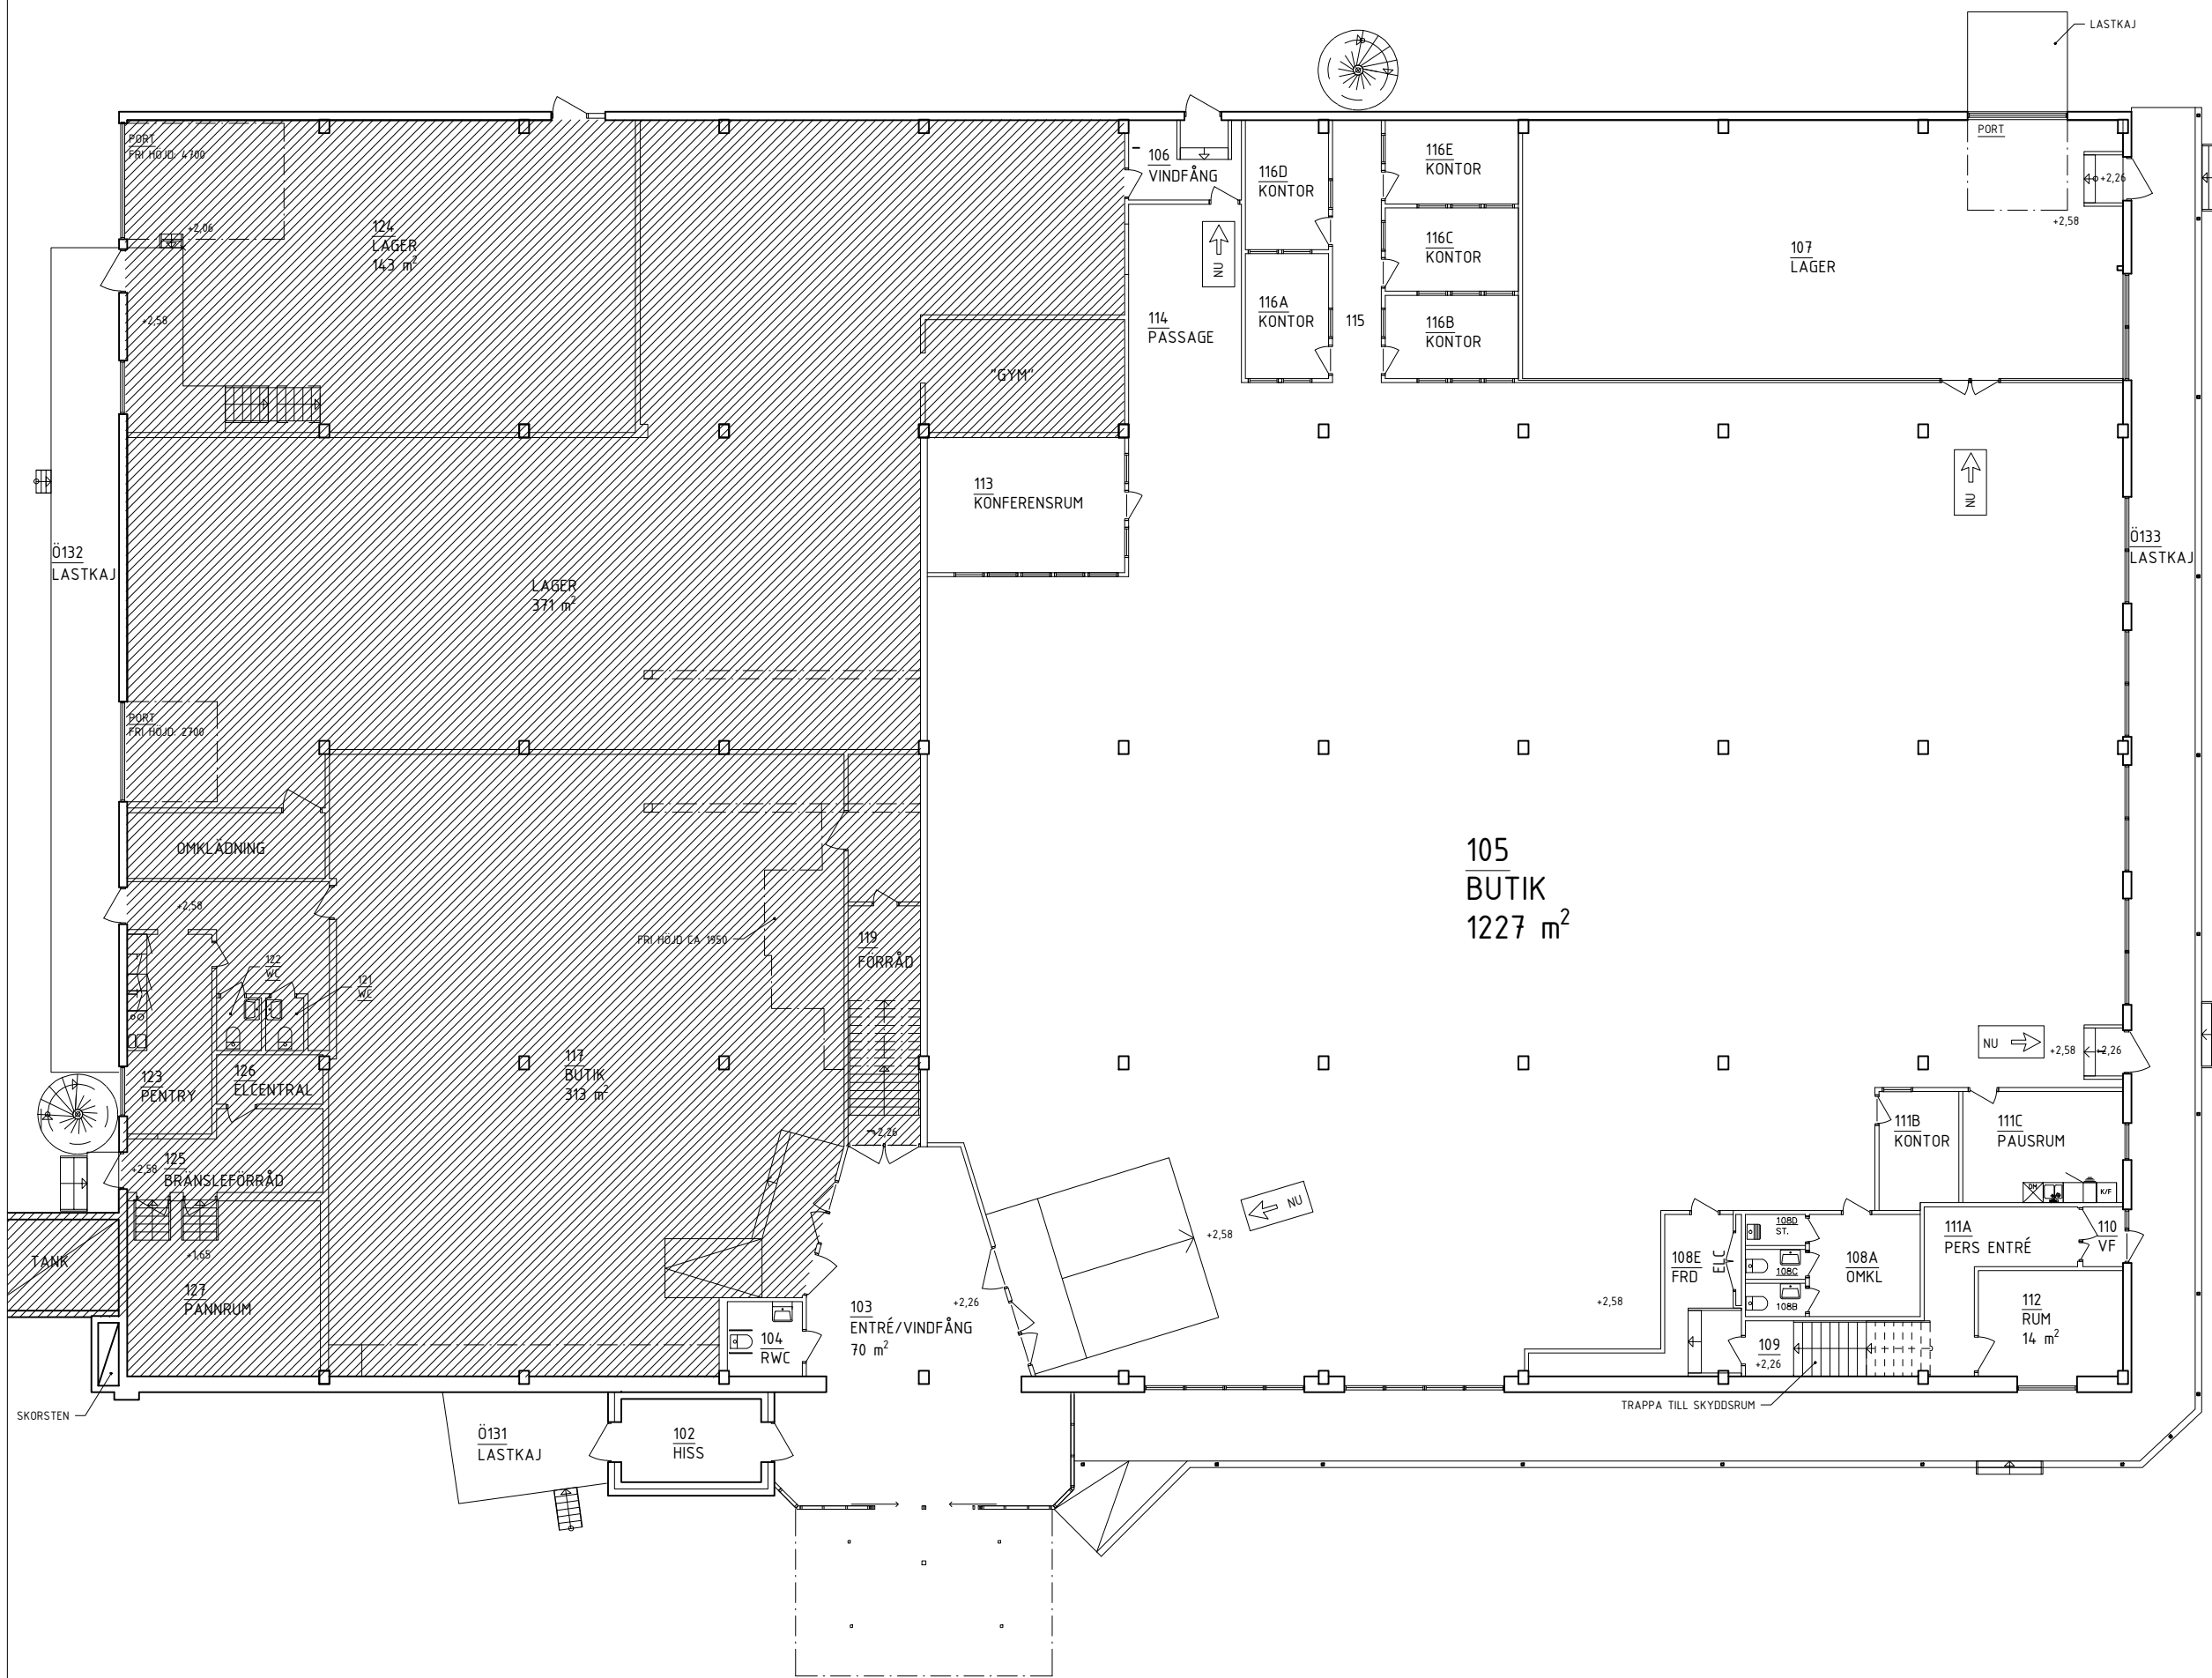

# NEW ORDER ARKITEKTUR

### FÖRVALTNINGSRITNING

VÄMMEDAL 2:110  
BANGÅRDSVÄGEN 37  
428 36 KÄLLERED

260320

KOMMERSIELLA LOKALER  
ENTRÉPLAN

BEFINTLIGT UTSEENDE

A-49-1-100

1:200

