




KONNEKTION

FÖRKLARINGAR

ALLA MÅTT ANGES I MILLIMETER.
MÅTTRIKTIGHET OCH ÖVRIGA FÖRUTSÄTTNINGAR
KONTROLLERAS PÅ PLATS FÖRE PRODUKTION.

FÖRESKRIFTER

HÄNVISNINGAR

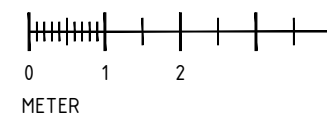

NEW ORDER
ARKITEKTUR

FÖRVALTNINGSRITNING

ASKIMS VERKSTADSVÄG 14-16


KOBBEGÅRDEN 208:6
ASKIMS VERKSTADSVÄG 14-16
436 34 ASKIM


250616

BEFINTLIGHETSRTNING
ENTRÉPLAN
DEL 1
BEFINTLIGT UTSEENDE

A-49-1-110

1:100 (A3)

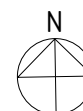

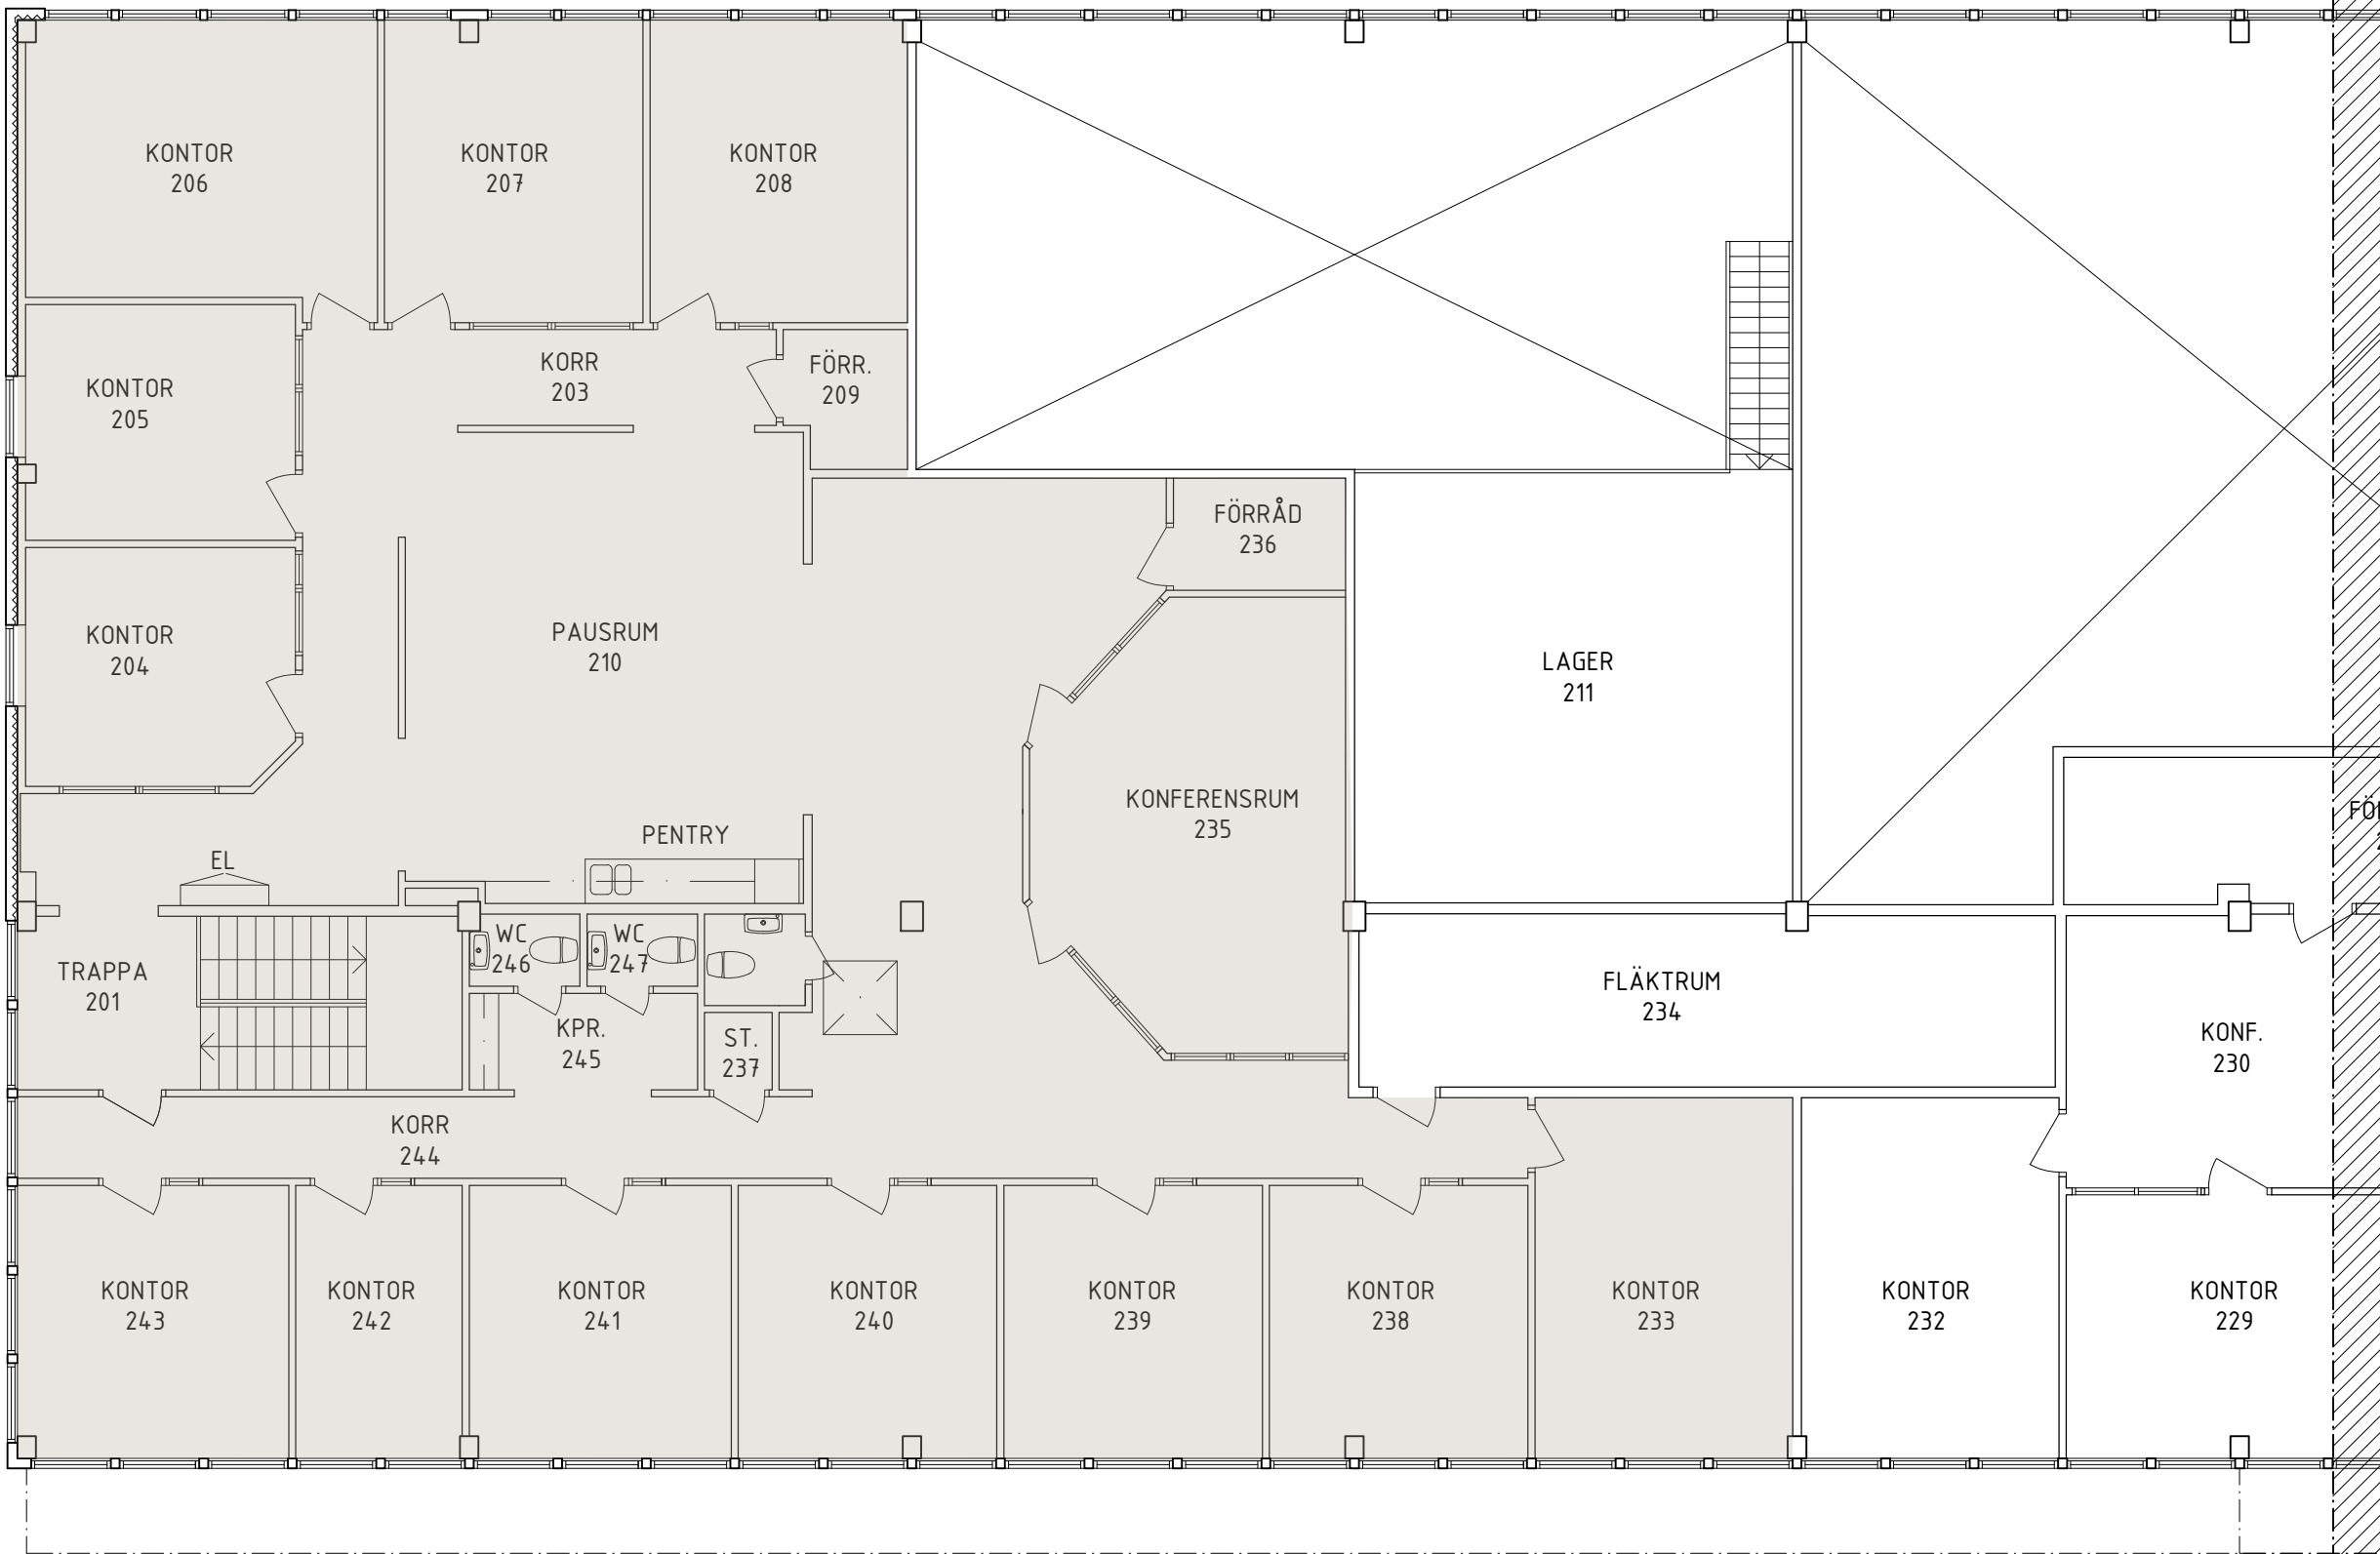

KONNEKTION

FÖRKLARINGAR

ALLA MÅTT ANGES I MILLIMETER.
MÅTTRIKTHET OCH ÖVRIGA FÖRUTSÄTTNINGAR
KONTROLLERAS PÅ PLATS FÖRE PRODUKTION.

FÖRESKRIFTER

HÄNVISNINGAR



NEW ORDER
ARKITEKTUR

FÖRVALTNINGSRITNING

ASKIMS VERKSTADSVÄG 14-16

KOBBEGÅRDEN 208:6
ASKIMS VERKSTADSVÄG 14-16
436 34 ASKIM

250616

BEFINTLIGHETSRTNING
PLAN 2
DEL 1
BEFINTLIGT UTSEENDE

A-49-1-210

1:100 (A3)

