


FÖRKLARINGAR

ALLA MÅTT ANGES I MILLIMETER
MÅTT KONTROLLERAS PÅ PLATS FÖRE
PRODUKTION

- BRANDCELLSGRÄNS
- BYGGNADSEDEL SOM RIVS
- NY VÄGG
- NY DÖRR
- BEFINTLIG DÖRR

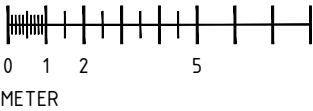

RELATIONSHANDLING

JURISTEN 2
TORGGATAN 5
431 35 MÖLNDAL

2026-09-11

FÖRVALTNINGSRITNING
PLAN 0 - BOTTENVÅNING

BEFINTLIGT UTSEENDE

A-40-1-000

1:200

