


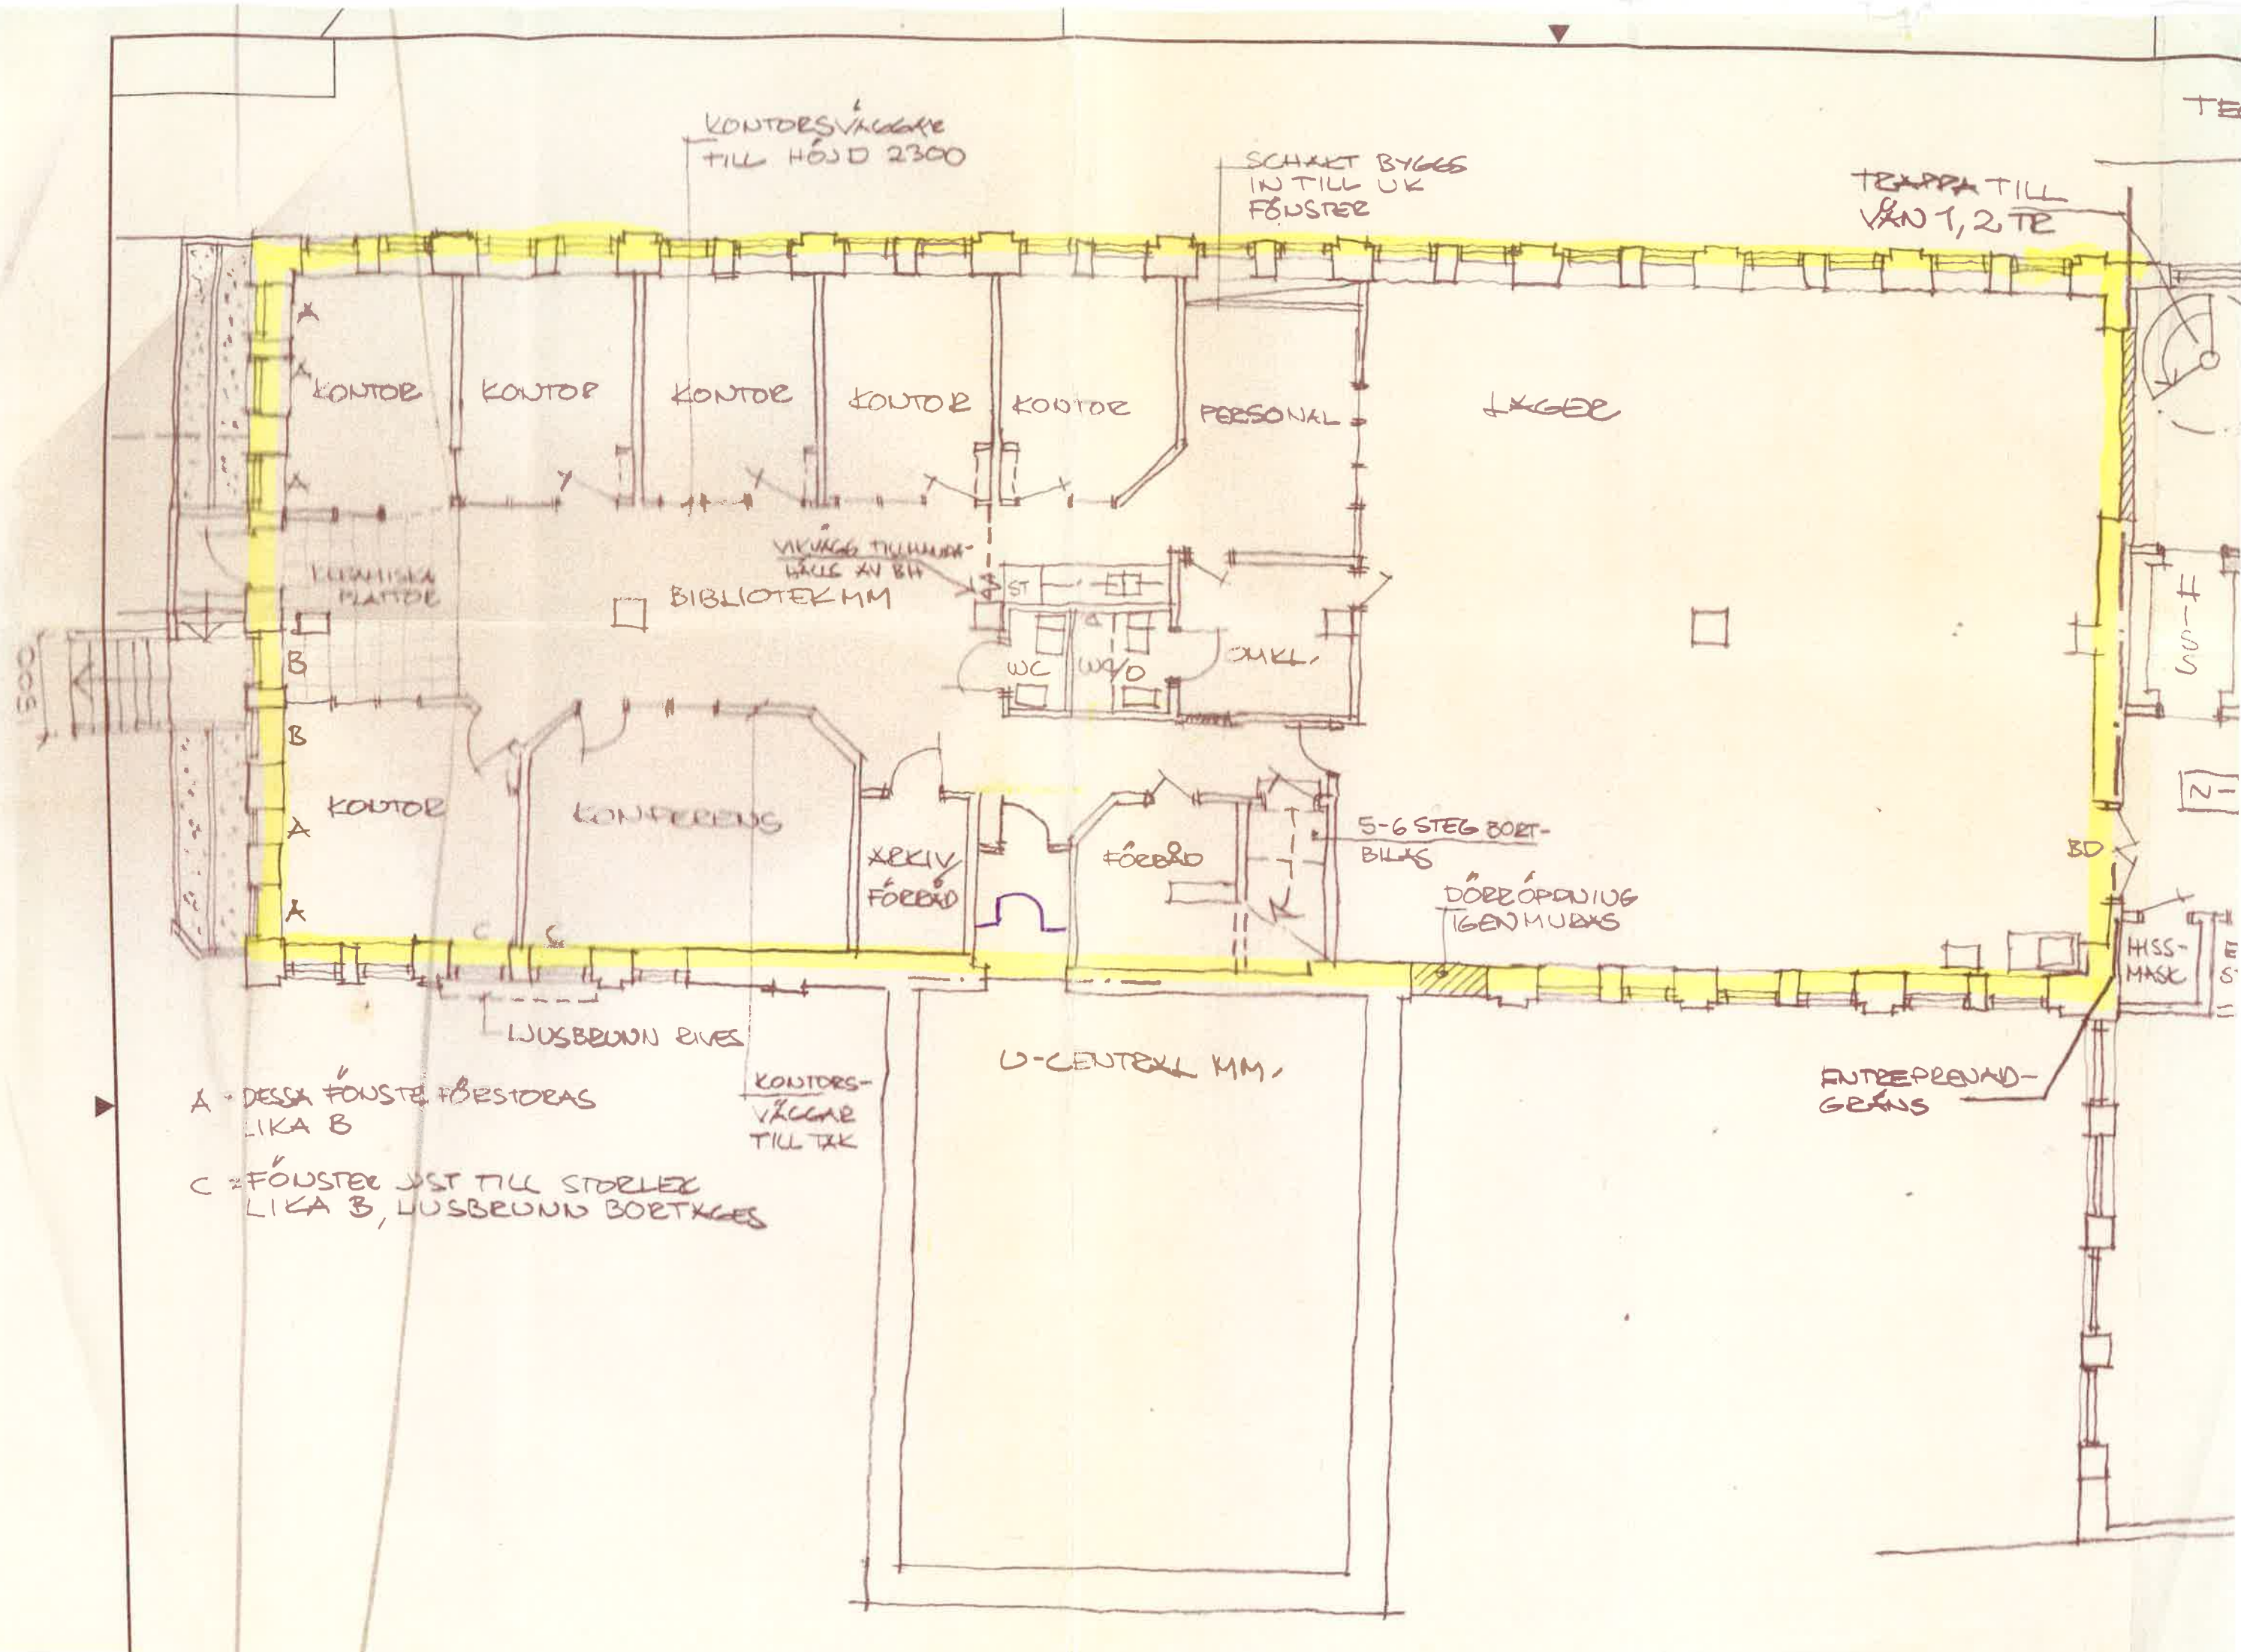

KONTORSVÄGGAR
TILL HÖJD 2300

SCHAKT BYGGS
IN TILL UK
FÖNSTER

TRAPPA TILL
VÅN 1, 2, 3

KONTOR

KONTOR

KONTOR

KONTOR

KONTOR

PERSONAL

LÅGDE

LUSBRUNN
PLATTE

BIBLIOTEK MM


WC

CHL

KONTOR

KONFERENS

REKIV
FÖREBILD

FÖREBILD

5-6 STEG BORT-
BILAS

DÖRRÖPPNING
IGENMURAS

LUSBRUNN RIVES

U-CENTRUM MM

KONTORS-
VÄGGAR
TILL TAK

ENTREPRENAD-
GRÄNS

A = DESSA FÖNSTER FÖRESTÄRS
LIKA B

C = FÖNSTER JUST TILL STÖRLEK
LIKA B, LUSBRUNN BORTKÄS