


SEKTION B-B = FASAD MOT SÖDER (HUSA)

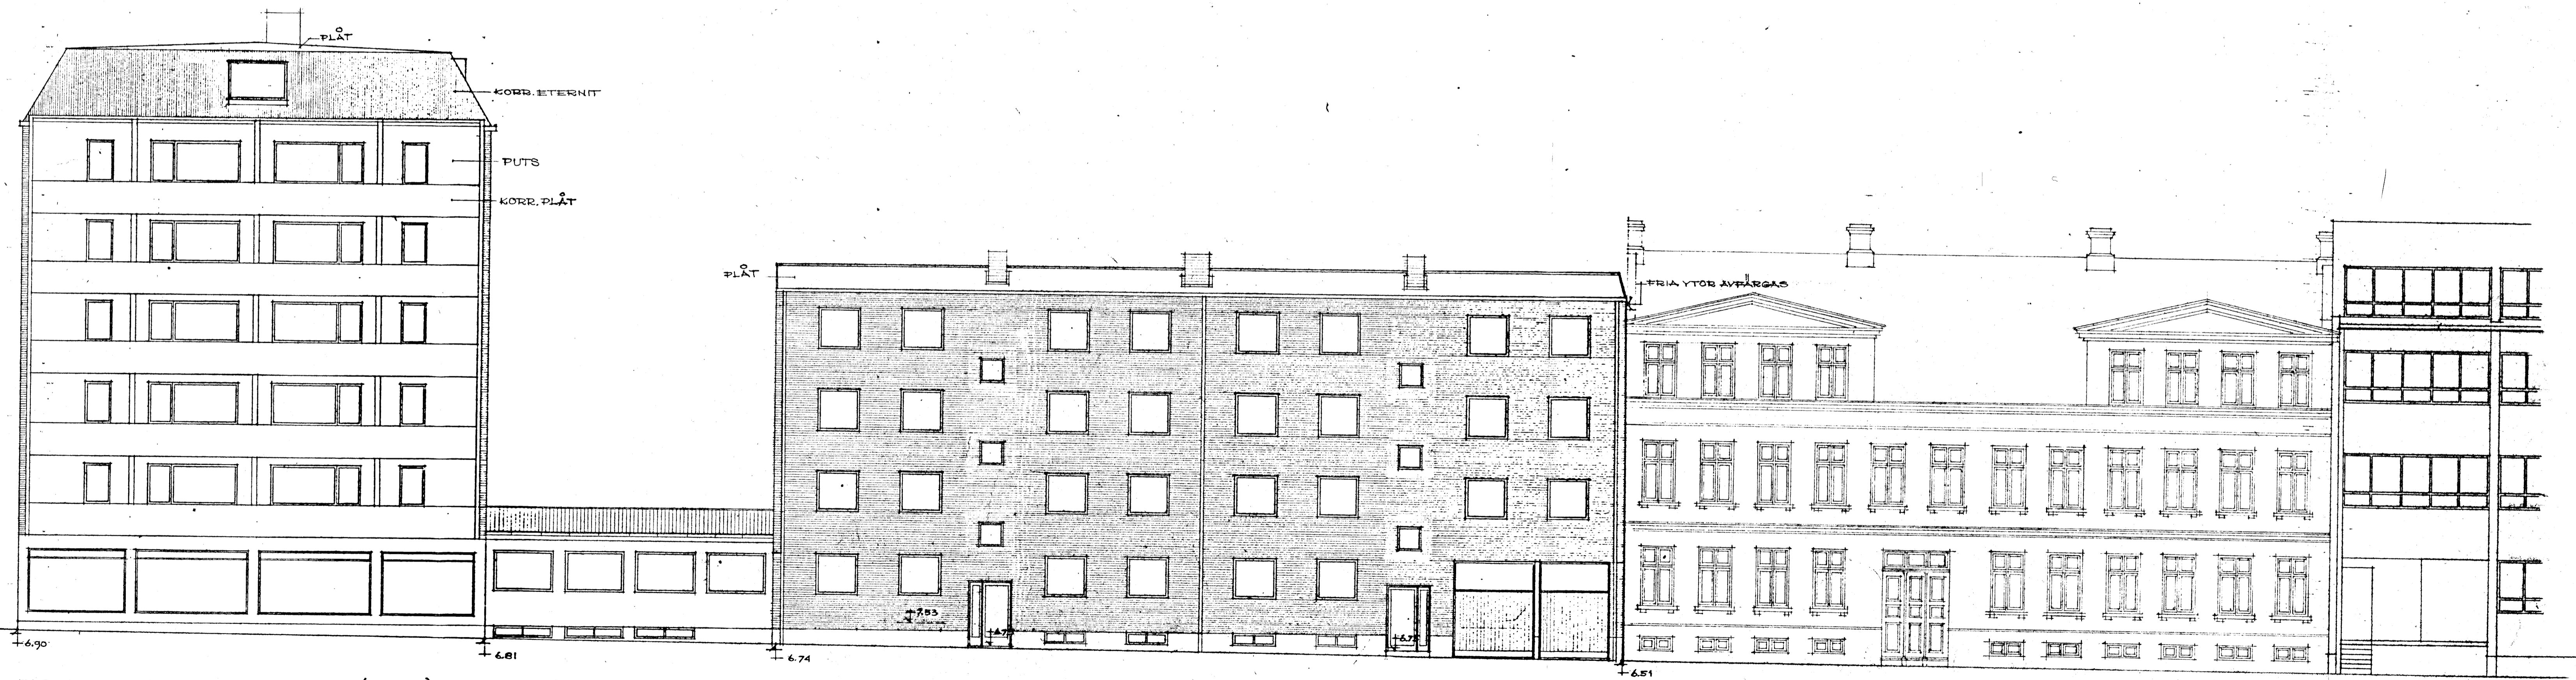

FASAD MOT MONSIBOGATAN (NÖRR)

- FASADTEGEL SKALL VARA RÖTT.
- BALKONFRONTER AV KORR. PLÅT.
- ÖVRIGA FASADYTOR PUTSADH.
- TAKMATERIAL: DELO KORR. ETERNIT DELO PLÅT.

REV. D. 29.4.63  
 REV. D. 27.3.65  
 REV. D. 23.1.63 TAKFÖNSTER TILLKOMMER.  
 REV. D. 24.10.62 ENL. BN-HANDL.  
 REV. D. 20.8.1962  
**ARKITEKT AXEL CARLSSON**  
 ROSKILDEVÄGEN 3 B - MALMÖ C - 075060  
 BYGGMASTARE OCH/ OCH NORDBÄCKEN, MALMÖ  
 KV. BECKASINEN, TOMT NR 9  
 FASADER, SEKTION B-B & SITUATIONSPLAN  
 SKALA DATUM: RITAD: PROJEKT: RITA NR:  
 1:100 2-7-62 HENRIKSSON GUG 8