


C:\Users\Niklas\Desktop\Tillfalliga revofffiler på dator\04-1052 - Skövde aktivitetsscenter - 2020 - Relation - niklas050271.rvt  
2021-11-04 09:11:40

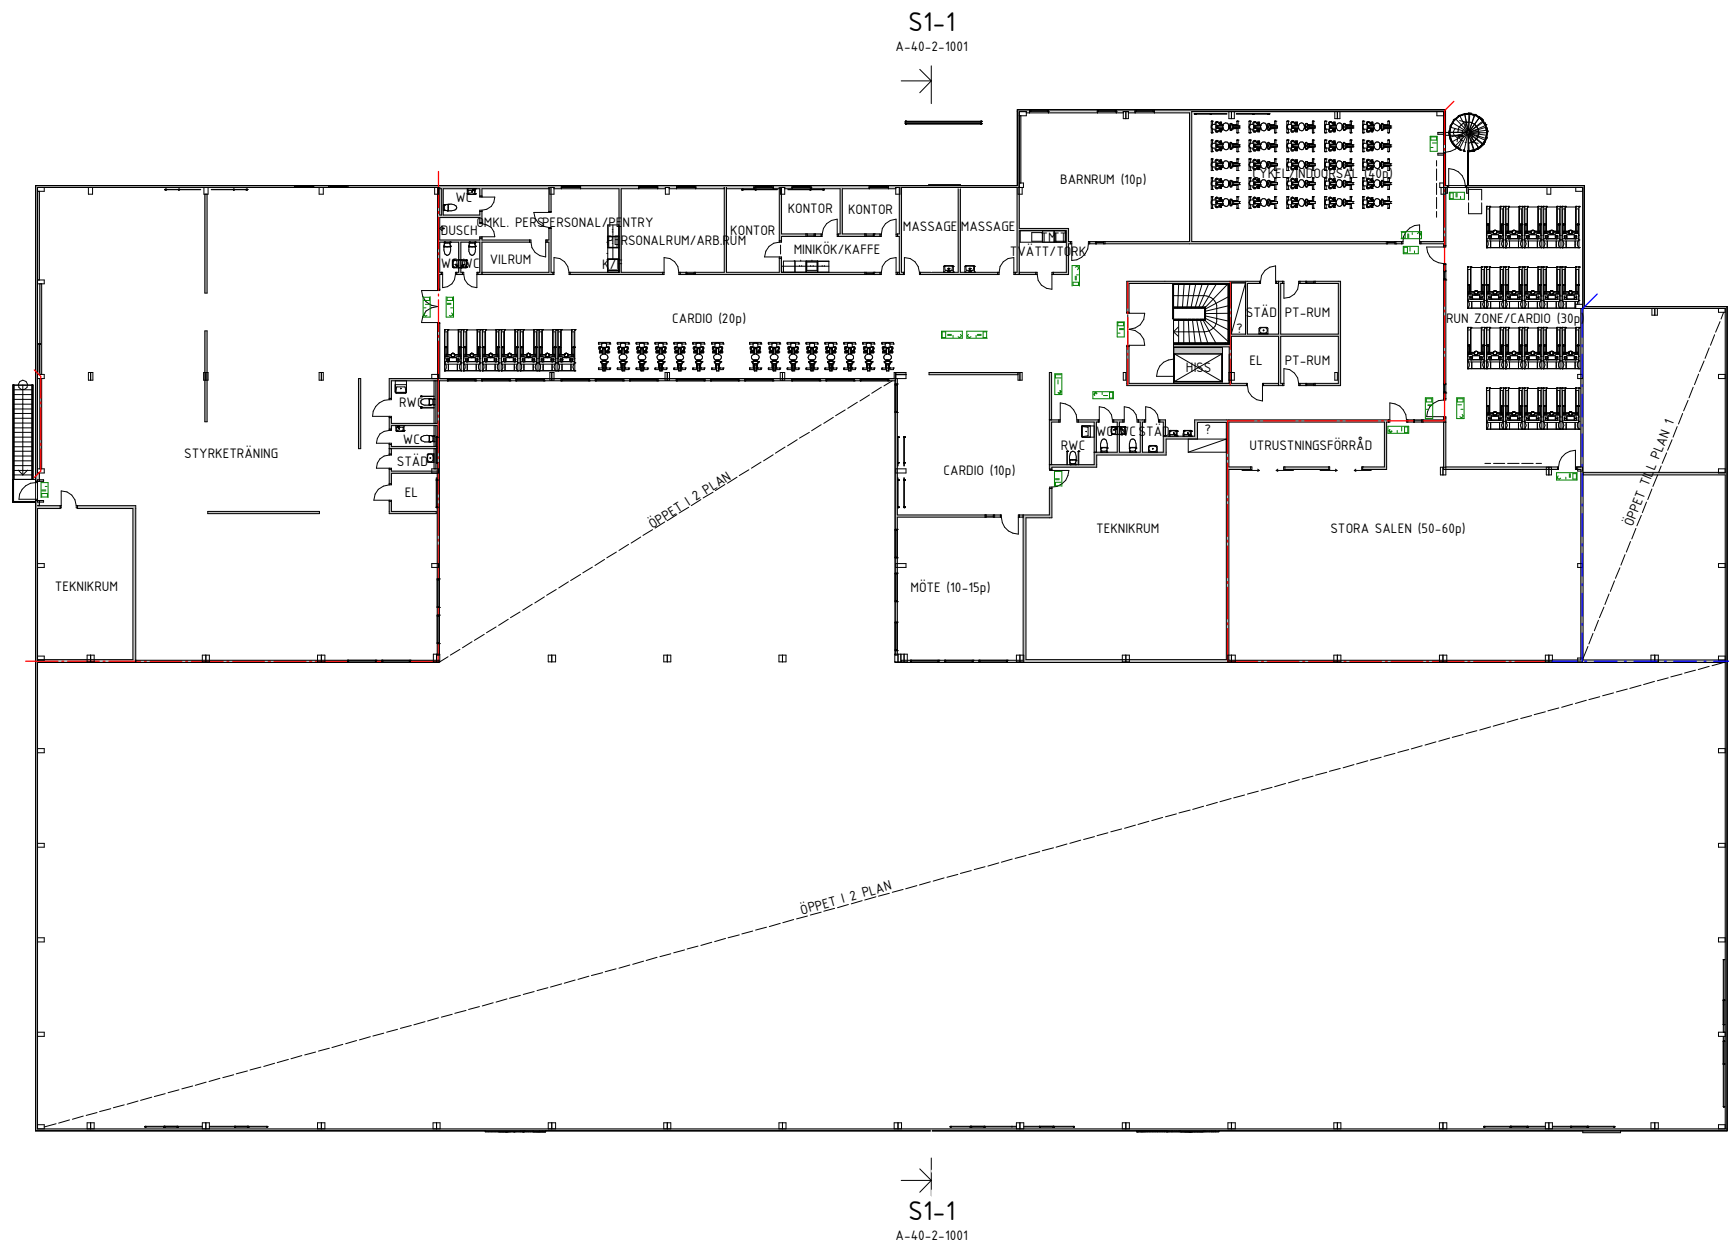

|                                                                                                 |                      |             |      |
|-------------------------------------------------------------------------------------------------|----------------------|-------------|------|
| A                                                                                               | Tillkommande fönster | 2021-11-04  | NT   |
| BET                                                                                             | ANDRINGEN AV/SER     | DATUM       | SIGN |
| RELATIONSHANDLING                                                                               |                      |             |      |
| SKÖVDE - TENNET 1 & 2<br>Skövde Kommun                                                          |                      |             |      |
| <b>MONDO</b> Arkitekter<br>Tynäsgatan 6<br>652 16 KARLSTAD<br>054-22 22 80<br>karlstad@mondo.se |                      |             |      |
| UPPDRAG NR                                                                                      | RITADIKONSTR AV      | HANDLAGGARE |      |
| 04-1052 B                                                                                       | NT                   | RB          |      |
| DATUM                                                                                           | ANSVARIG             |             |      |
| 2021-08-27                                                                                      | RB                   |             |      |
| NYBYGGNAD AV LOKAL<br>HUS 1                                                                     |                      |             |      |
| 40 - PLANER ÖVERSIKT<br>PLAN 2                                                                  |                      |             |      |
| SKALA                                                                                           | NUMMER               | BET         |      |
| A1 1:200                                                                                        | A-40-1-1200          | A           |      |
| A3 1:400                                                                                        |                      |             |      |