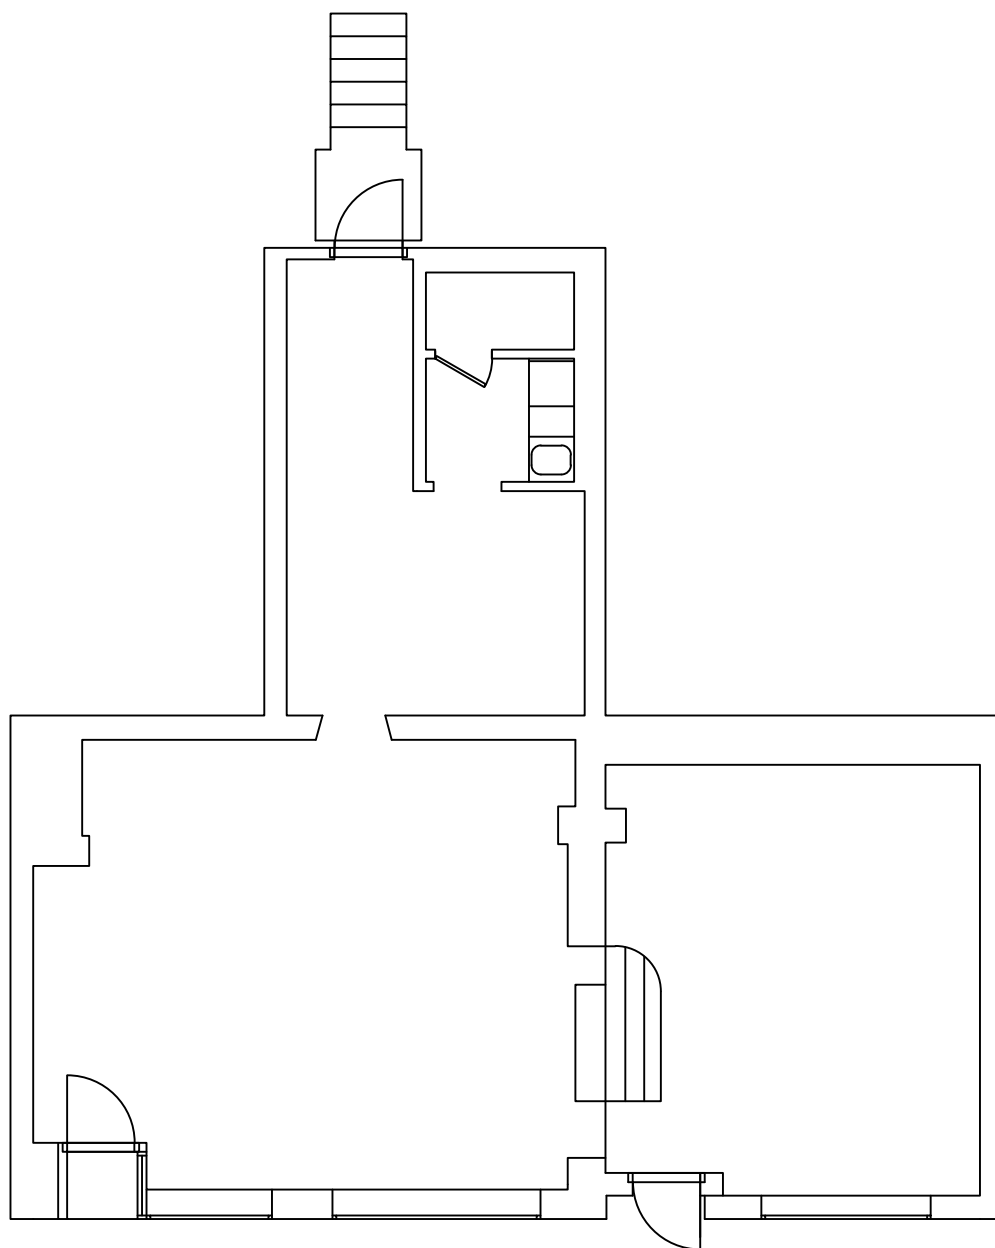


**CENTRUM  
FÖRVALTNING**

### Relationsritnng

Lokal 1003  
Gamla Tanneforsvägen 88

DATUM  
2021-01-04

ANSVARIG

SKALA  
1:100

UPPDRAG

RITAD AV  
J.Å

HANDLÄGGARE

NUMMER

BET