


# FÖRESKRIFTER

Skalmätning utgör  
noggrannhetsgraden  
vid upprättande av denna  
ritning

Obs!  
Alla mått som berörs vid  
ombyggnad  
måste kontrolleras på plats

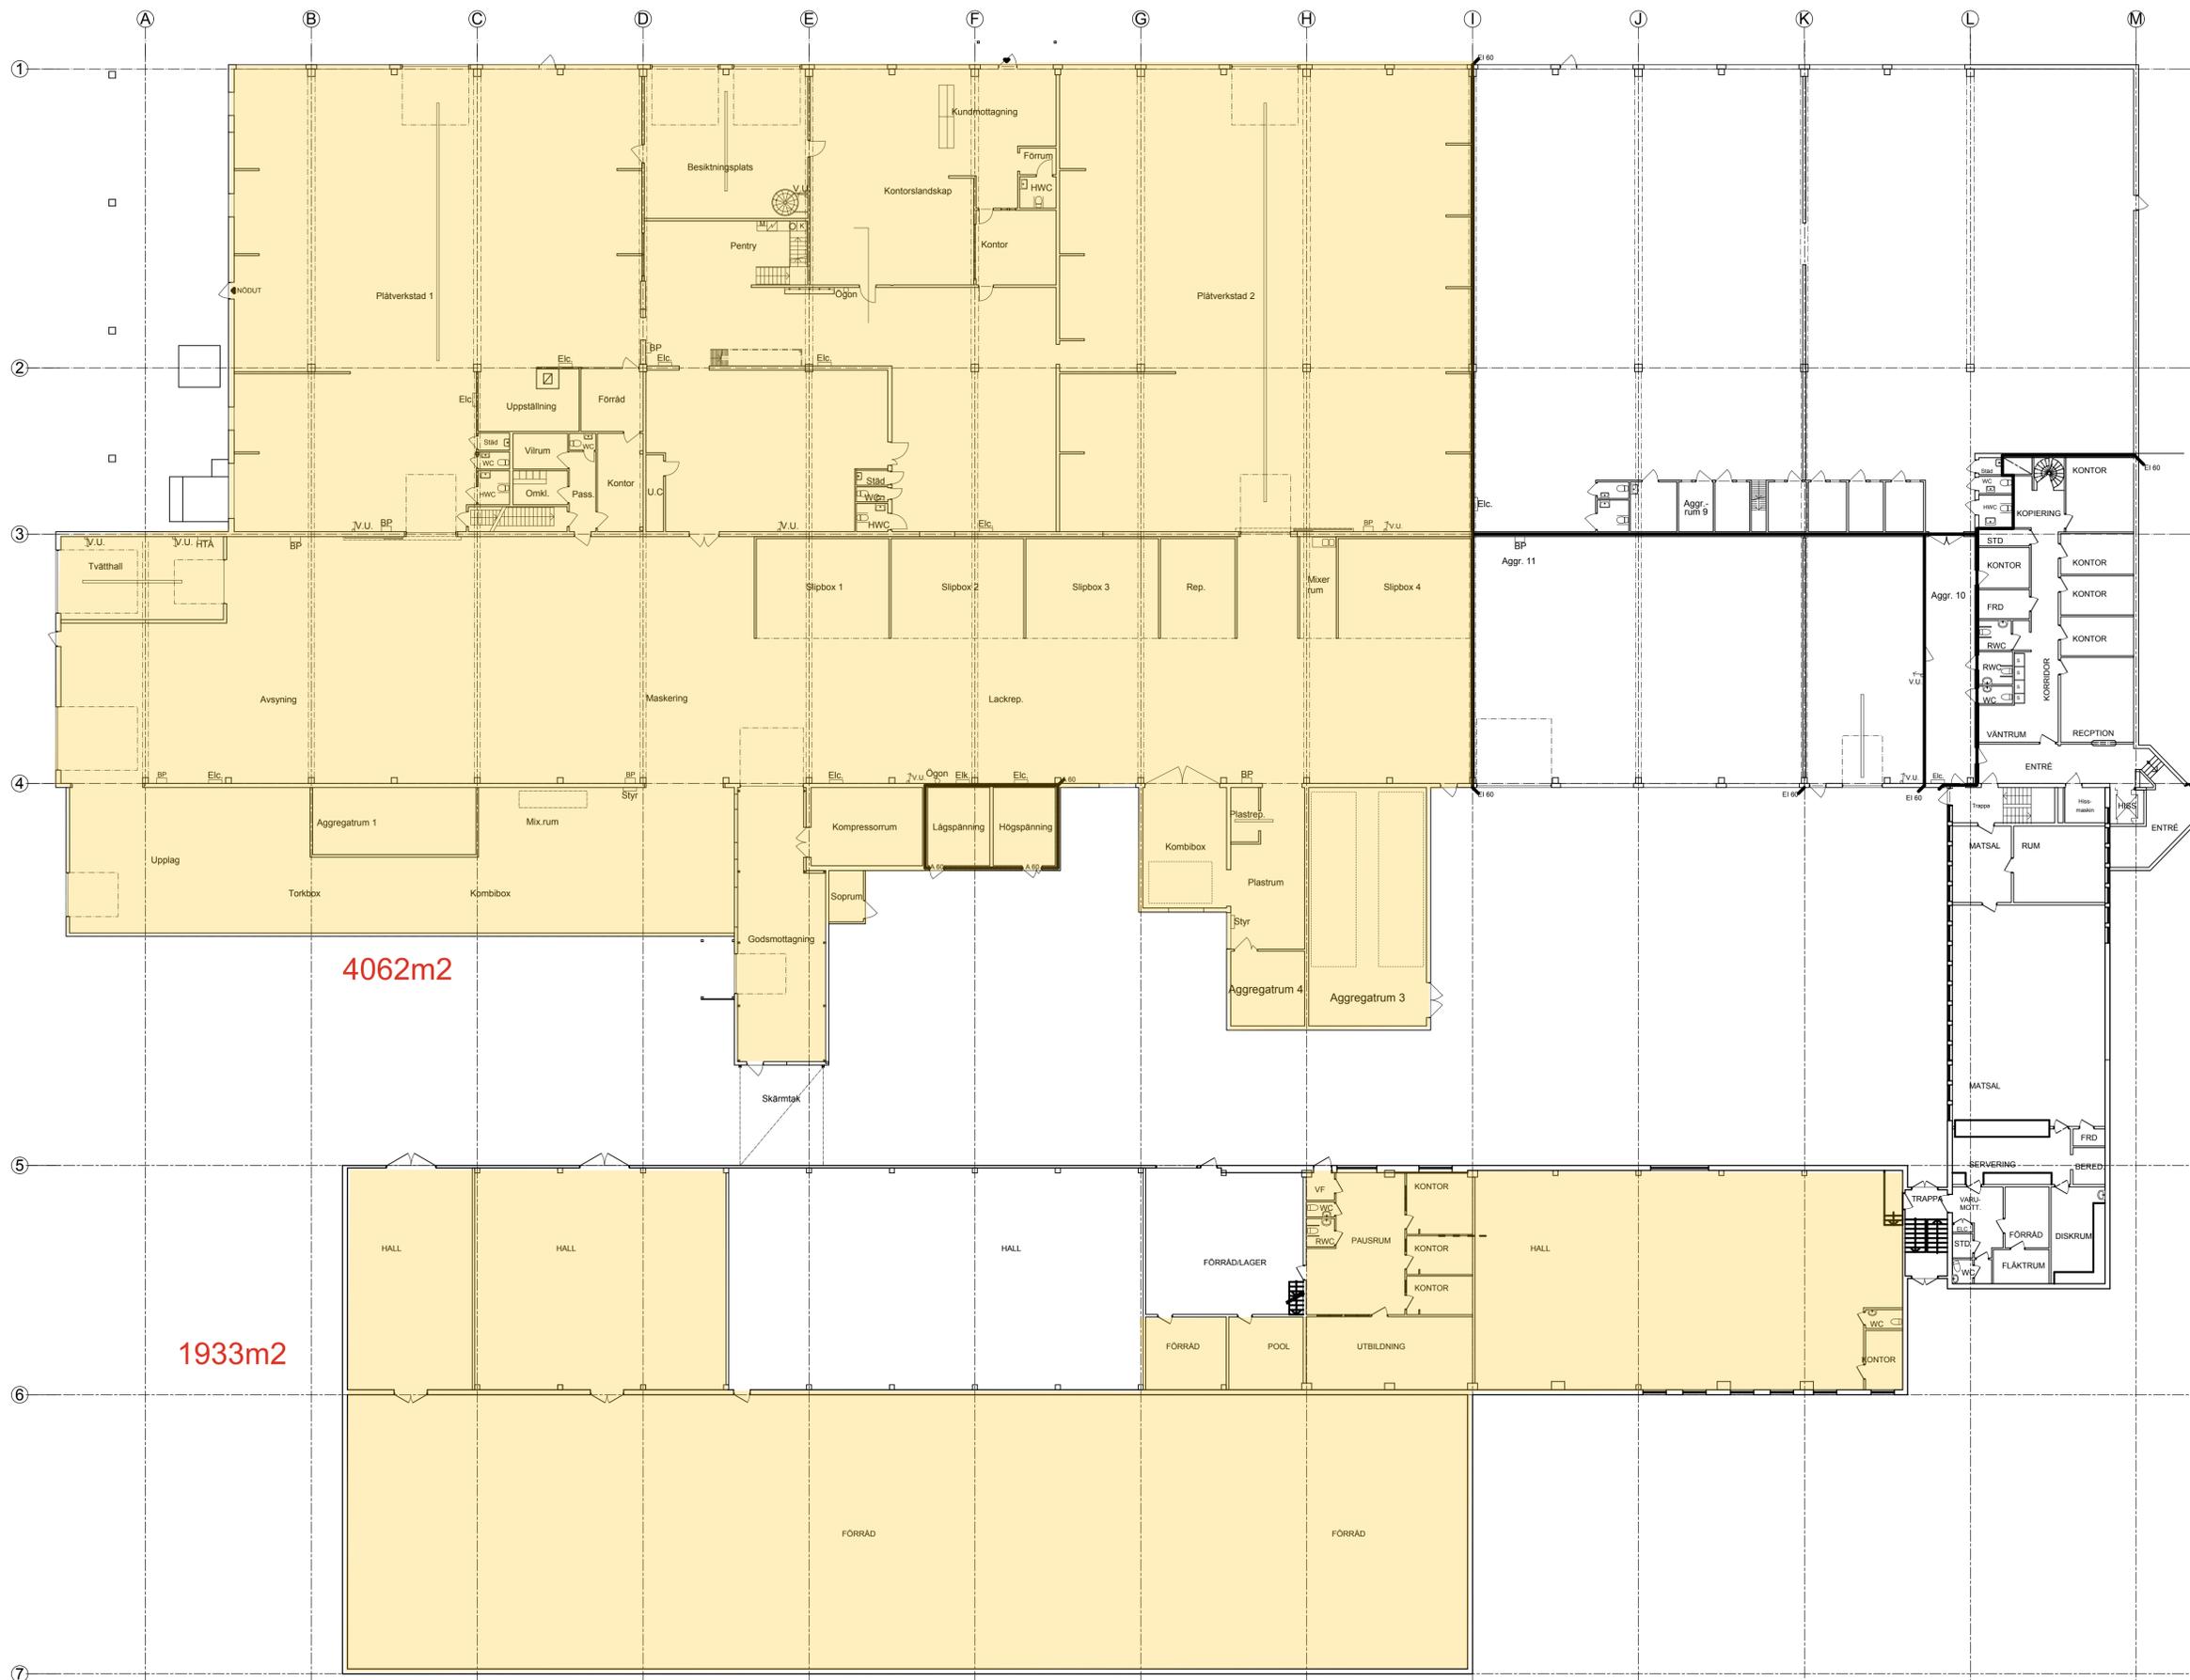


4062m<sup>2</sup>

1933m<sup>2</sup>

PLAN 2, Entréplan

BET.	ANT.	ÄNDRINGEN AVSER	DATUM	SIGN.

## UPPMÄTNINGSHANDLING

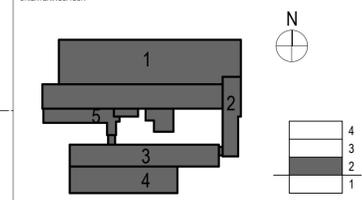

BYGGHERR / BESTÄLLARE  
Västerhuset AB, Skövde  
FASTIGHETSBECKNING  
Kv Utkastet 3, Huskvarna  
PROJEKTNAMN  
-



UPPRAG NR.	OBJEKT ID	BYGGKONTRAKTENS AV	HANDLAGGARE
0614	-	LRs	KAT

DATUM  
13-07-05  
HANDLINGENS INNEHÅLL  
Hus 1, 2, 3, 4 och 5  
PLAN 2, Entréplan

SKALA	NUMMER	BET.
A1=1:200 A3=1:400	A-40.1-12	-