


C:\Users\Kast\Documents\R25-20058-A40-V-100_karinsWP15W.rvt 2025-03-17 13:43:55

PLAN 10
SKALA 1 : 100

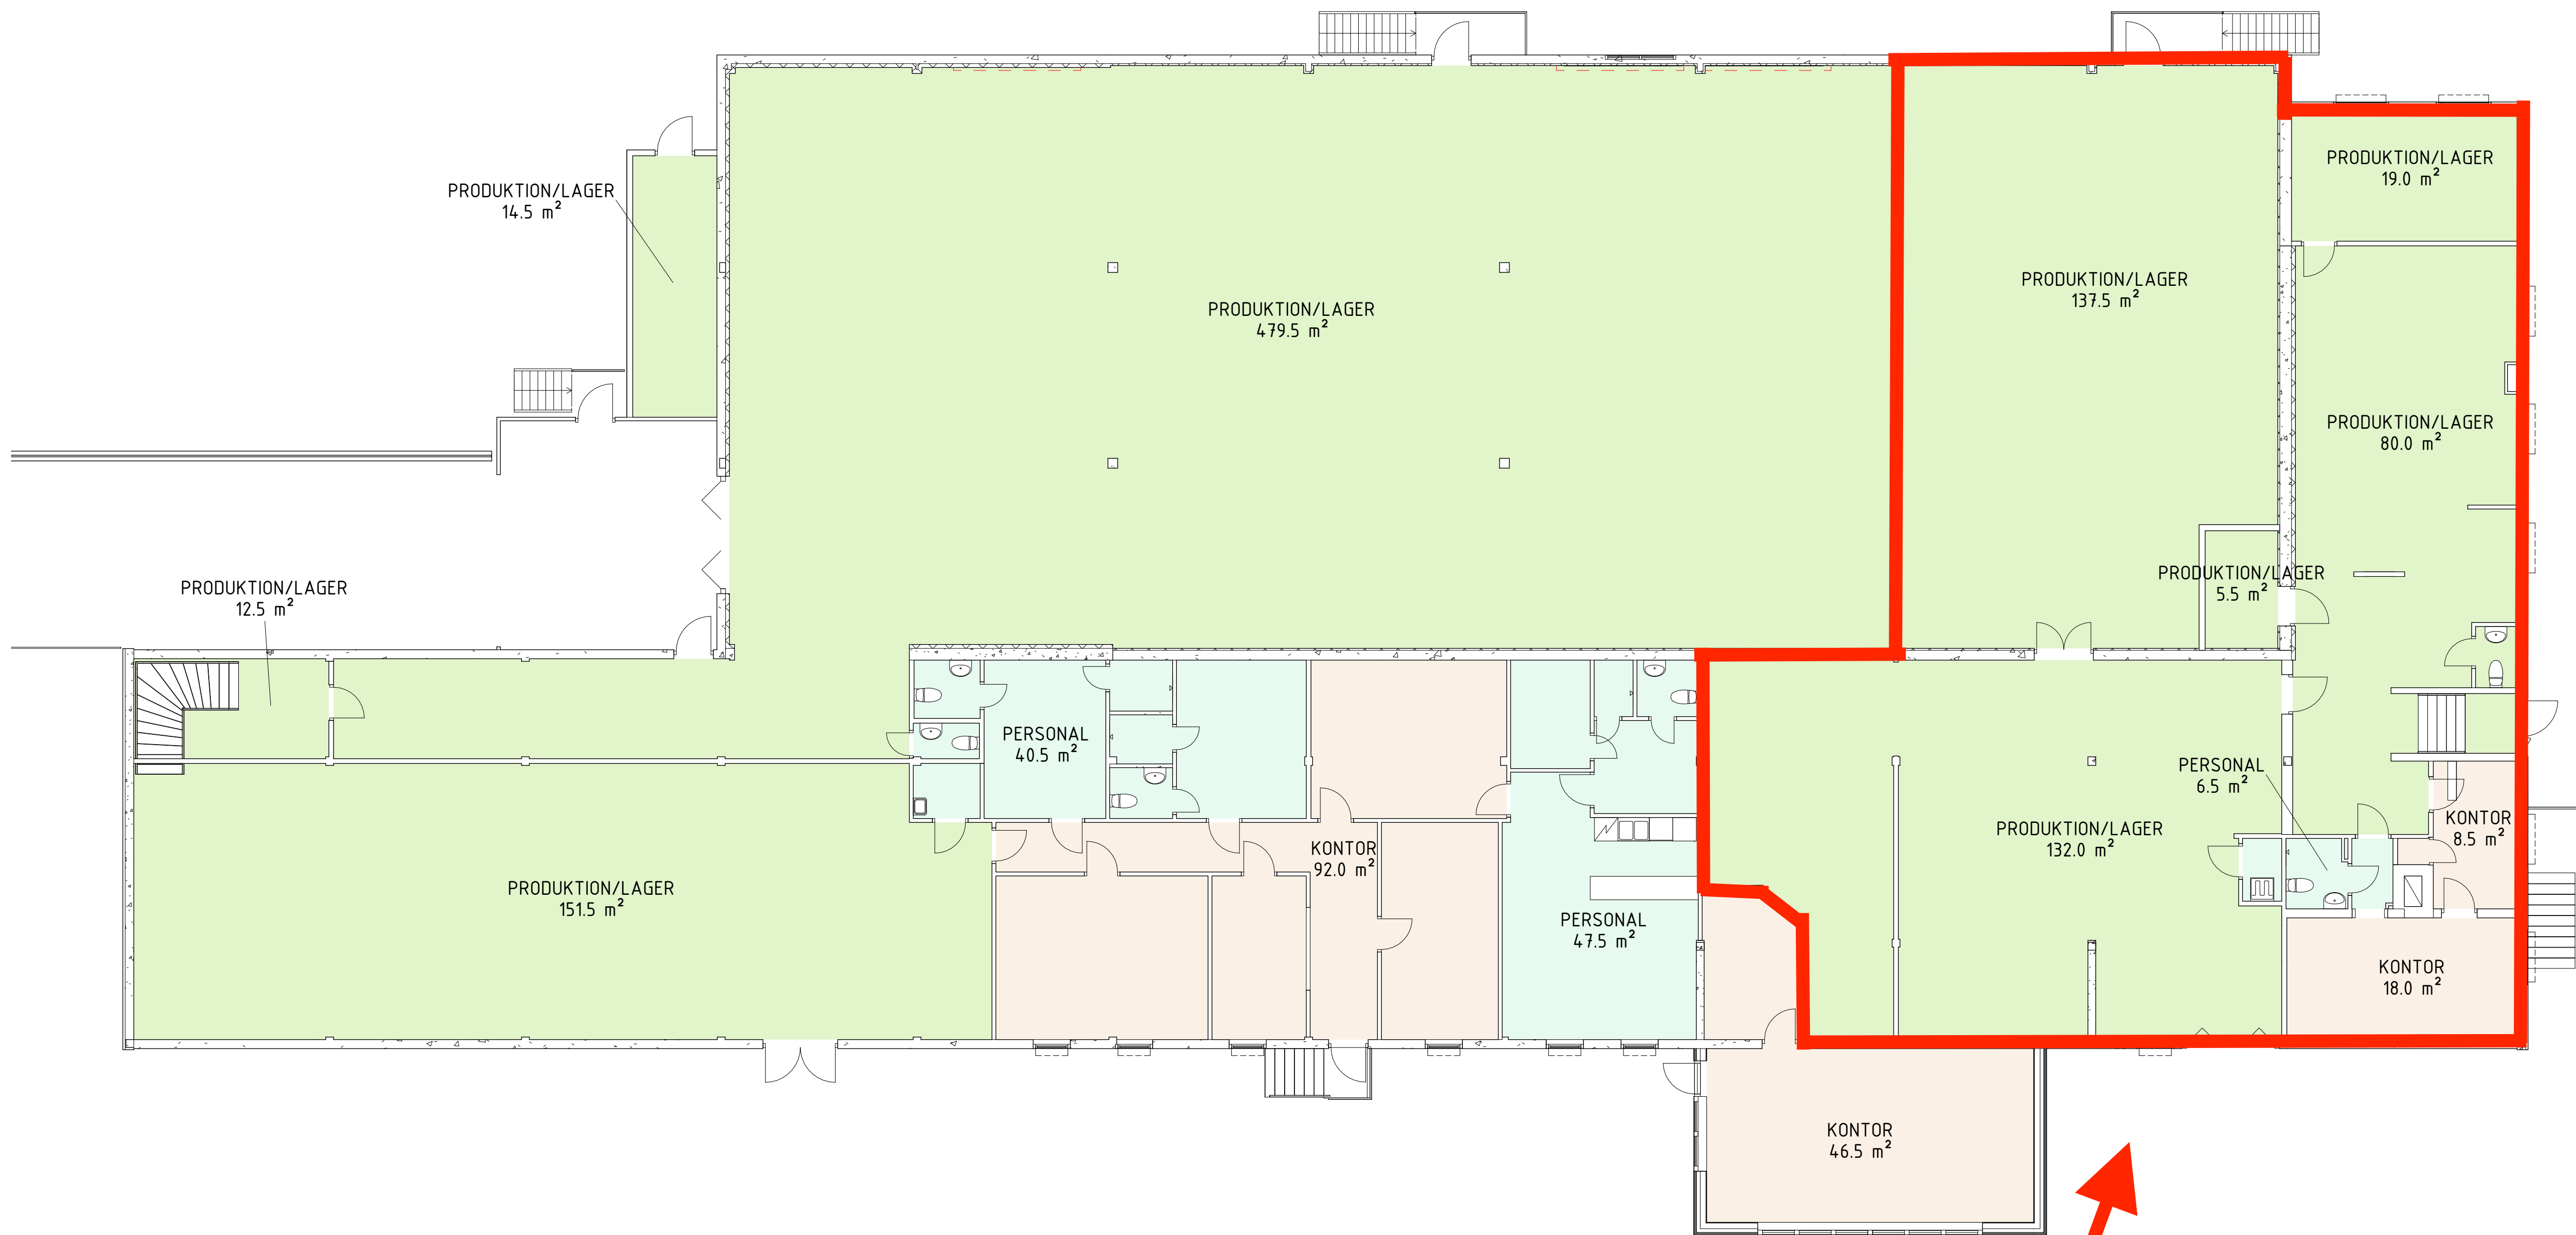

Lastkaj

BET		ÄNDRINGEN AVSER		DATUM		SIGN	
RELATIONS R ITNING							
STENBOCKEN 1							
MOTALA KOMMUN							

1m 0 5 10m
SKALA 1:100