


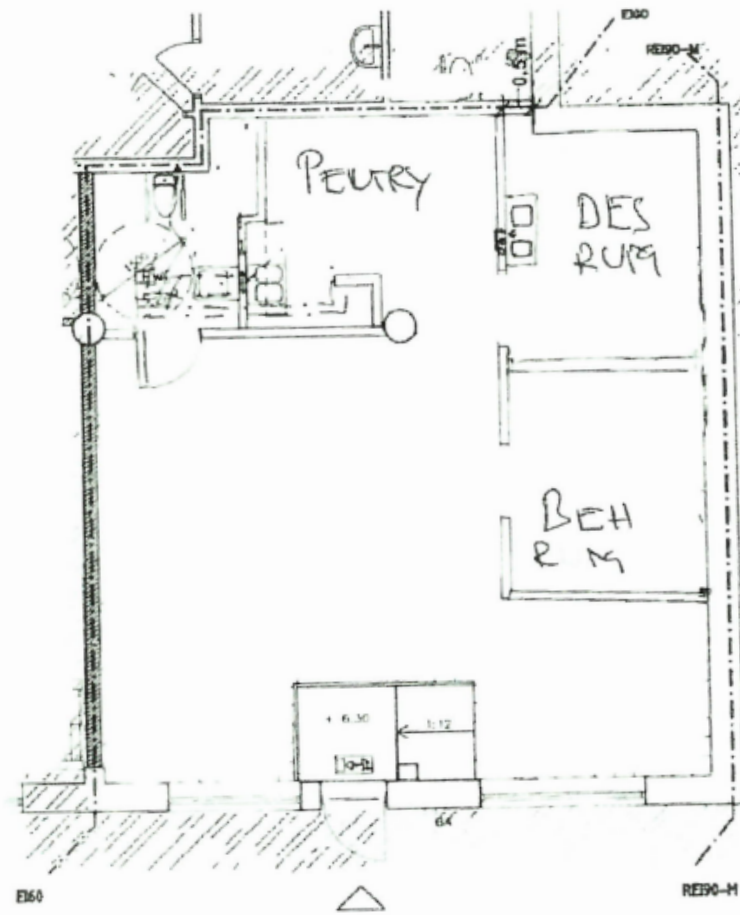

SKALA 1:50
0 1 2 3 4 5
METER

FÖRKLÄRNINGAR

- == SIF VÄGG
- == SIF BETONG VÄGG/PILARE
- NY VÄGG
- ▨ GRÄTTERERANK
- △ DÖRE
- ✓ SIF DÖRR
- ✓ NY DÖRR
-

OBJ	AVT	ÄNDRA FÖRSL	BÄTTAN	SVAR
STATUS				
RELATIONSBETÄNDELSE 161123				
☐				
☐				
☐				
☐				
☐				
☐				
ÖPPNINGAR 2015080		NOTIS AV MA		SÄLLSKAP LHB
BÄTTAN -		ANMÄRKNING MICHAEL MADISON		
LOKAL 1b/DEL AV LOKAL 1 BOTTENPLAN				
SKALA	MSB (AZ)	RUPPEL	OBJ	
	1:50 (AZ)		A-40.1-100	

