





..MODELLA-RIT_HUVUD.dwg _MODELLA.rvt.dwg

LAGER: SB11

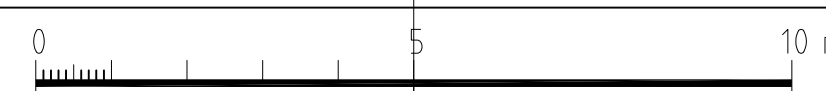

PRELIMINÄRHANDLING 190603

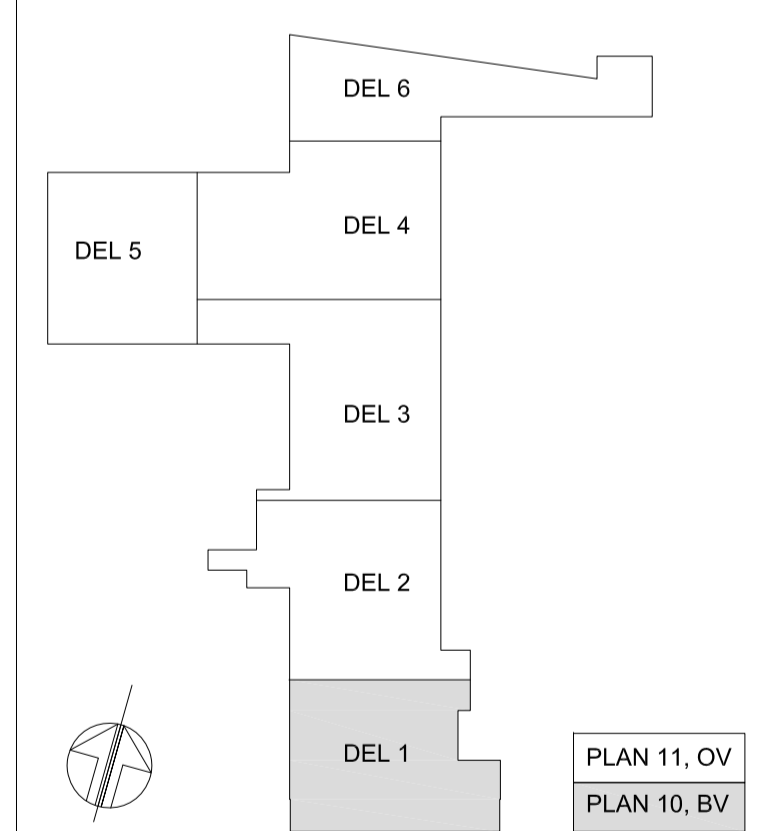

SÄLJFAST

Arkitekt laget

DROTTNINGGATAN 92
252 21 HELSINGBORG
ARKITEKTLAGET.SE
TEL: +46 (0) 42 19 96 00

**ARASLÖV 1:170
KRISTIANSTAD**

PROJEKT NR	RITAD AV	HANDLAGGARE
DATUM	ANSVARIG	
00 00 00	BENGT MÅNSSON	

UPPMÄTNINGSRITNING

PLAN 10, BOTTENVÅNING, DEL 1

SKALA	A1=1:100 A3=1:200	NUMMER	A-40-1-101	BET
-------	----------------------	--------	------------	-----