


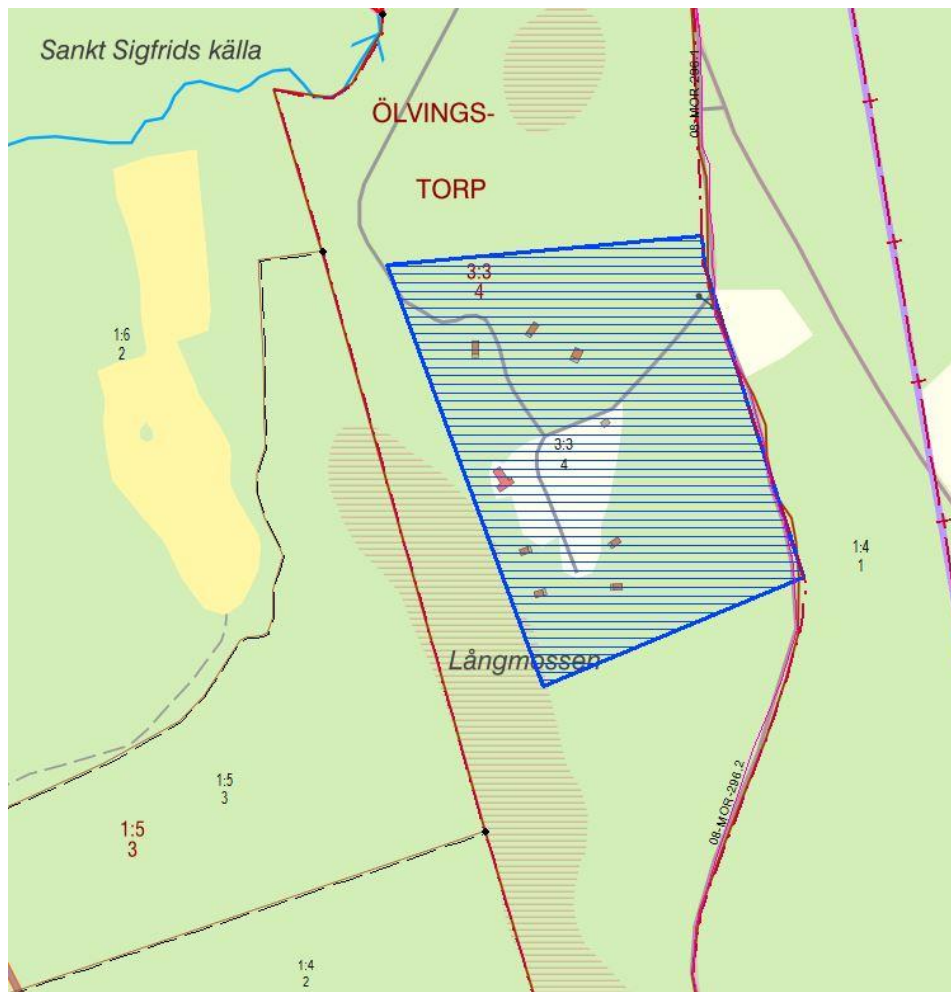

Hej Håkan,

Så här är blivande utformning, se bifogad pdf.

Den preliminära beteckningen för fastigheten avseende stugbyn är Ölvingstorp 3:37 och storleken är enligt yrkande/markering nu ca 45870 kvm (4,6 ha)

Tanken är att befintliga servitut 08-MOR-296.1-2 + 0880K-00/84.1 hanterar rätt till utfart, de kommer att fördelas till förmån för 3:37 men även belasta 3:37 i de delar som utgör väg inom blivande fastigheten i öst.

(I samma ärende ska även en bostadsfastighet bildas, prel. Ölvingstorp 3:36)

Som jag sa så hoppas jag kunna meddela beslut inom ett par veckor. Då kommer b.l.a. redovisning av definitiva arealer och rättigheter i den fastighetsrättsliga beskrivningen samt förrättningskarta.

Victor Strömberg

Förrättningslantmätare

Lantmäterimyndigheten i Kalmar kommun | Samhällsbyggnadskontoret

Box 611 | 391 26 Kalmar

www.kalmar.se