


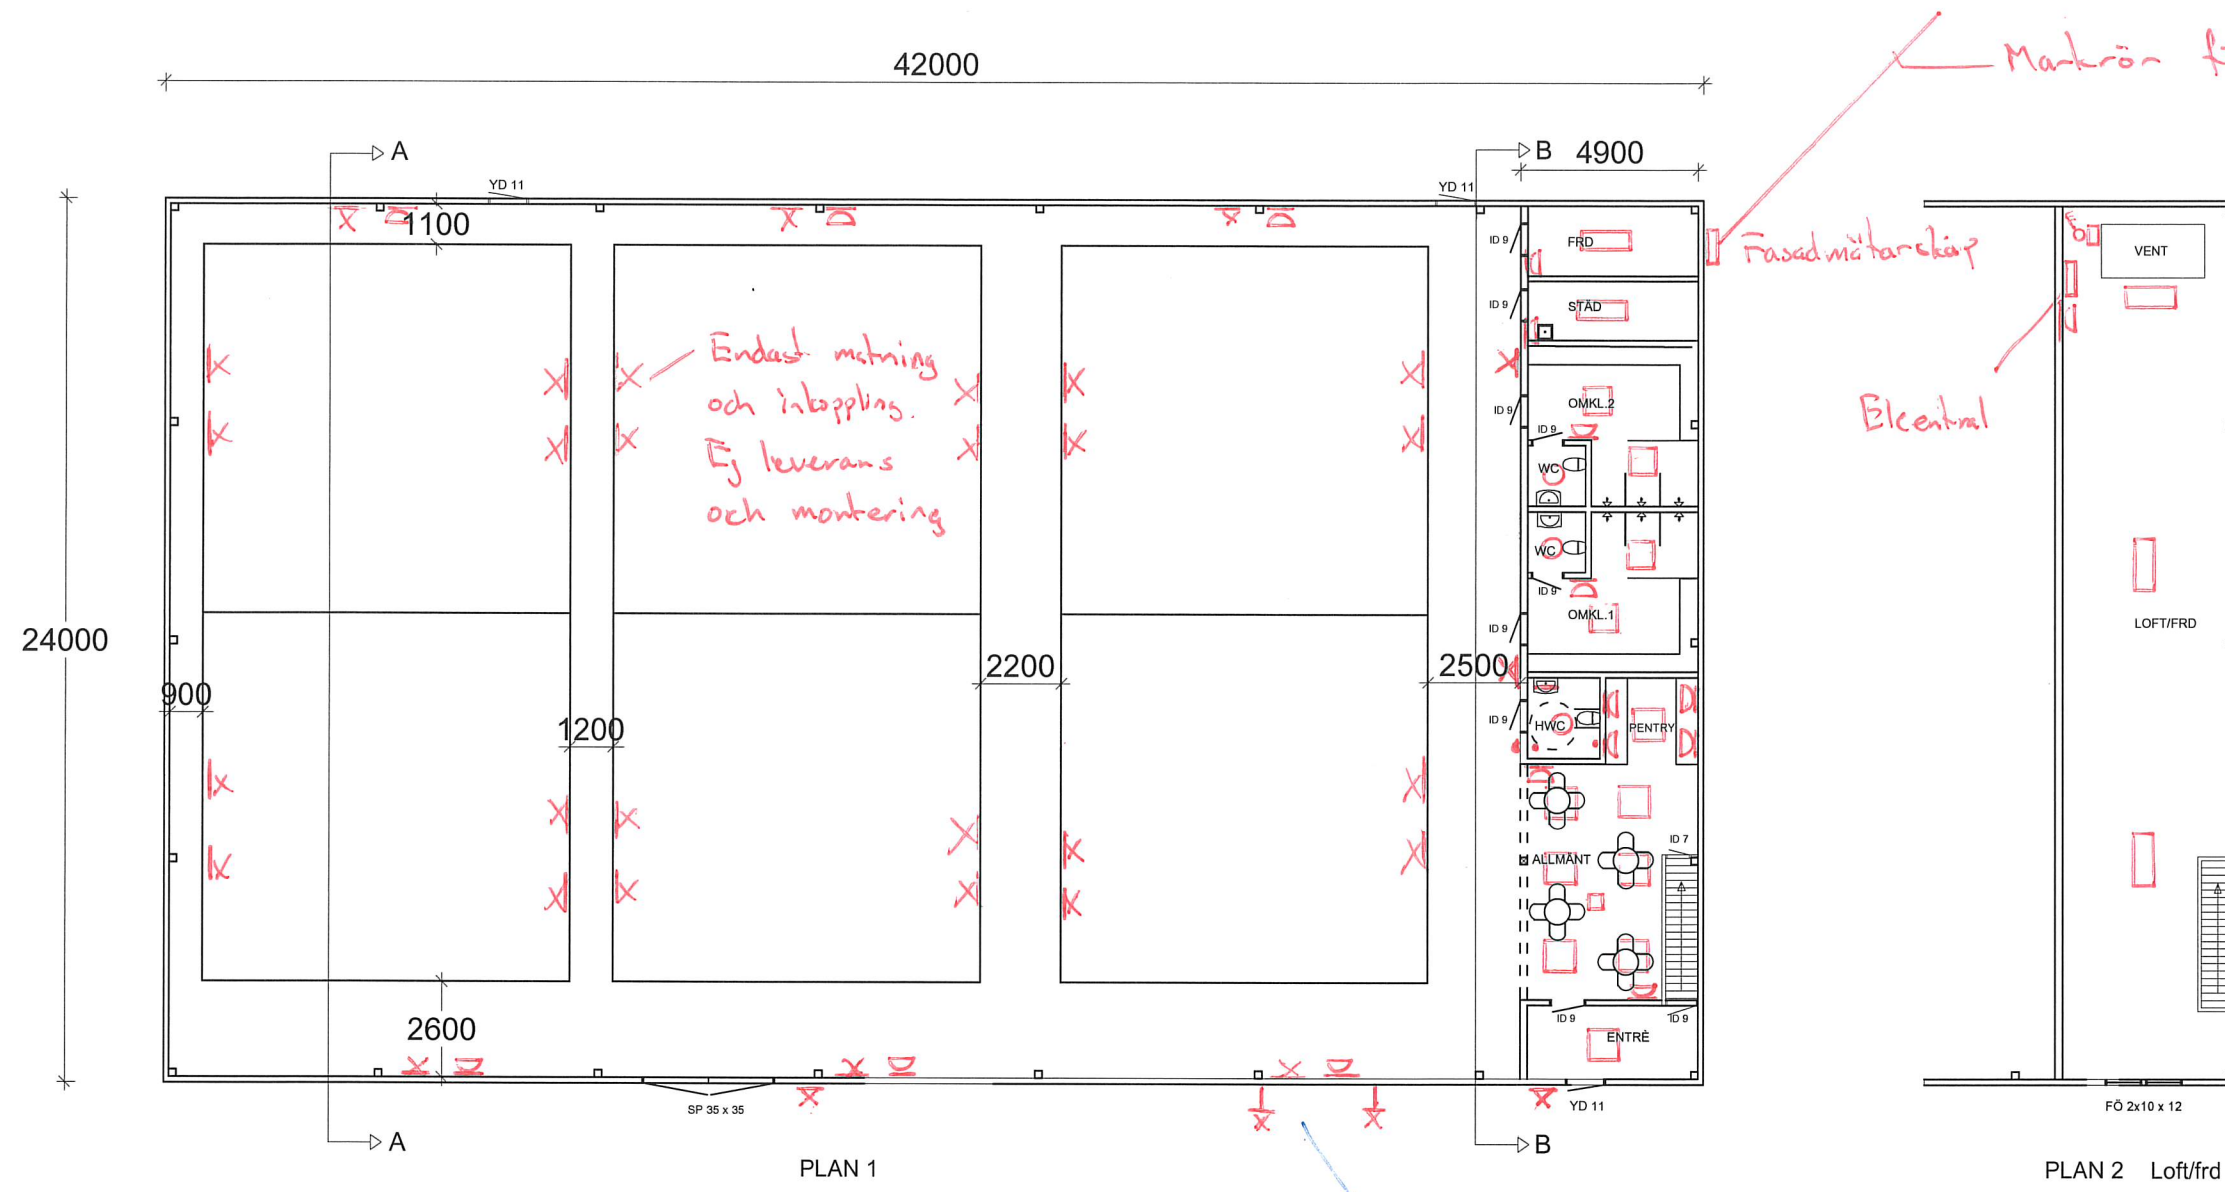

Endast mätning
och inkoppling.
Ej leverans
och montering

Markör för inkommande kabel

Fasadmätarkäp
Elcentral

□ Väggtagg
x Armatur på vägg

Närvarostyrning på
samtliga armaturen
Dimbart i allmän-
utrymmet.

Skymningsrelä på
skylt och yttre belysning
samt entré.

Hänvisningsarmaturer
enligt Brandritning

Datavägg i Allmänt, Vent.agg.
Frånledning/inkoppling kodlös
entré

Skyltbelysning för
skylt 2.5m bred

DEL av Tingsryd 14:1, Tingsryds kommun
Bygglövshandling
NYbyggnad- Padelhall
Plan 1, 2
Skala 1:200 (A3) 2020-05-11