
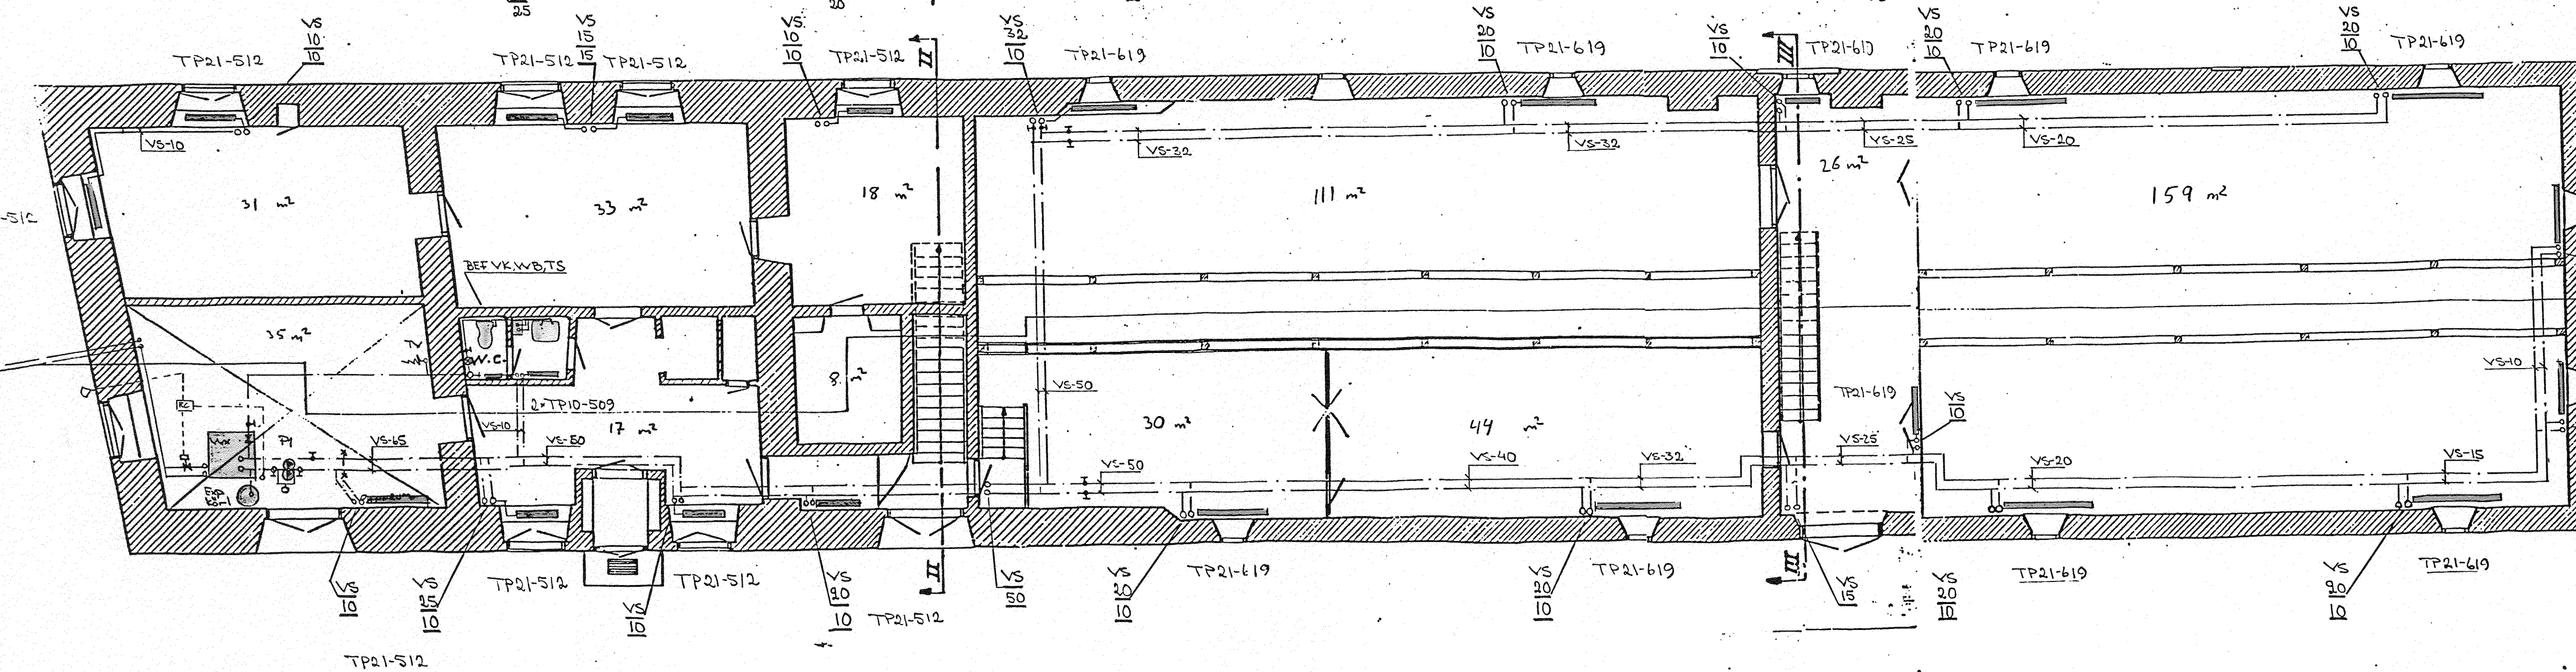
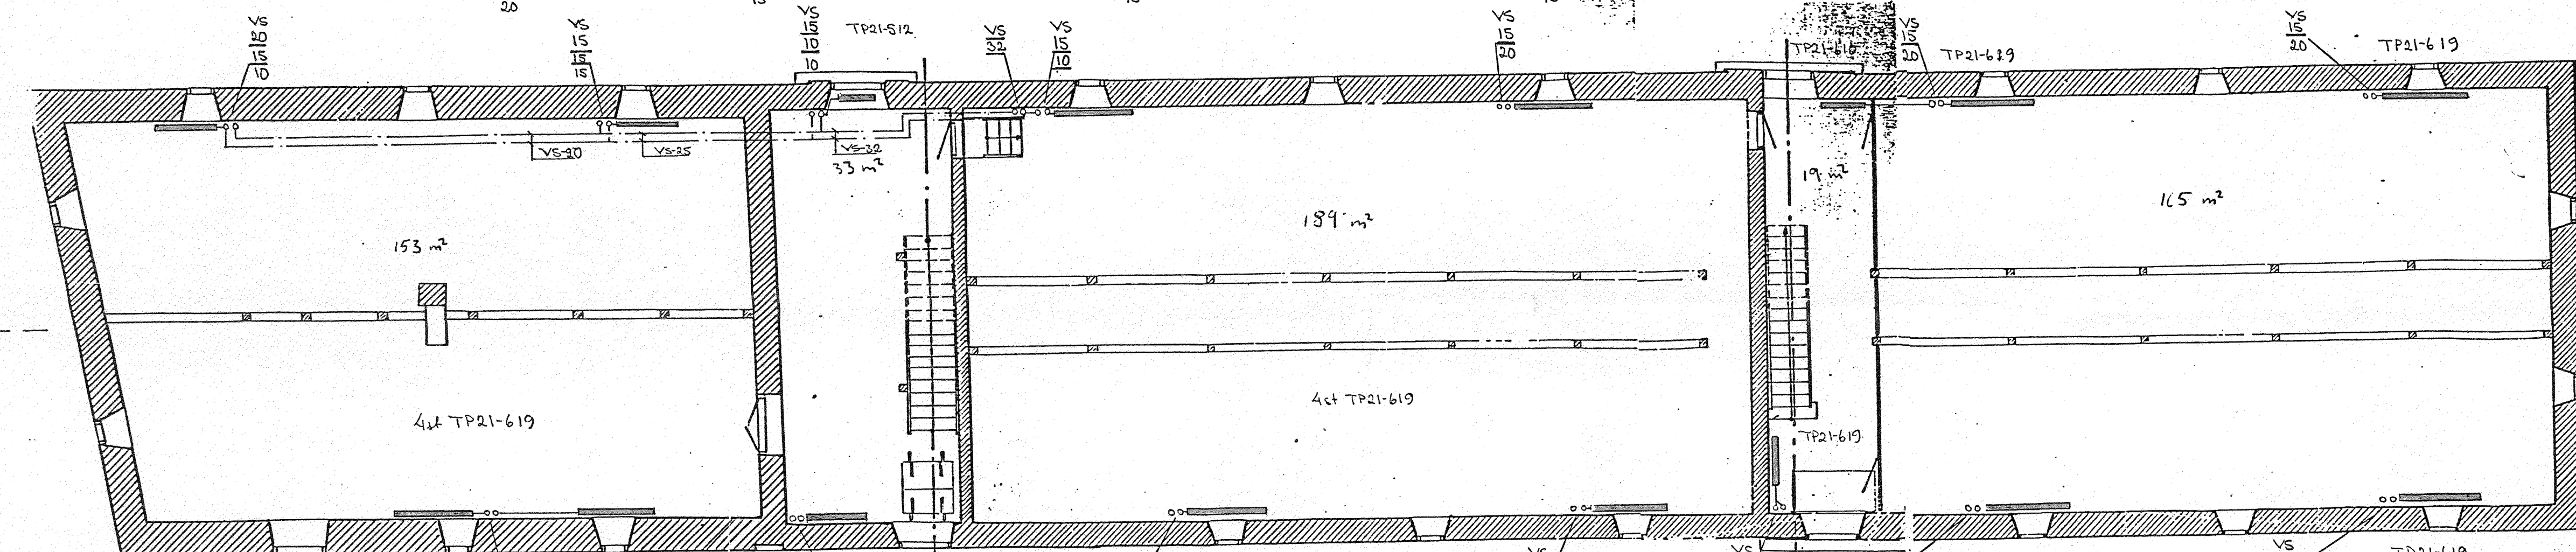
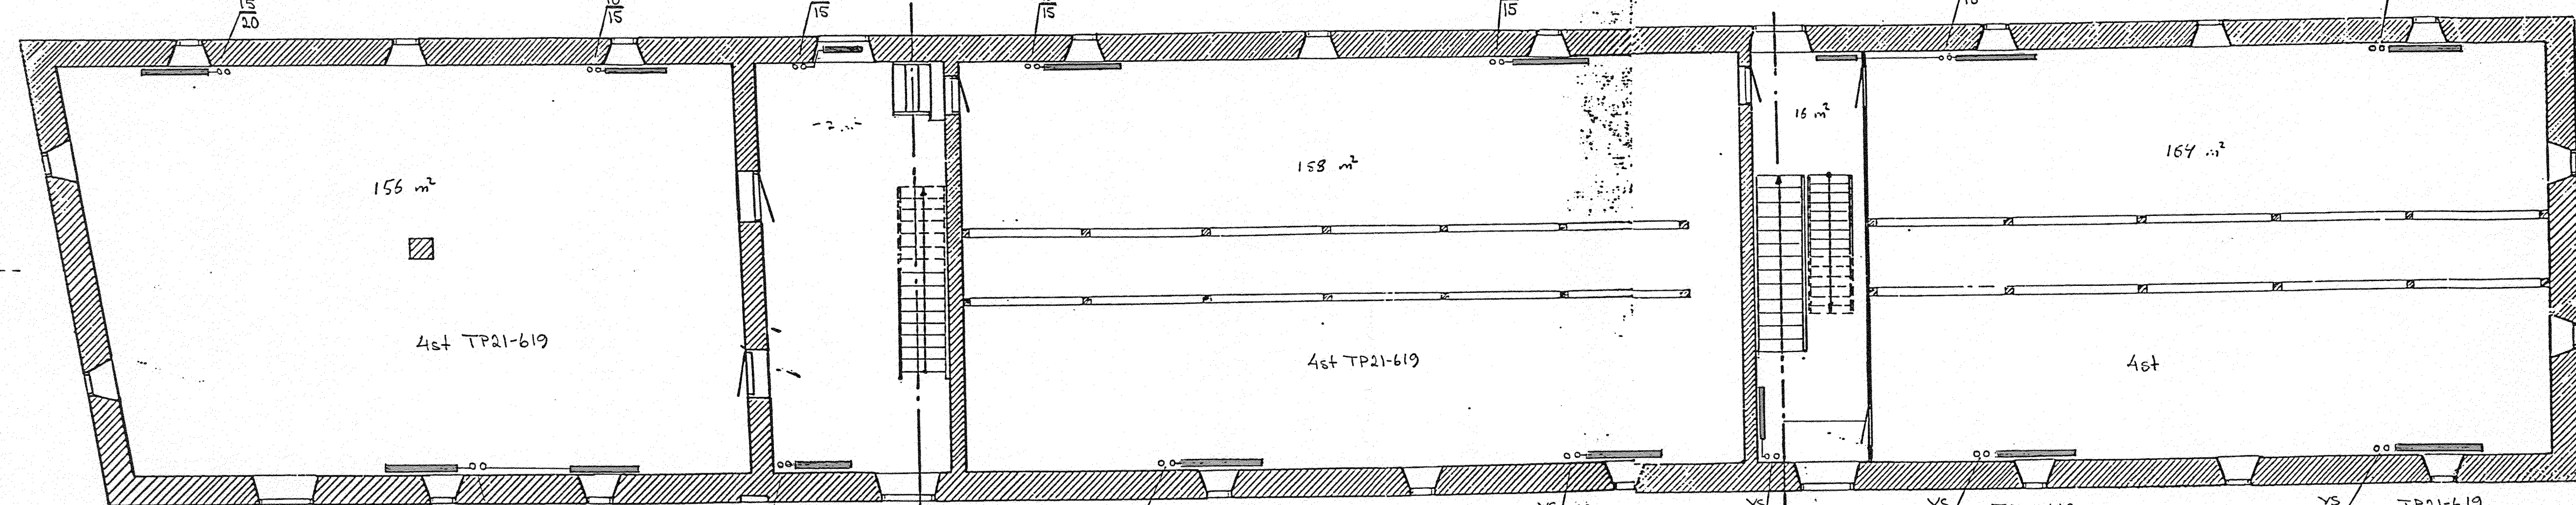
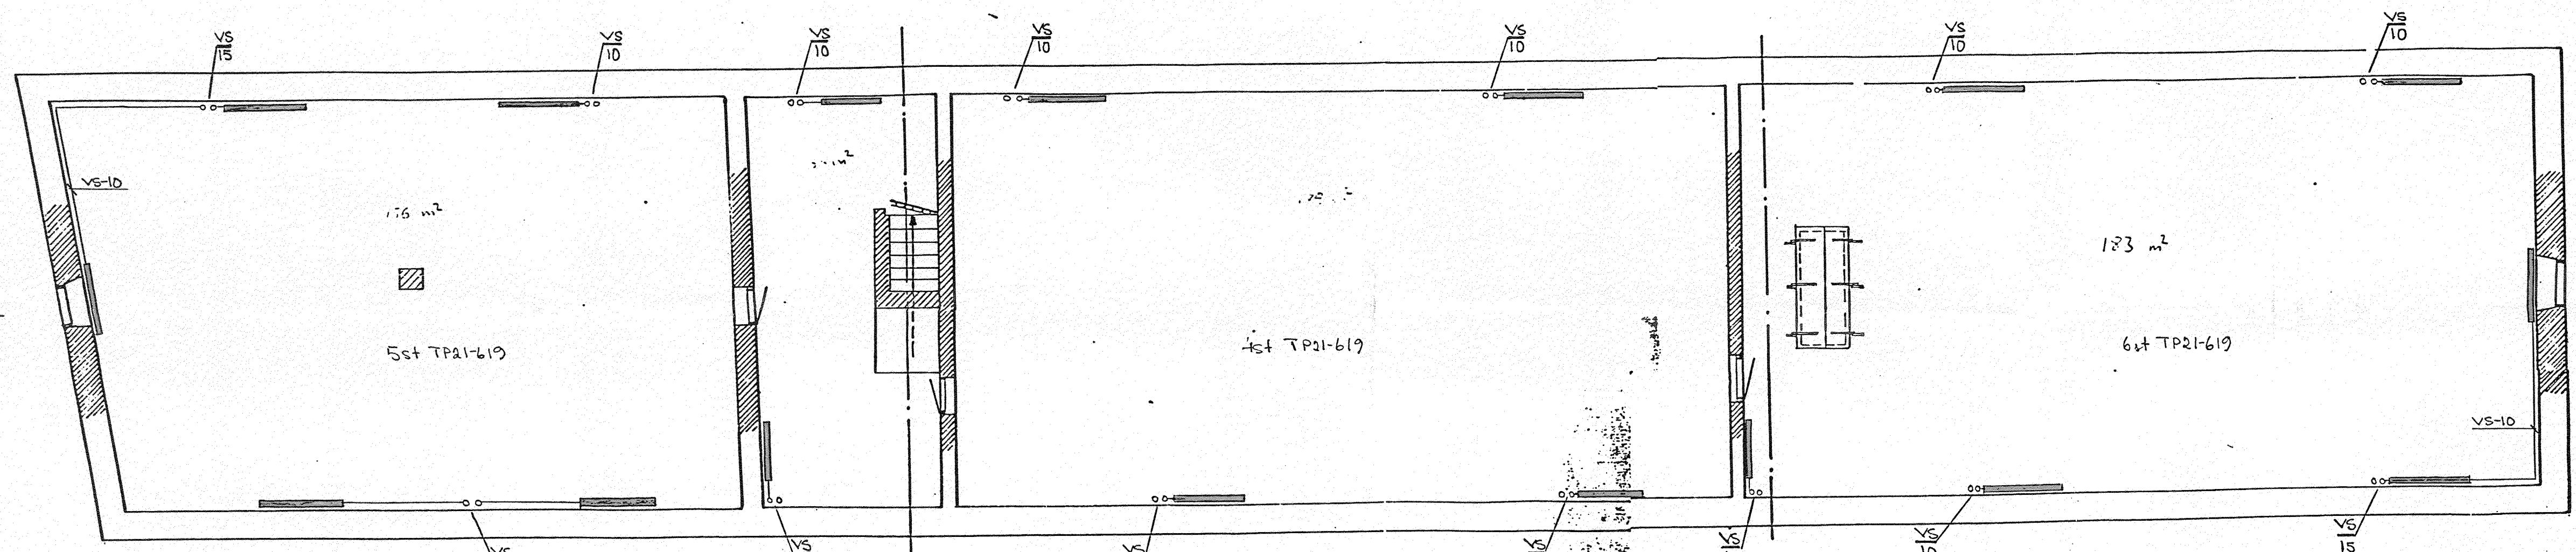


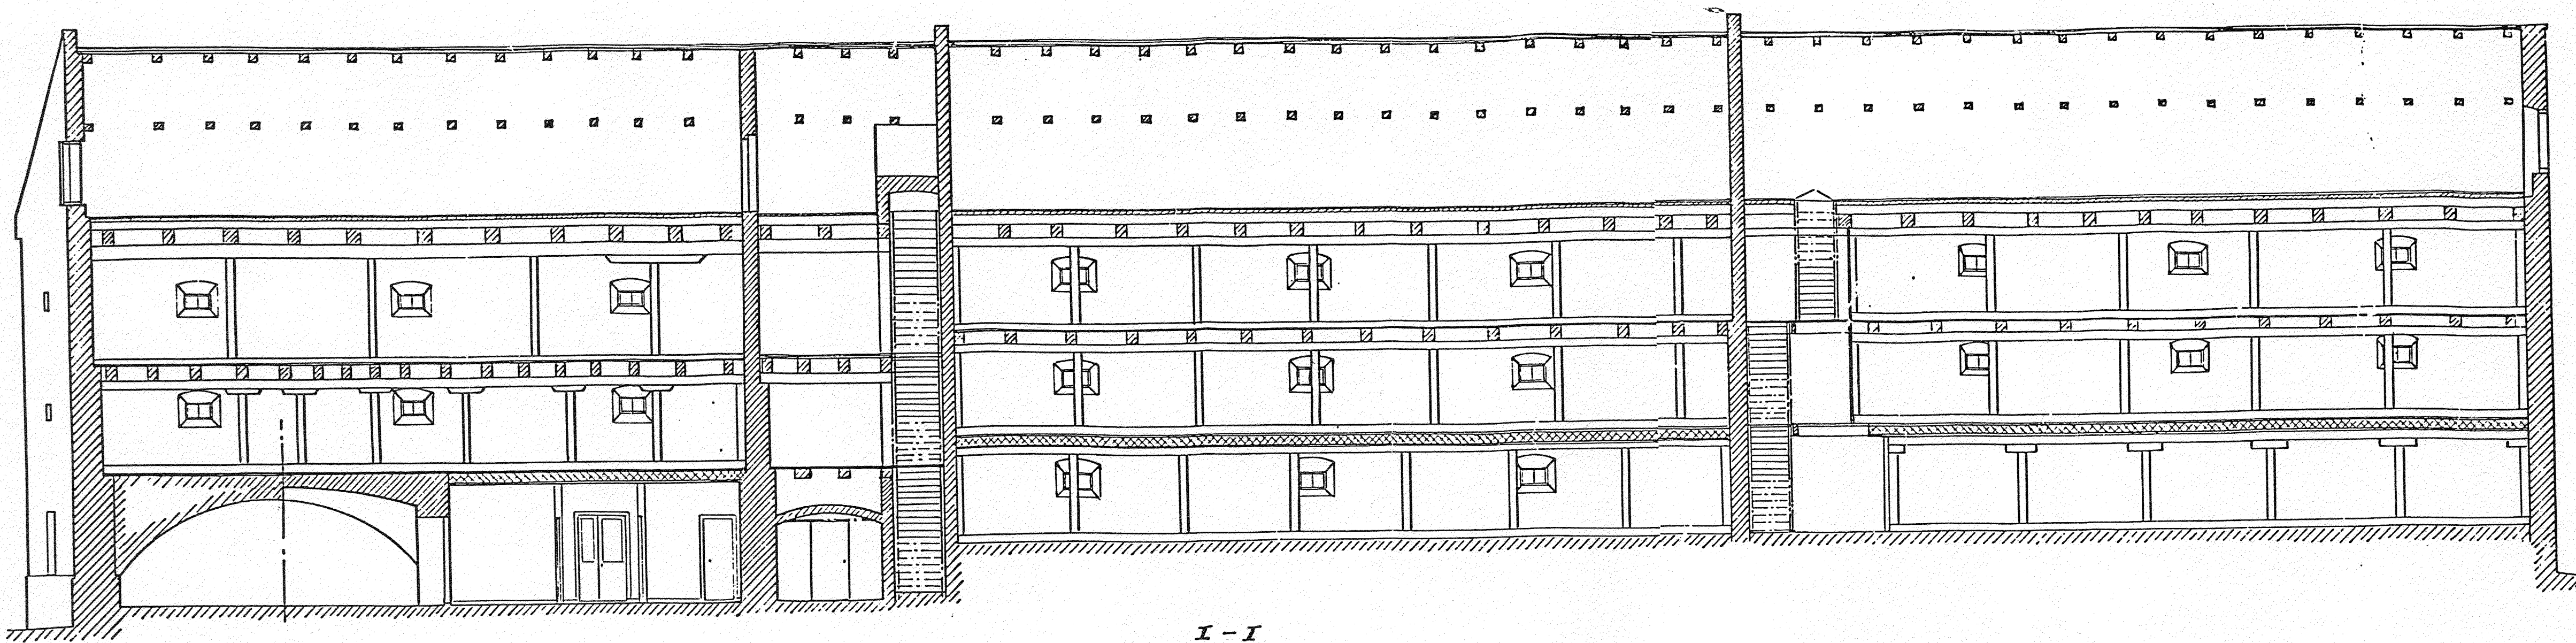

507 m²

527

508 m²

508

507 m²

507


461
4726

2003


TOT. 2.000 m²

1993 m²

TOT. 2.000 m²

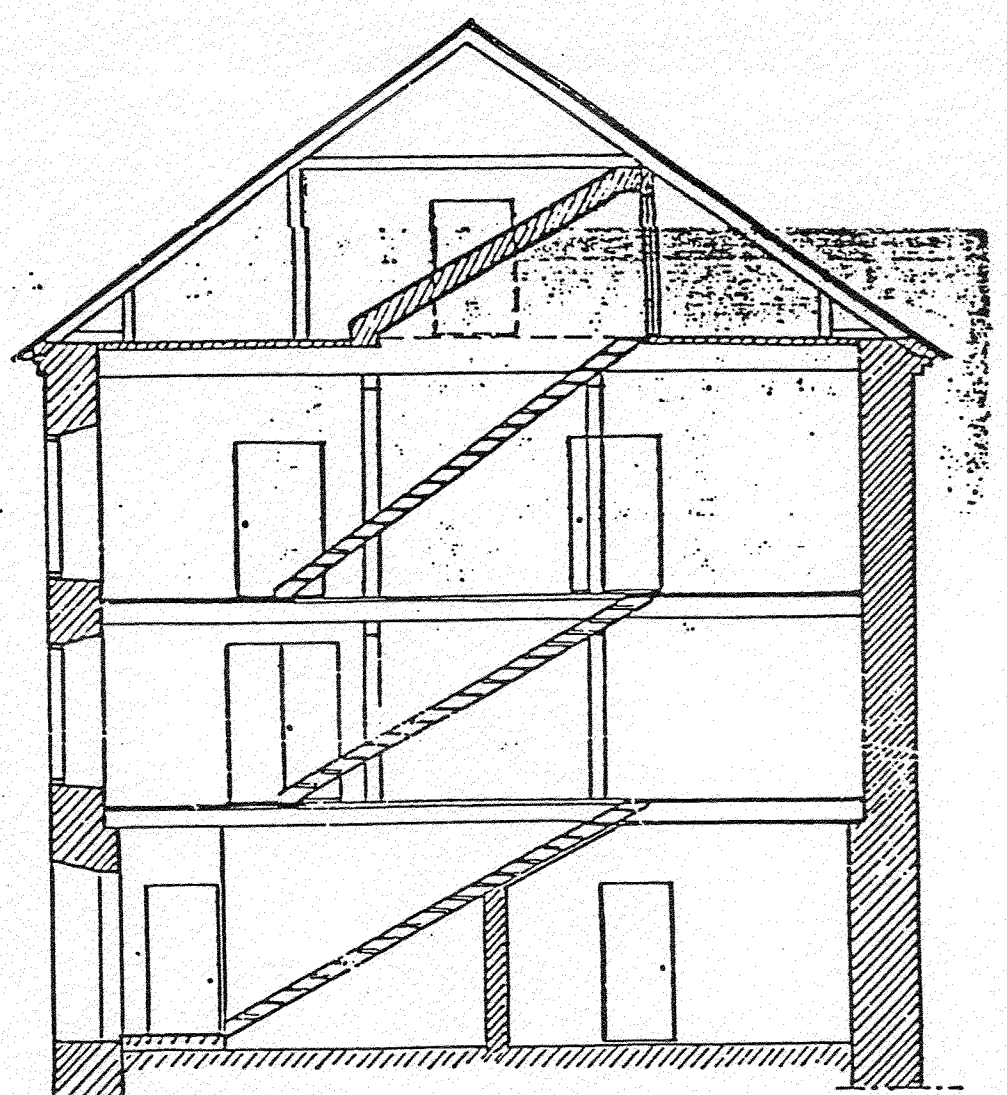

II-II

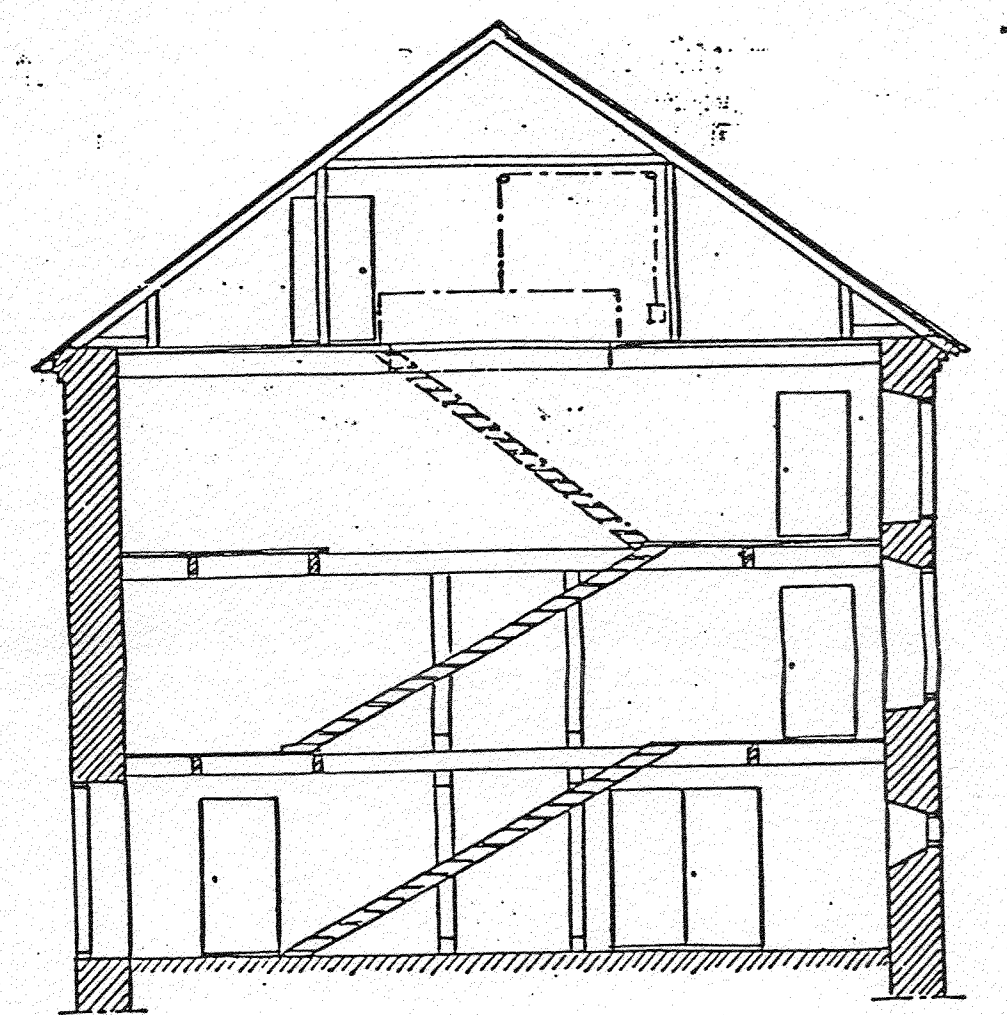

III-III

96.038

STORA KÖPPARBERGS BERGSLAGS A.F.
BIBLIOTEKET
KONTOR OCH ARKIV I STORA MAGA-
SINET (FÖR KRONBRÄNNERIE) / CALL
RITAD: *[Signature]* FALUN 11-51
SKALA 1:100