


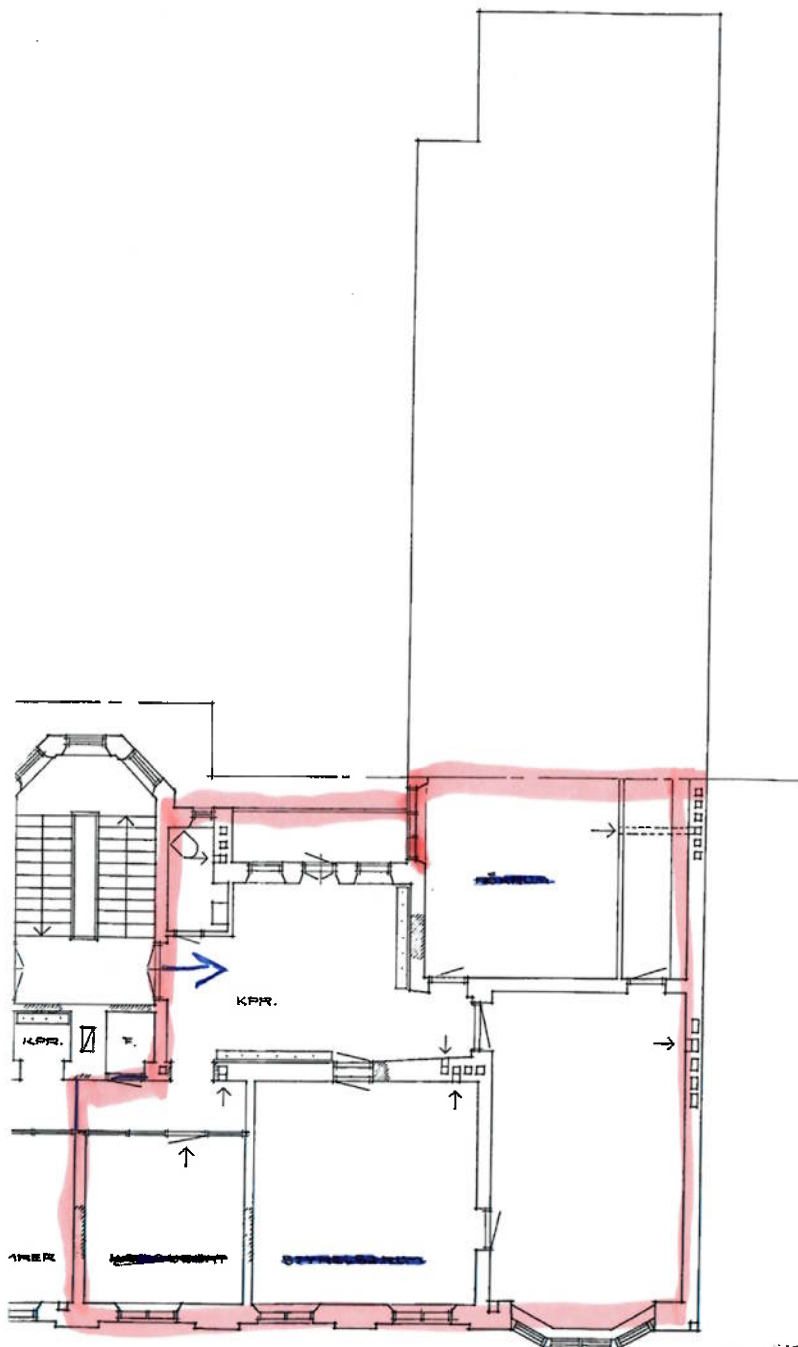

År 1946, den 14/3 lämnade underskrift,
 Jönköpings länsstyrelsens förordnade lör till å denna
 ritning och ansökan enligna arbete, betygar

J. Carlsson
 Stadsarkitekt

ROLF E
 ARKITEKT

KV. CRIPEN NR

ÄNDRINGSRIT

LIT

1/2

