


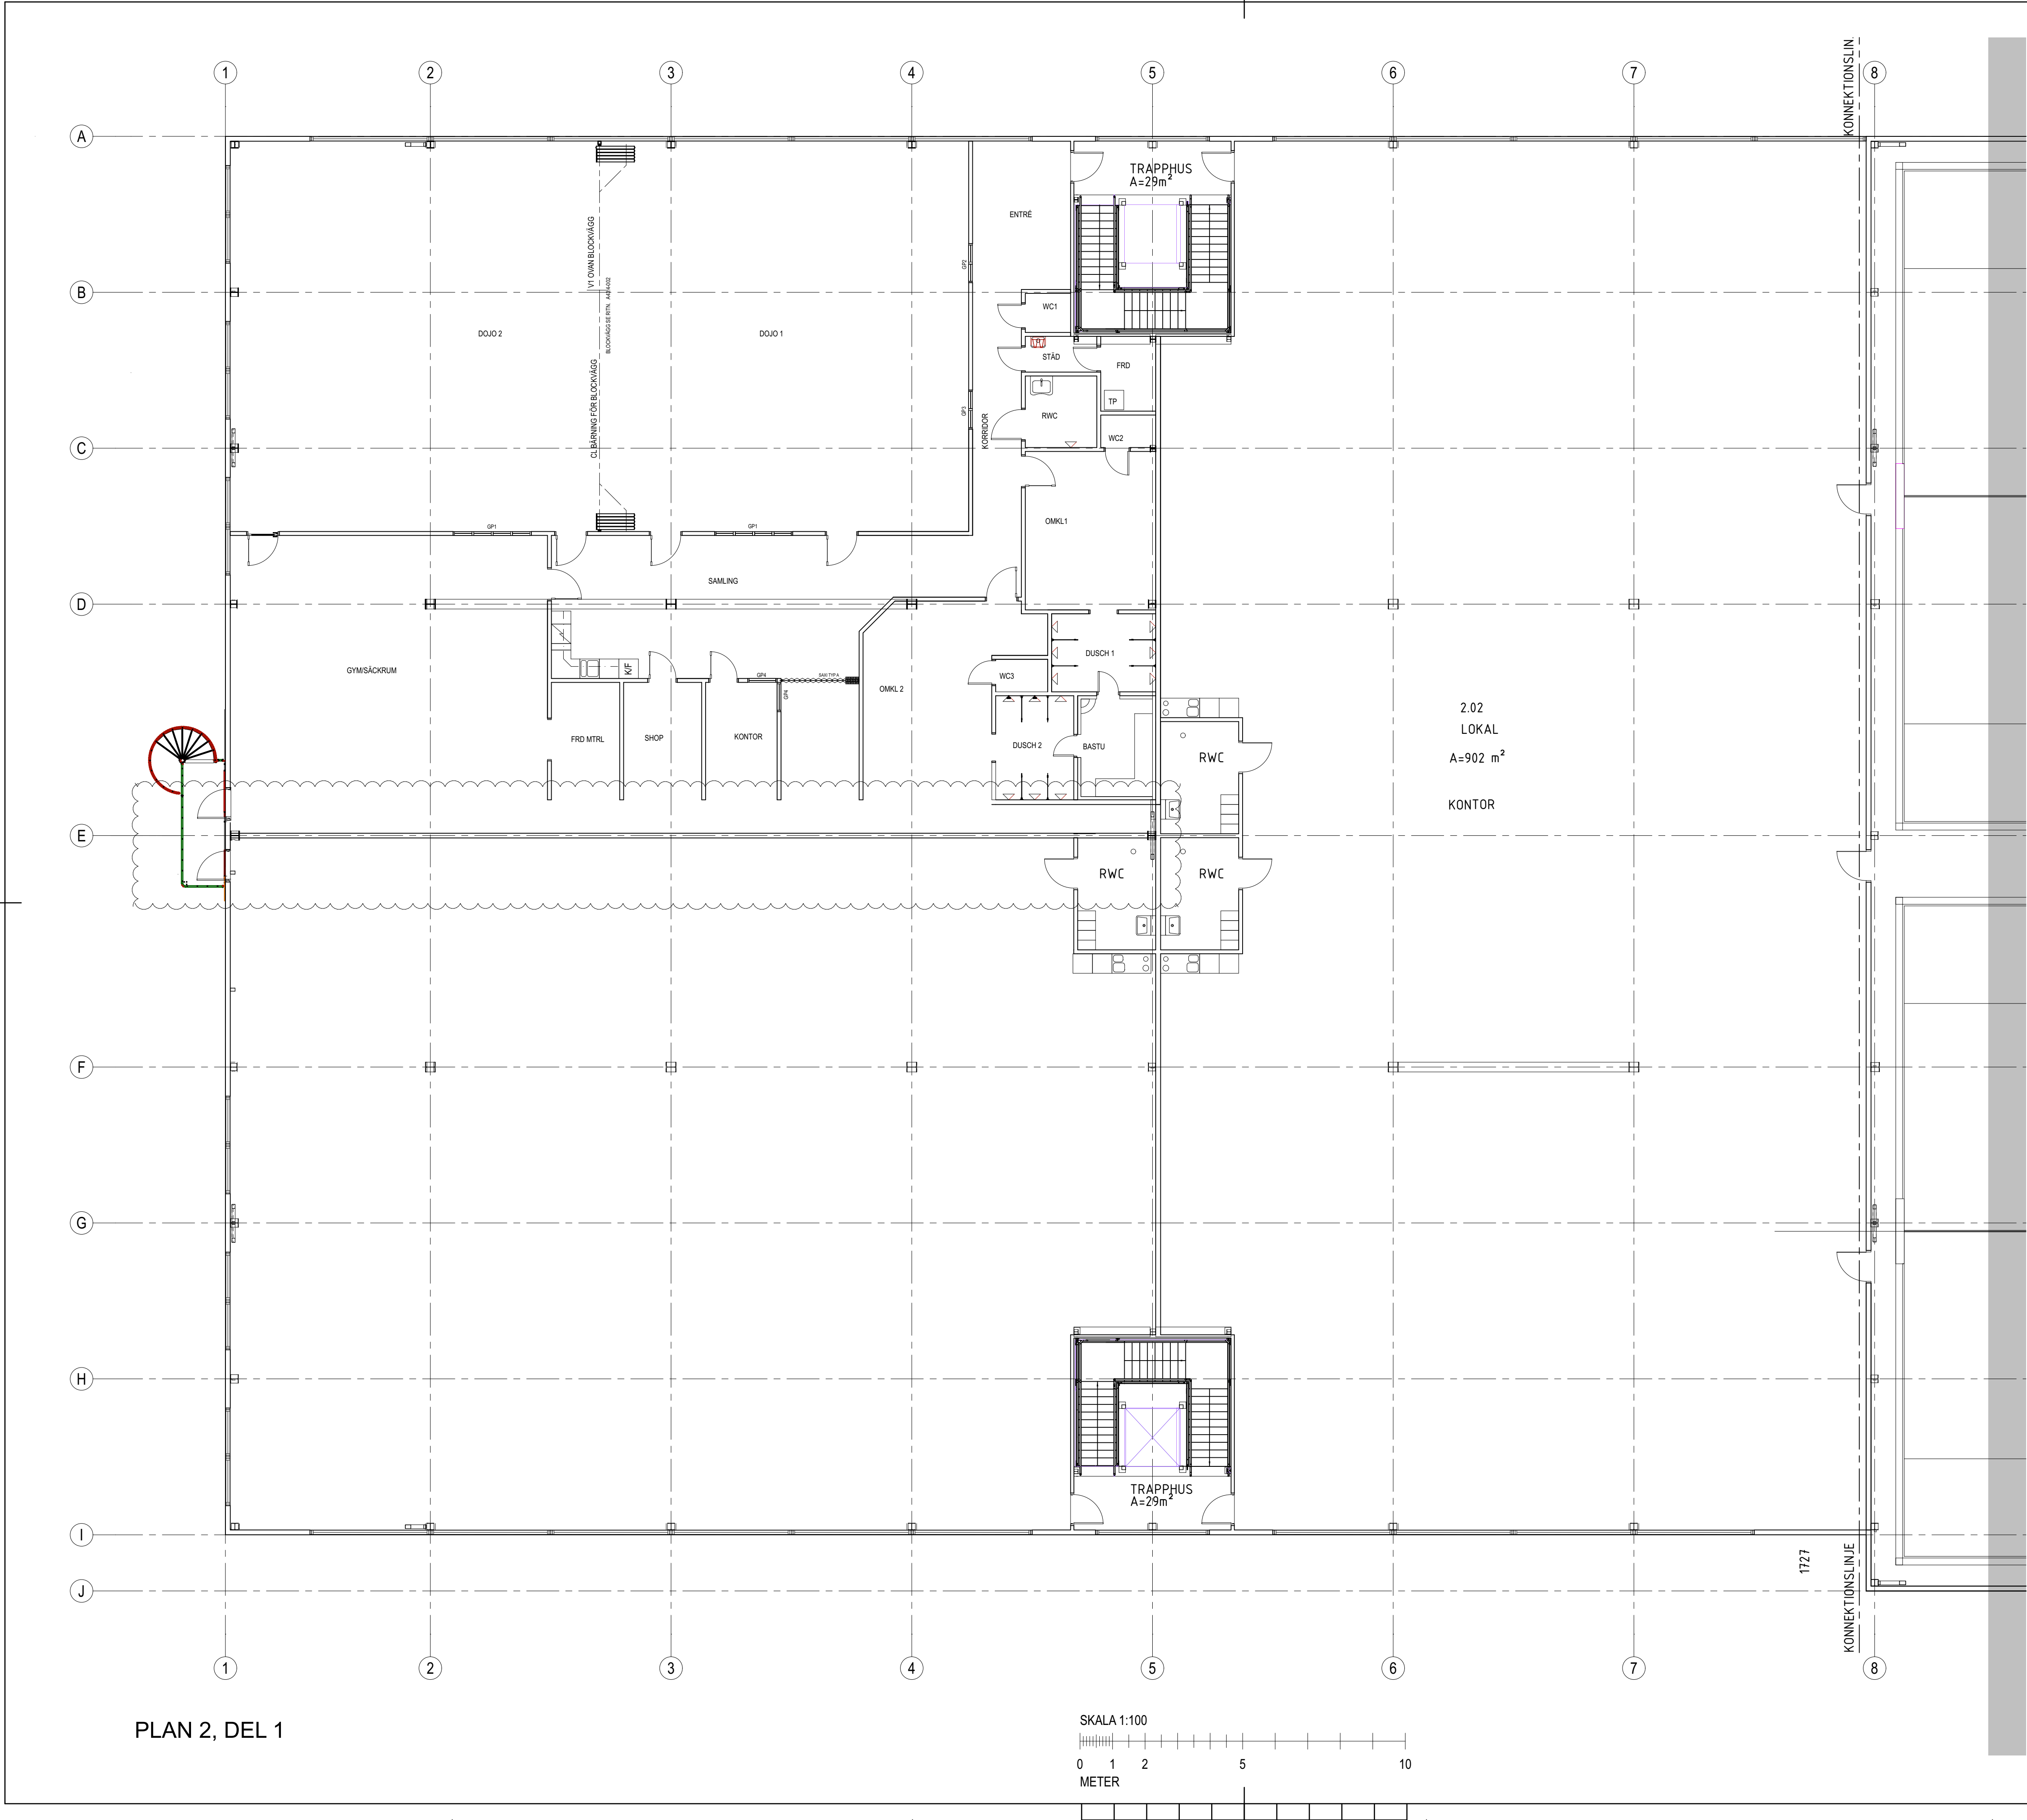

FÖRKLARINGAR:

ALLA MÅTT I mm
MÅTT KONTROLLERAS PÅ PLATS
PLUSHÖJDER ANGES I METER ENL. RH 2000

BRANDCELLSGRÄNS EI30

BRANDCELLSGRÄNS REI60-M

EJ AKTUELLT OMRÅDE

HÄNVISNINGAR:

FÖRESKRIFTER

PRELIMINÄR 2022-02-14

BET	ANT	ÄNDRING AV/SER	DATUM	SIGN
GRANSKNINGSHANDLING				
SÖDERHÄLLBY 1:9				
XXXXX AB				
P				
A	Metod Arkitektser AB		Tfn 018-12 09 05	
K				
V				
Vs				
Va				
E				
Br				
G				
M				
UPPDRAG NR 1249-1		RTAD AV TH	HANDLÄGGARE TH	
DATUM 2021-XX-XX		ANSVARIG PT		
ENTREPRENÖRSHUS PLAN 2 DEL 1				
SKALA 1:100/A1		NUMMER A-40-1-201		BET .