
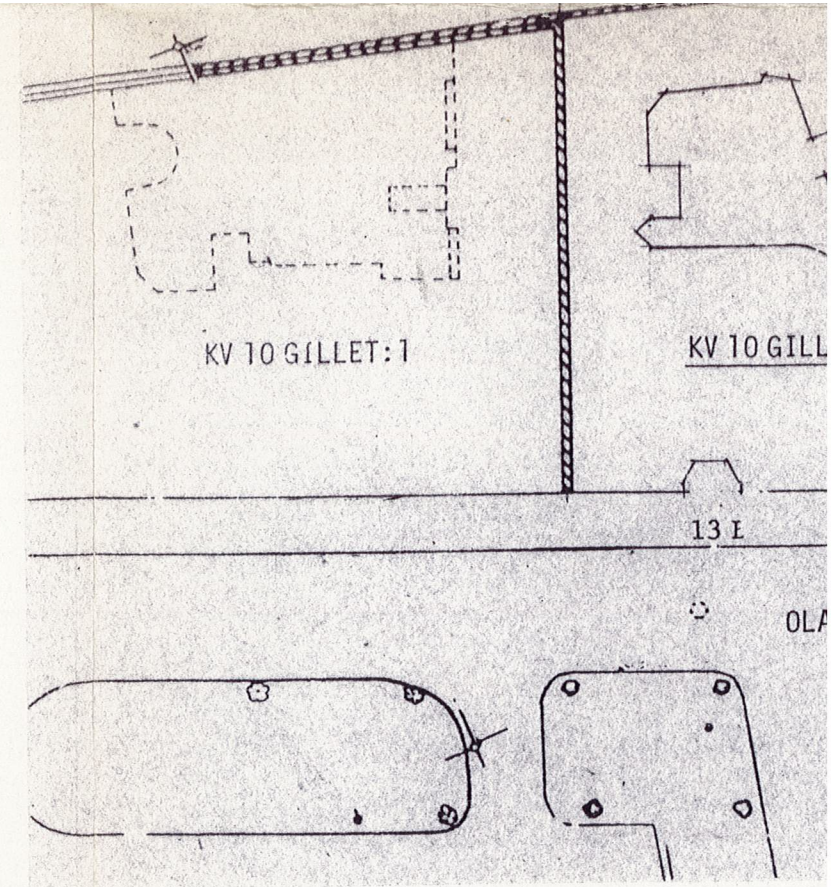


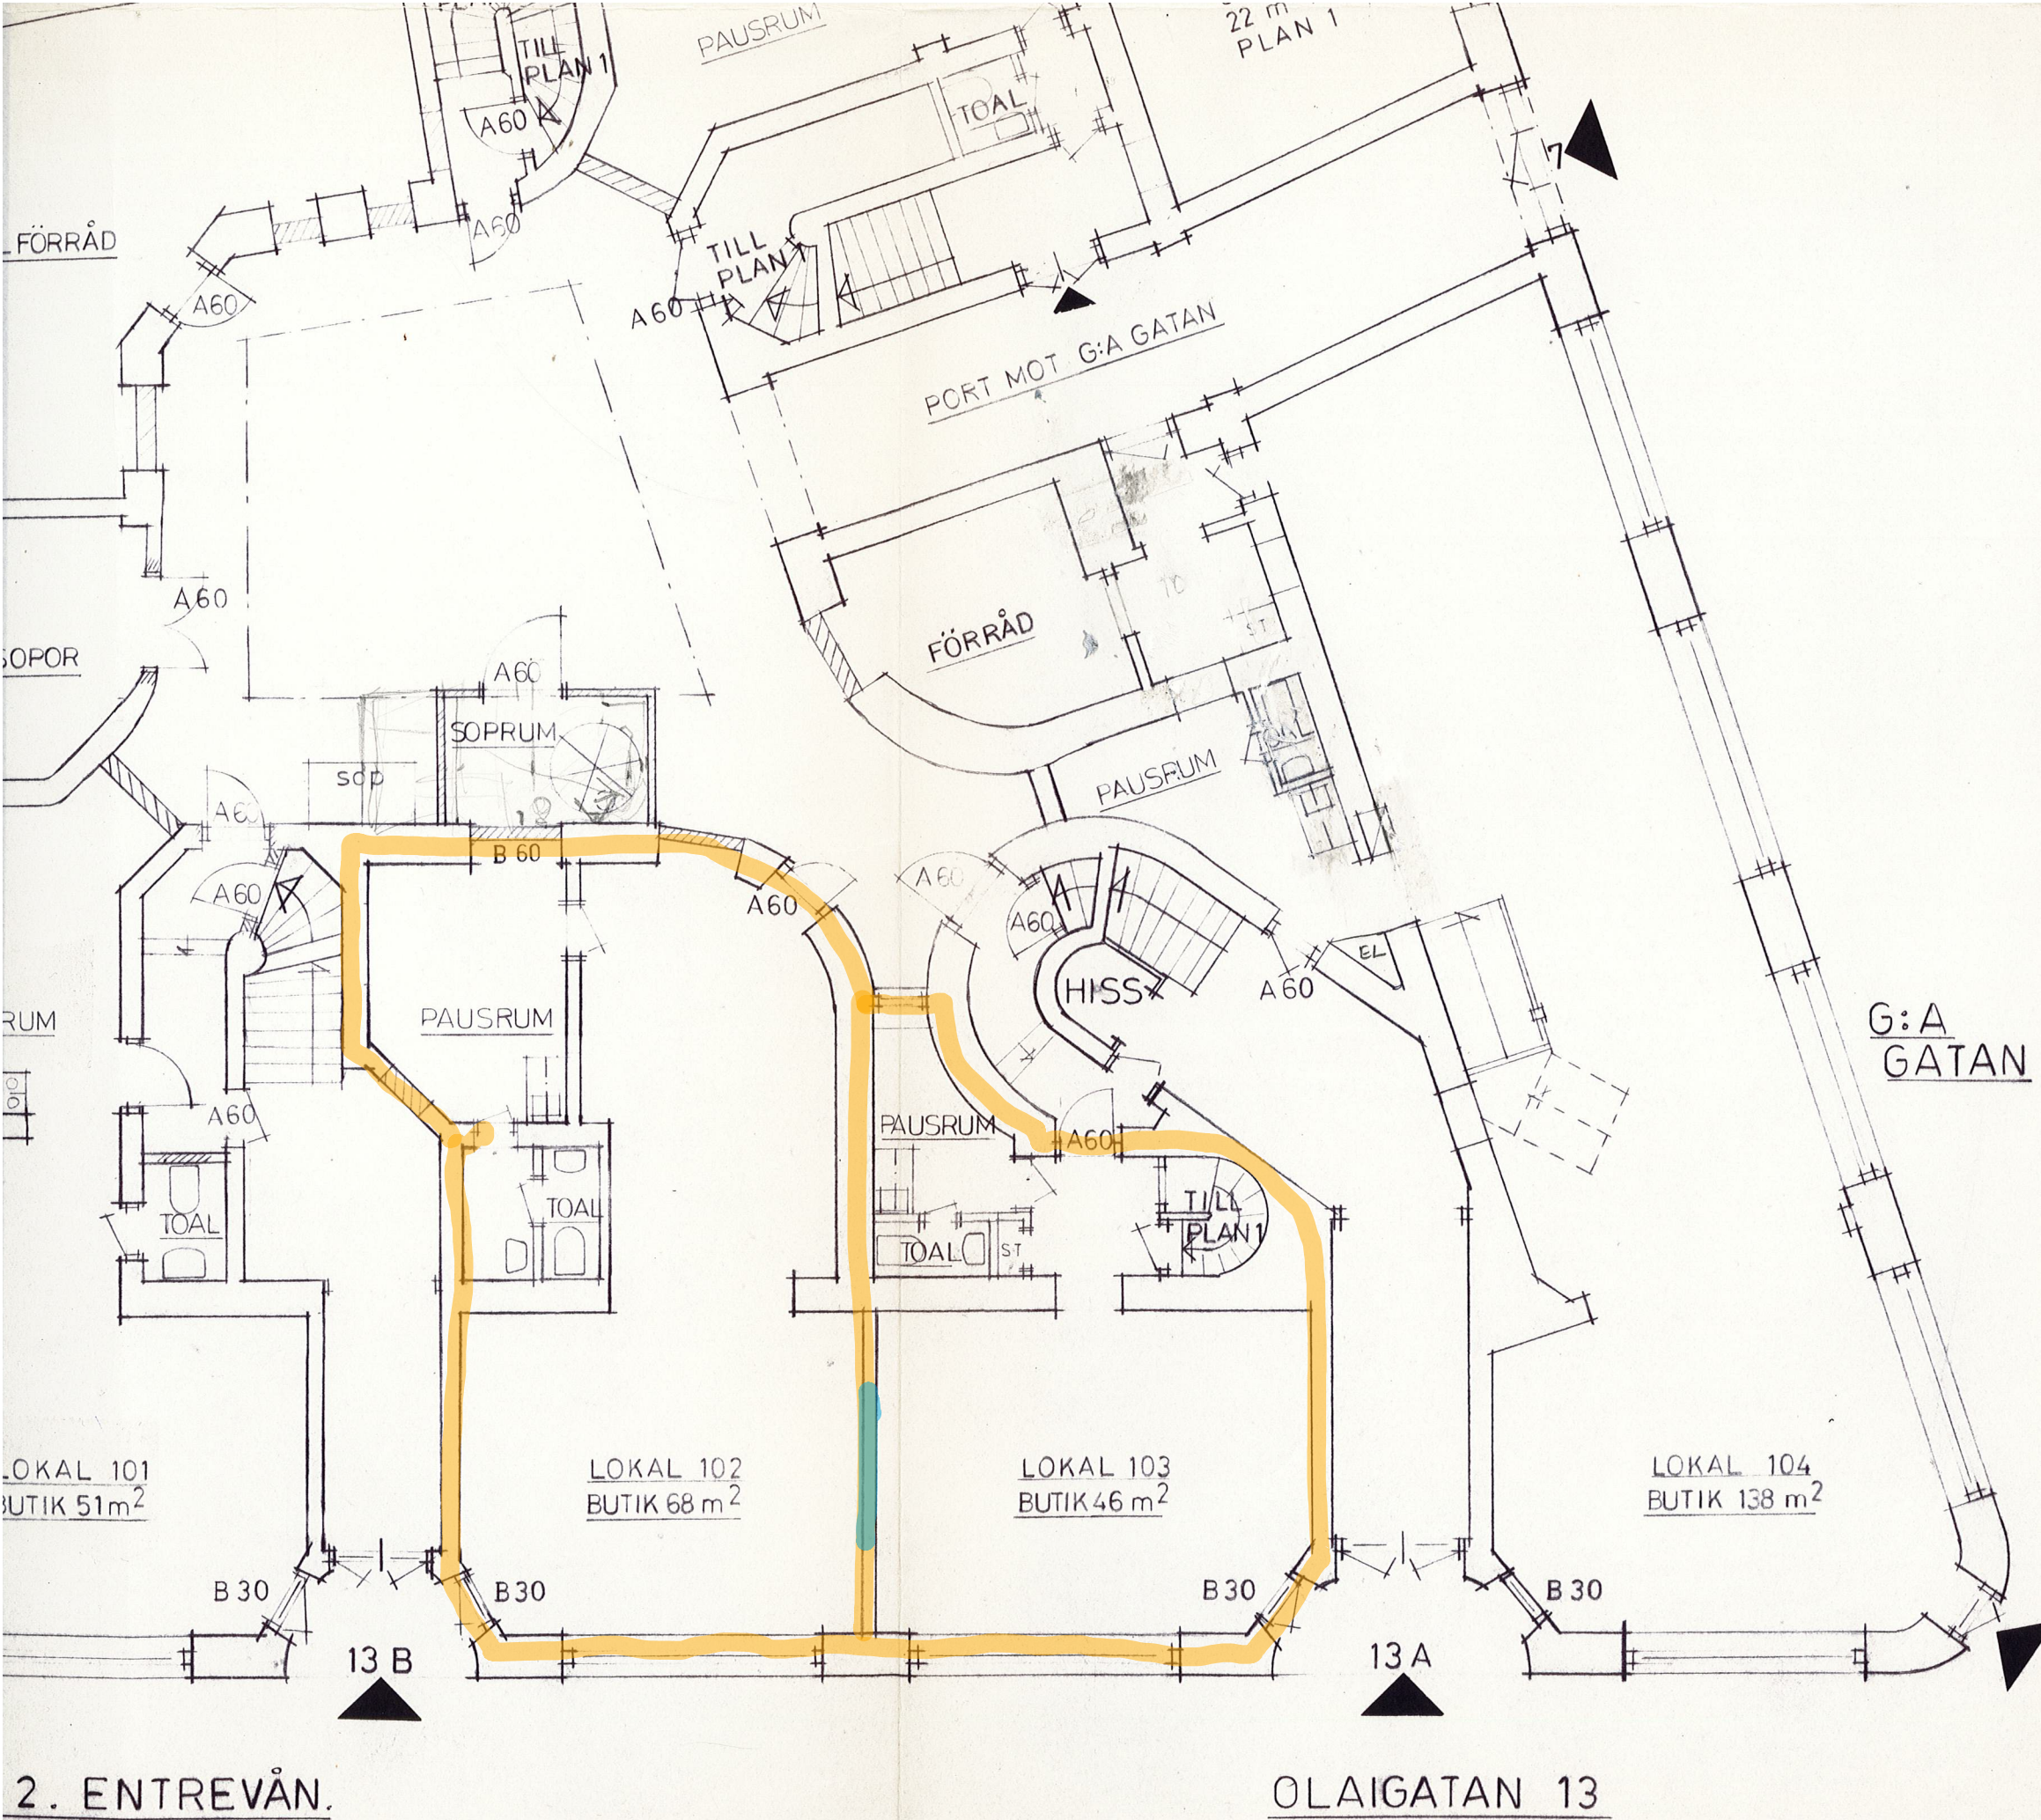

FASTSTÄLLD AV
BYGGNADSNÄMNDEN I ÖREBRO

DEN 81. 04. 21

Bengt Bengtsson

ANDRINGAR FRÅN DE FASTSTÄLLDA
RITNINGARNA GODKÄNNES:
82-12-01

Bengt Bengtsson

ÖREBRO KOMMUN
Byggnadsnämnden
82. 09. 14.
Dir 296/81 (3)

2. ENTREVÅN.

OLAIGATAN 13

Hans I. Erikson arkitektkontor ab
Olaigatan 17 B

703 61 Örebro

019 - 10 45 30

RITAD KONSTRUERAD AV
B. SKOGSTEN

GRANSKAD AV

ARBETSNUMMER
408

Örebro 1981.03.05

Hans I. Erikson

REG ANT

KV C
OLA
PLA
BUT

KOD TYP PC