


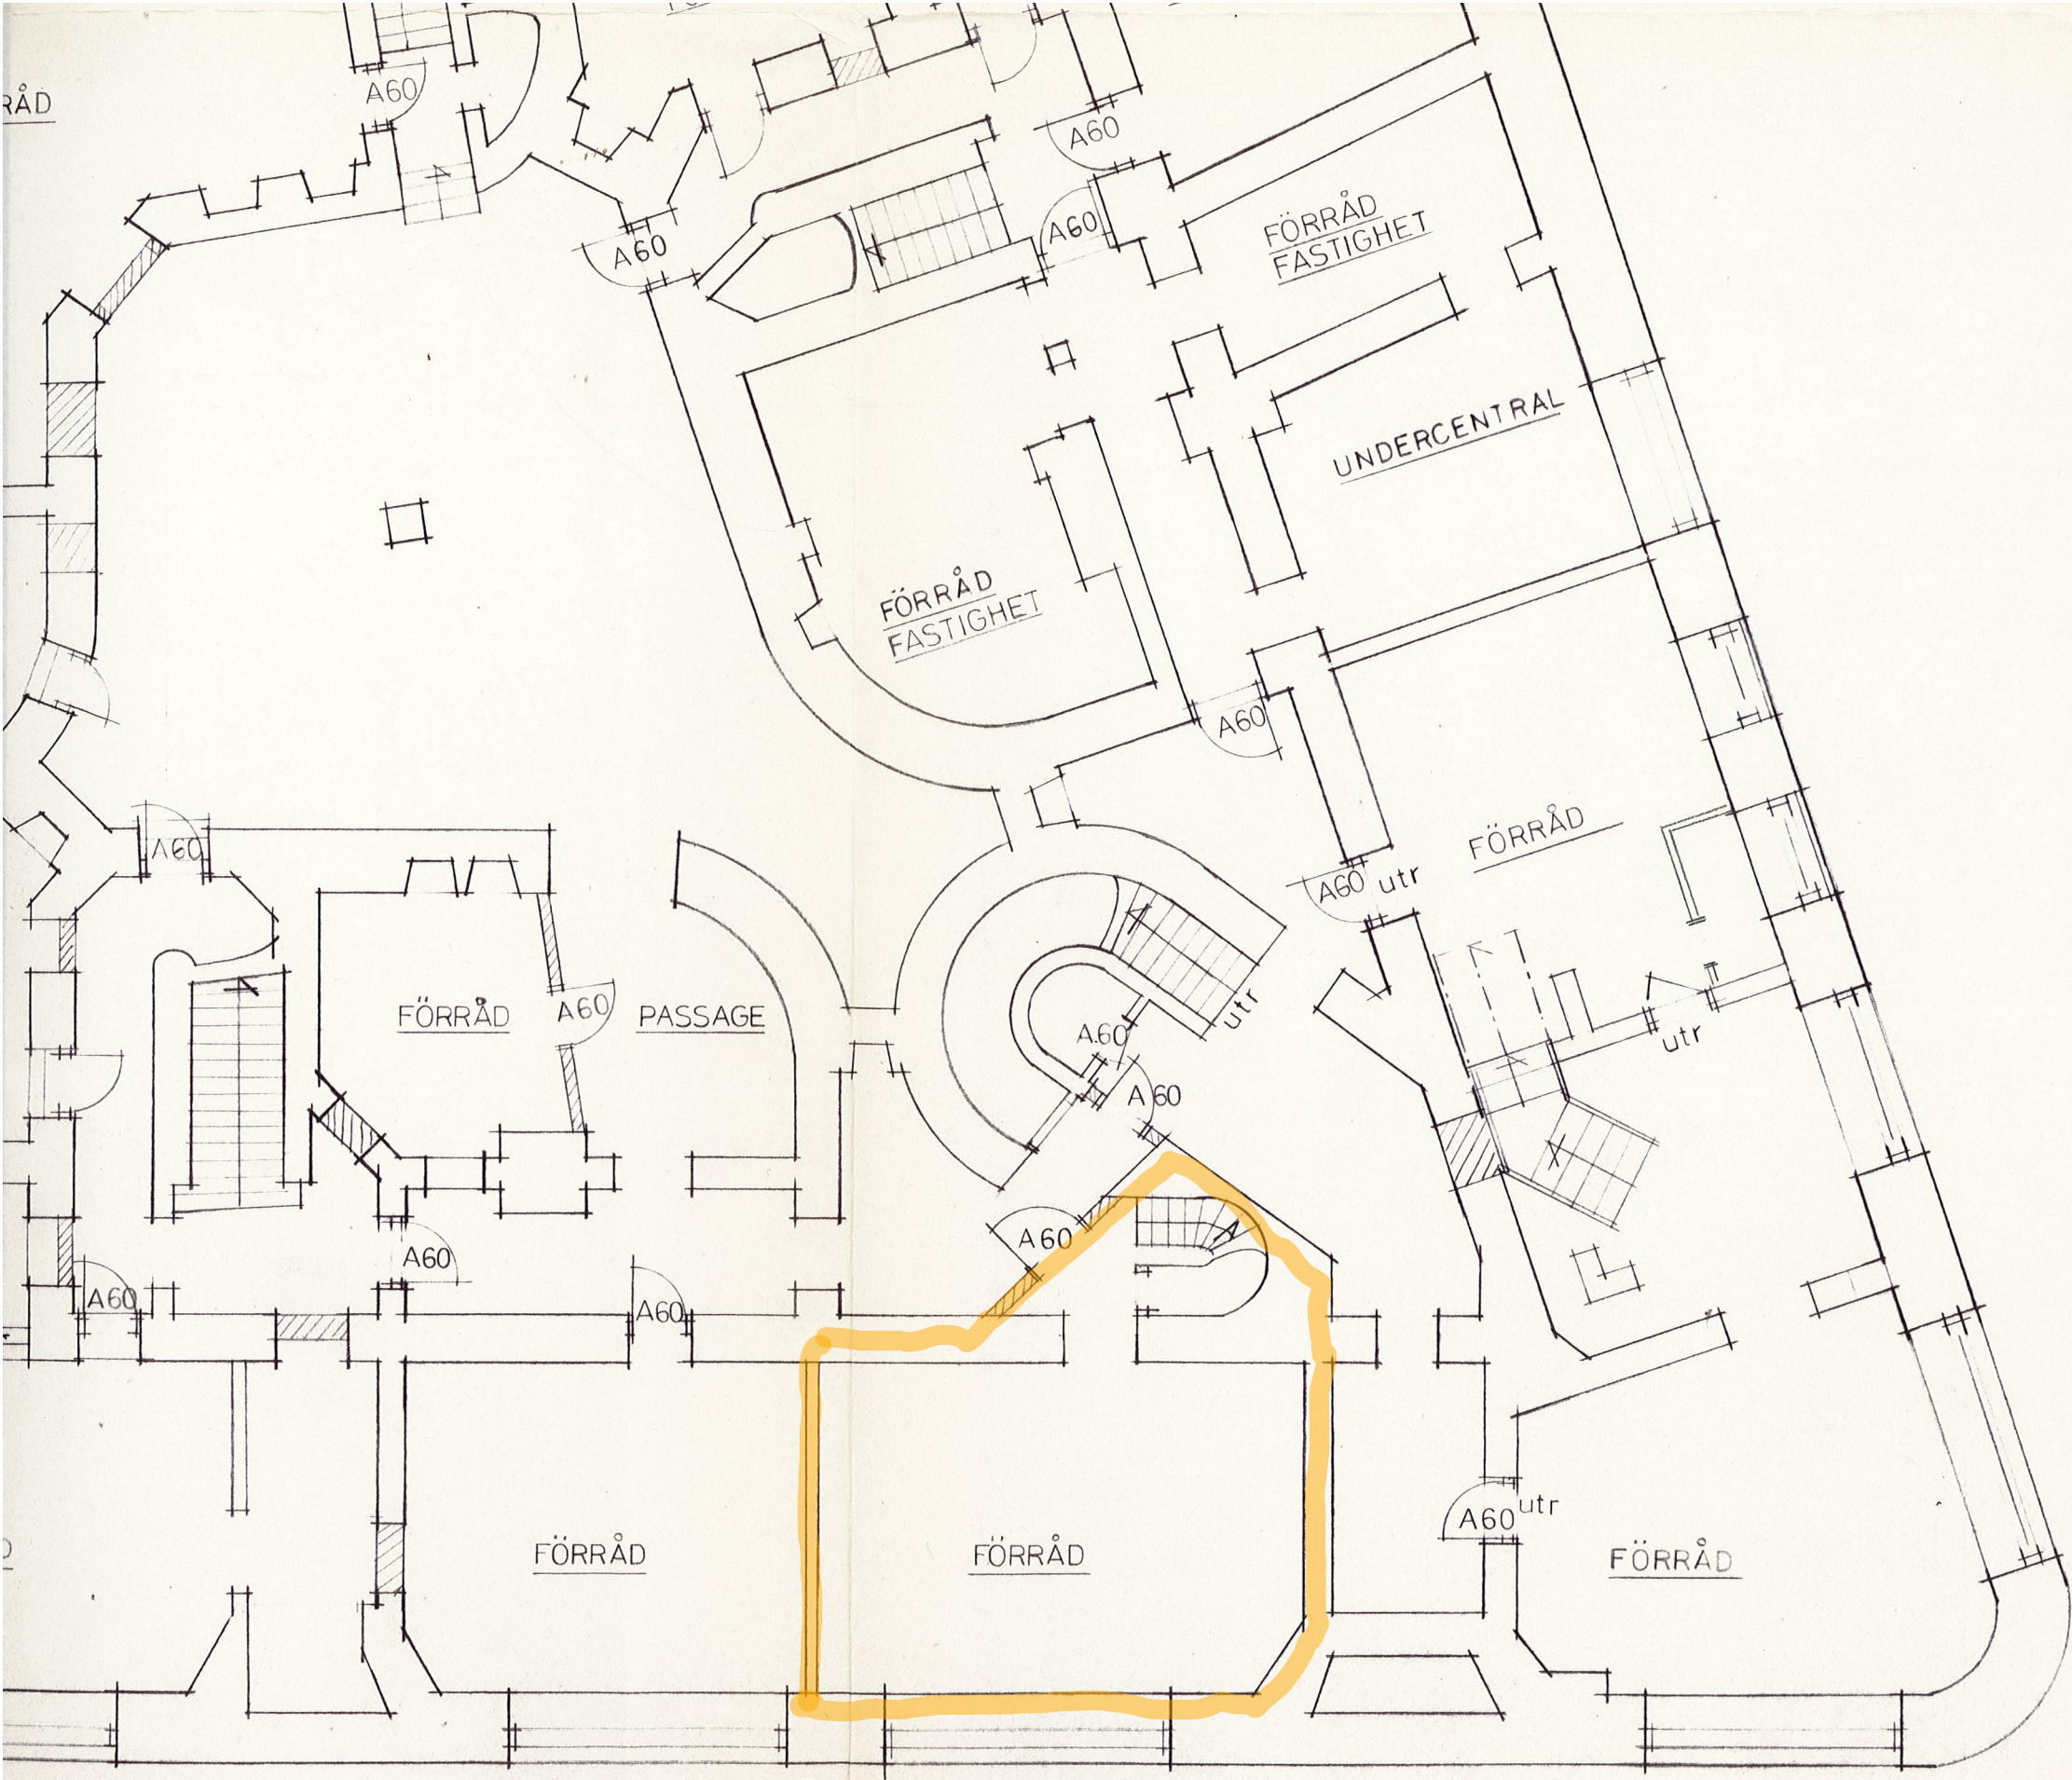

- = FÖRESLAG I BRANDK SAMT I L
- = BEFINTLI
- = NY DÖRR

BYGGN

ÖREBRO KOMMUN
Byggnadsnämnden
82. 09. 14.
Dnr 296/87 (3)

D	REL	
C	DÖR	
B	LGH.	
A	KOMP JUST SAMR	
REG	ANT	REGISTR

ÄLLARVÅN.

Hans I. Erikson arkitektkontor ab			KV GILLE OLAIGAT PLAN 1 CENTRAL
Olaigatan 17 B			
703 61 Örebro 019 - 10 45 30			
RITAD KONSTRUERAD AV B. SKOGSTEN	GRANSKAD AV	ARBETSNUMMER 408	KOD TYP POS
Örebro 1981.03.05		Klaus J. Antevik	