


Johannesgränd

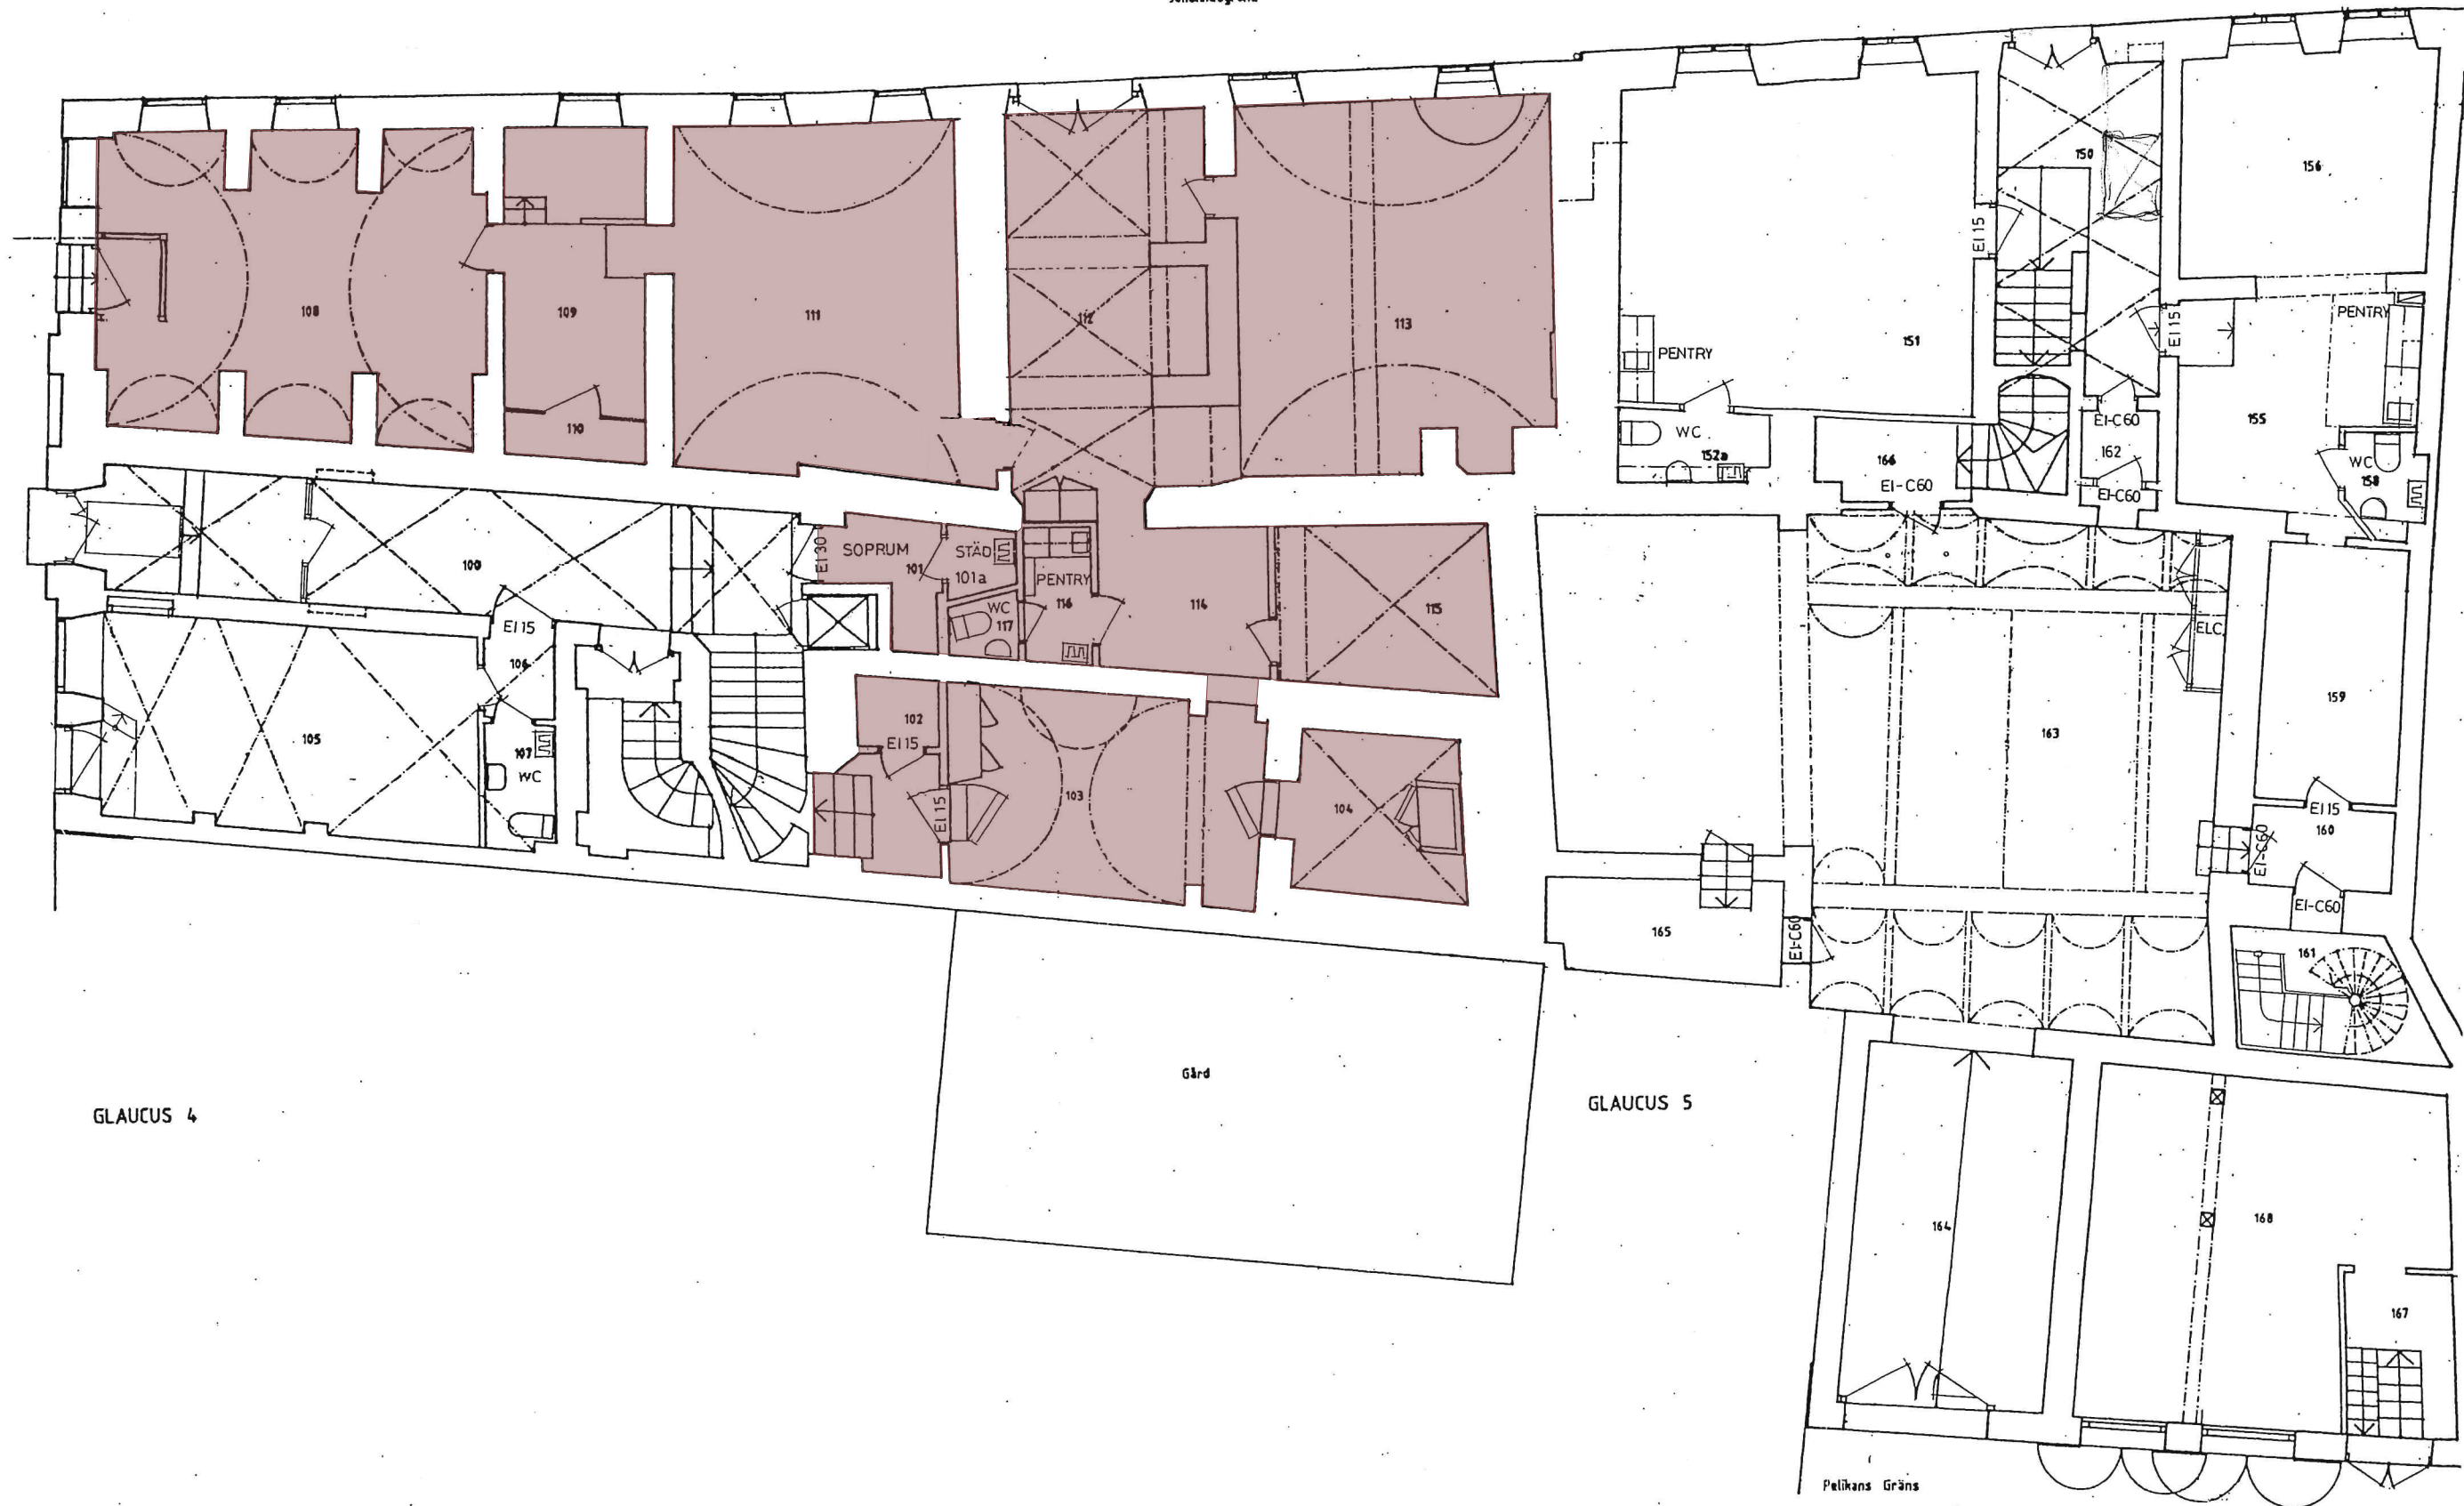

UPPMÄTNINGSRITN. UTFÖRD 96-04-02 AV STUDIO 1-11 ARKITEKTER AB

Plan I, Bottenvåning